Grunnmynd 1.hæð

M 1 50

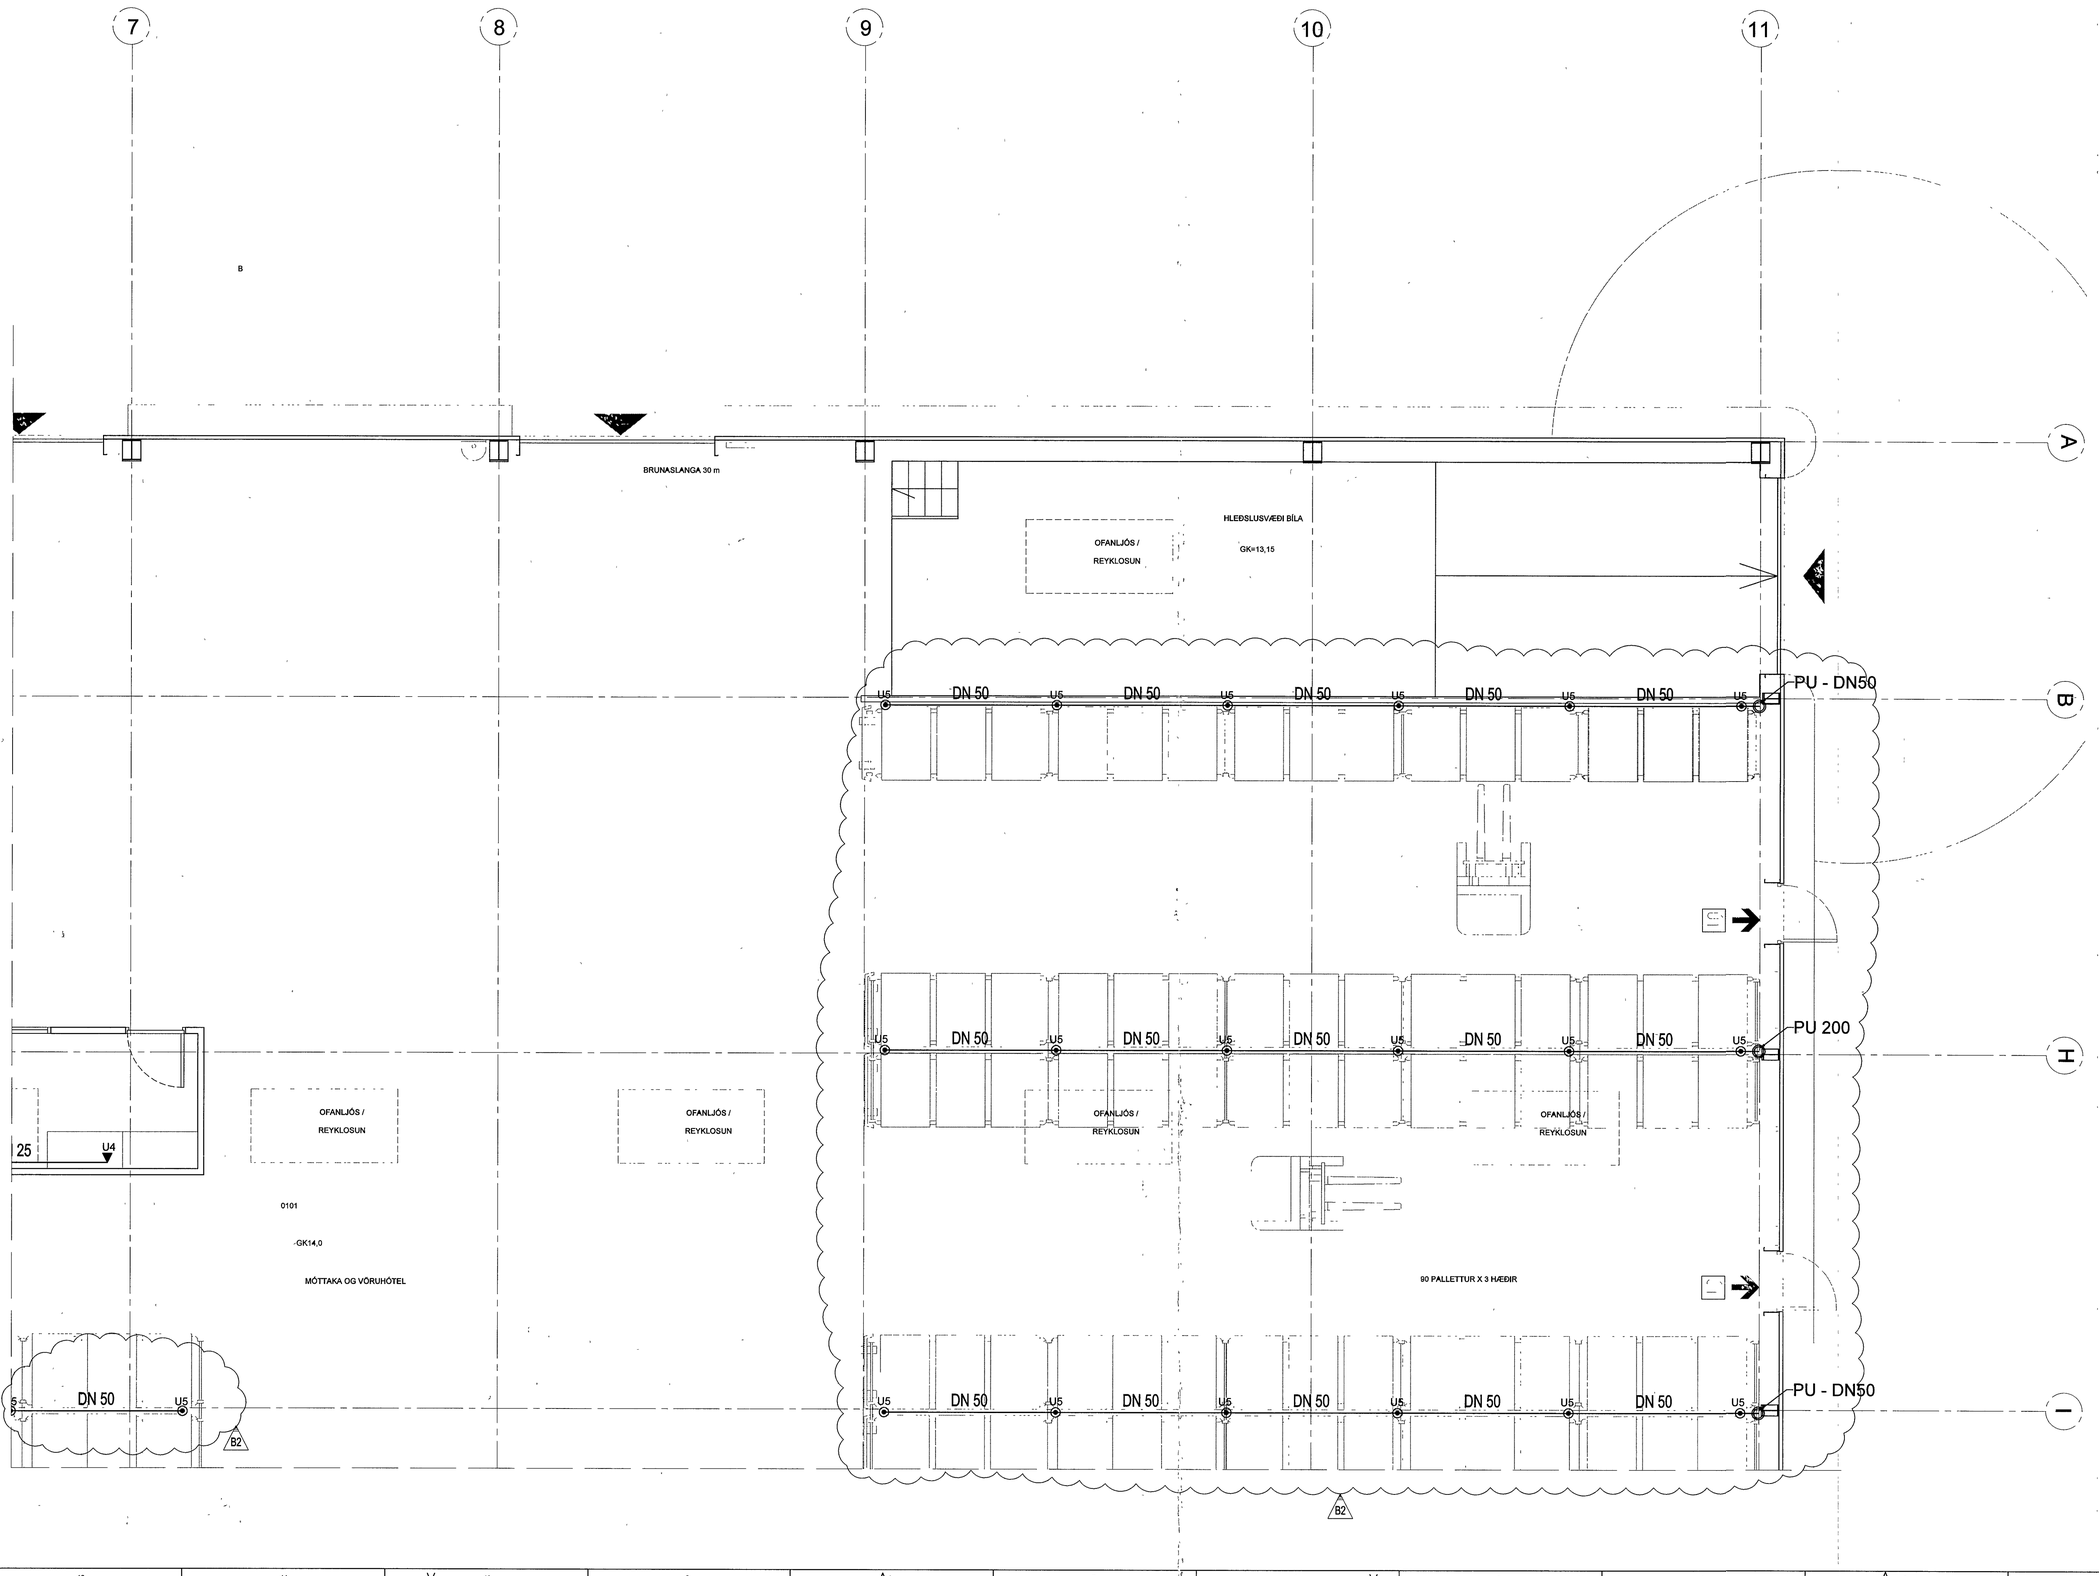

Samþykkt þann

02. sep. 2013

Byggingafulltrúinn í Hafnarfirði
F.h. Hrólfur S Gunnlaugsson

ADALHÖNNUÐUR

UTG	DAGS	UTGÁFUFERILL	HANNAÐ	TEIKN	YFIRF
B1	03 07 2013	Bæta við skyringartexta og numen á uðahausum	RJa	APK	BOA
B2	28 08 2013	Breyta pípustærð	RJa	GG	BOA

TÁKN

- VATNSÚÐALÖGN
- LOKI
- xxRSxx RENNLOKI MEÐ RÍSANDI SPINDLI EÐA STÖÐUROFA / STÖÐUVÍSI
- xxSSxx SPJALDLOKI MEÐ RÍSANDI SPINDLI EÐA STÖÐUROFA / STÖÐUVÍSI
- EINSTREYMISLOKI
- RENNSLISMÆLIR
- SÍA
- TÆMING
- SJÁLVIRK TÆMING
- xxDÆxx DÆLA
- VARÐLOKI FYRIR ÞURR KERFI
- VARÐLOKI FYRIR BLAUTT KERFI
- TENGING FYRIR INNÐÆLINGU SLÖKKVILIÐS
- xxÞRÝxx ÞRYSTINEMI
- ÞRYSTIMÆLIR
- NORMALT OPINN
- NORMALT LOKAÐUR

JARÐSKJÁLFTA FESTA

- FESTA SEM EKKI LEYFIR FÆRSLU LAGNAR
- FESTA SEM EKKI LEYFIR LENGDAR FÆRSLU LAGNAR
- FESTA SEM EKKI LEYFIR ÞVER FÆRSLU LAGNAR

ÚÐASTÚTAR

- U1 VATNSÚÐASTÚTUR UPPVÍSANDI, ISO
- U2 VATNSÚÐASTÚTUR NIÐURVÍSANDI, ISO
- U3 VATNSÚÐASTÚTUR SPROTI, ISO
- U4 VATNSÚÐASTÚTUR HLIÐARVÍSANDI ISO
- U5 VATNSÚÐASTÚTUR UPPVÍSANDI FLAT SPRAY, ISO

Svart stál snittuð
(DIN 2440 / EN 10241 - 10255)

SS

Þvermál pípu [DN]	Þvermál pípu d_o [mm]	Veggþykkt röra s [mm]	Innra-þvermál d_i [mm]	
20	26,9	2,6	21,7	3/4"
25	33,7	3,2	27,3	1"
32	42,4	3,2	36	5/4"
40	48,3	3,2	41,9	1 1/2"
50	60,3	3,6	53,1	2"
65	75,9	3,6	68,7	2 1/2"
80	88,7	4,0	80,7	3"
100	114	4,5	105	4"
125	139,6	5,0	129,6	5"
150	165,2	5,0	155,2	6"

EFLA
VERKFRÆÐISTOFA
Sími: 412 6000 www.efla.is

Hraðflutningar / FEDEX

Selhella 9
221

Lagnir
Vatnsúðakerfi
Grunnmynd 1.hæð

TEIKNINUMER	BLAÐSTÆRÐ	HANNAÐ	RJa	
4397-001	A1	TEIKNAÐ	RJa	
01_2_63_02		YFIRFARIÐ	ÁÁ	

DAGS	MÆLIKVARÐI	UTGÁFA
18.04.2013	1.50	B2

SAMÞYKKT Reinardt Stoeyn

Kennitala 031149 - 4449

T:\221\Selhella 9\Lagnir & Loftræsing\Vatnsúðakerfi\Selhella 9.dwg