


Yfirlitsmynd 1.hæð
M 1:100

Samþykkt þann
02.03.2013
Byggingafulltrúinn í Hafnarfirði
Fh. Hrólfur S. Gunnlagsson

ADALHÖNNUBUR

UTG.	DAGS	UTGAFUFERILL	HANNAÐ	TEKNI	YFIRF.
B1	03.07.2013	Breyta numen á úðahausum	RJa	APK	BOA
B2	28.08.2013	Breyta kvarða og plústerð	RJa	GG	BOA

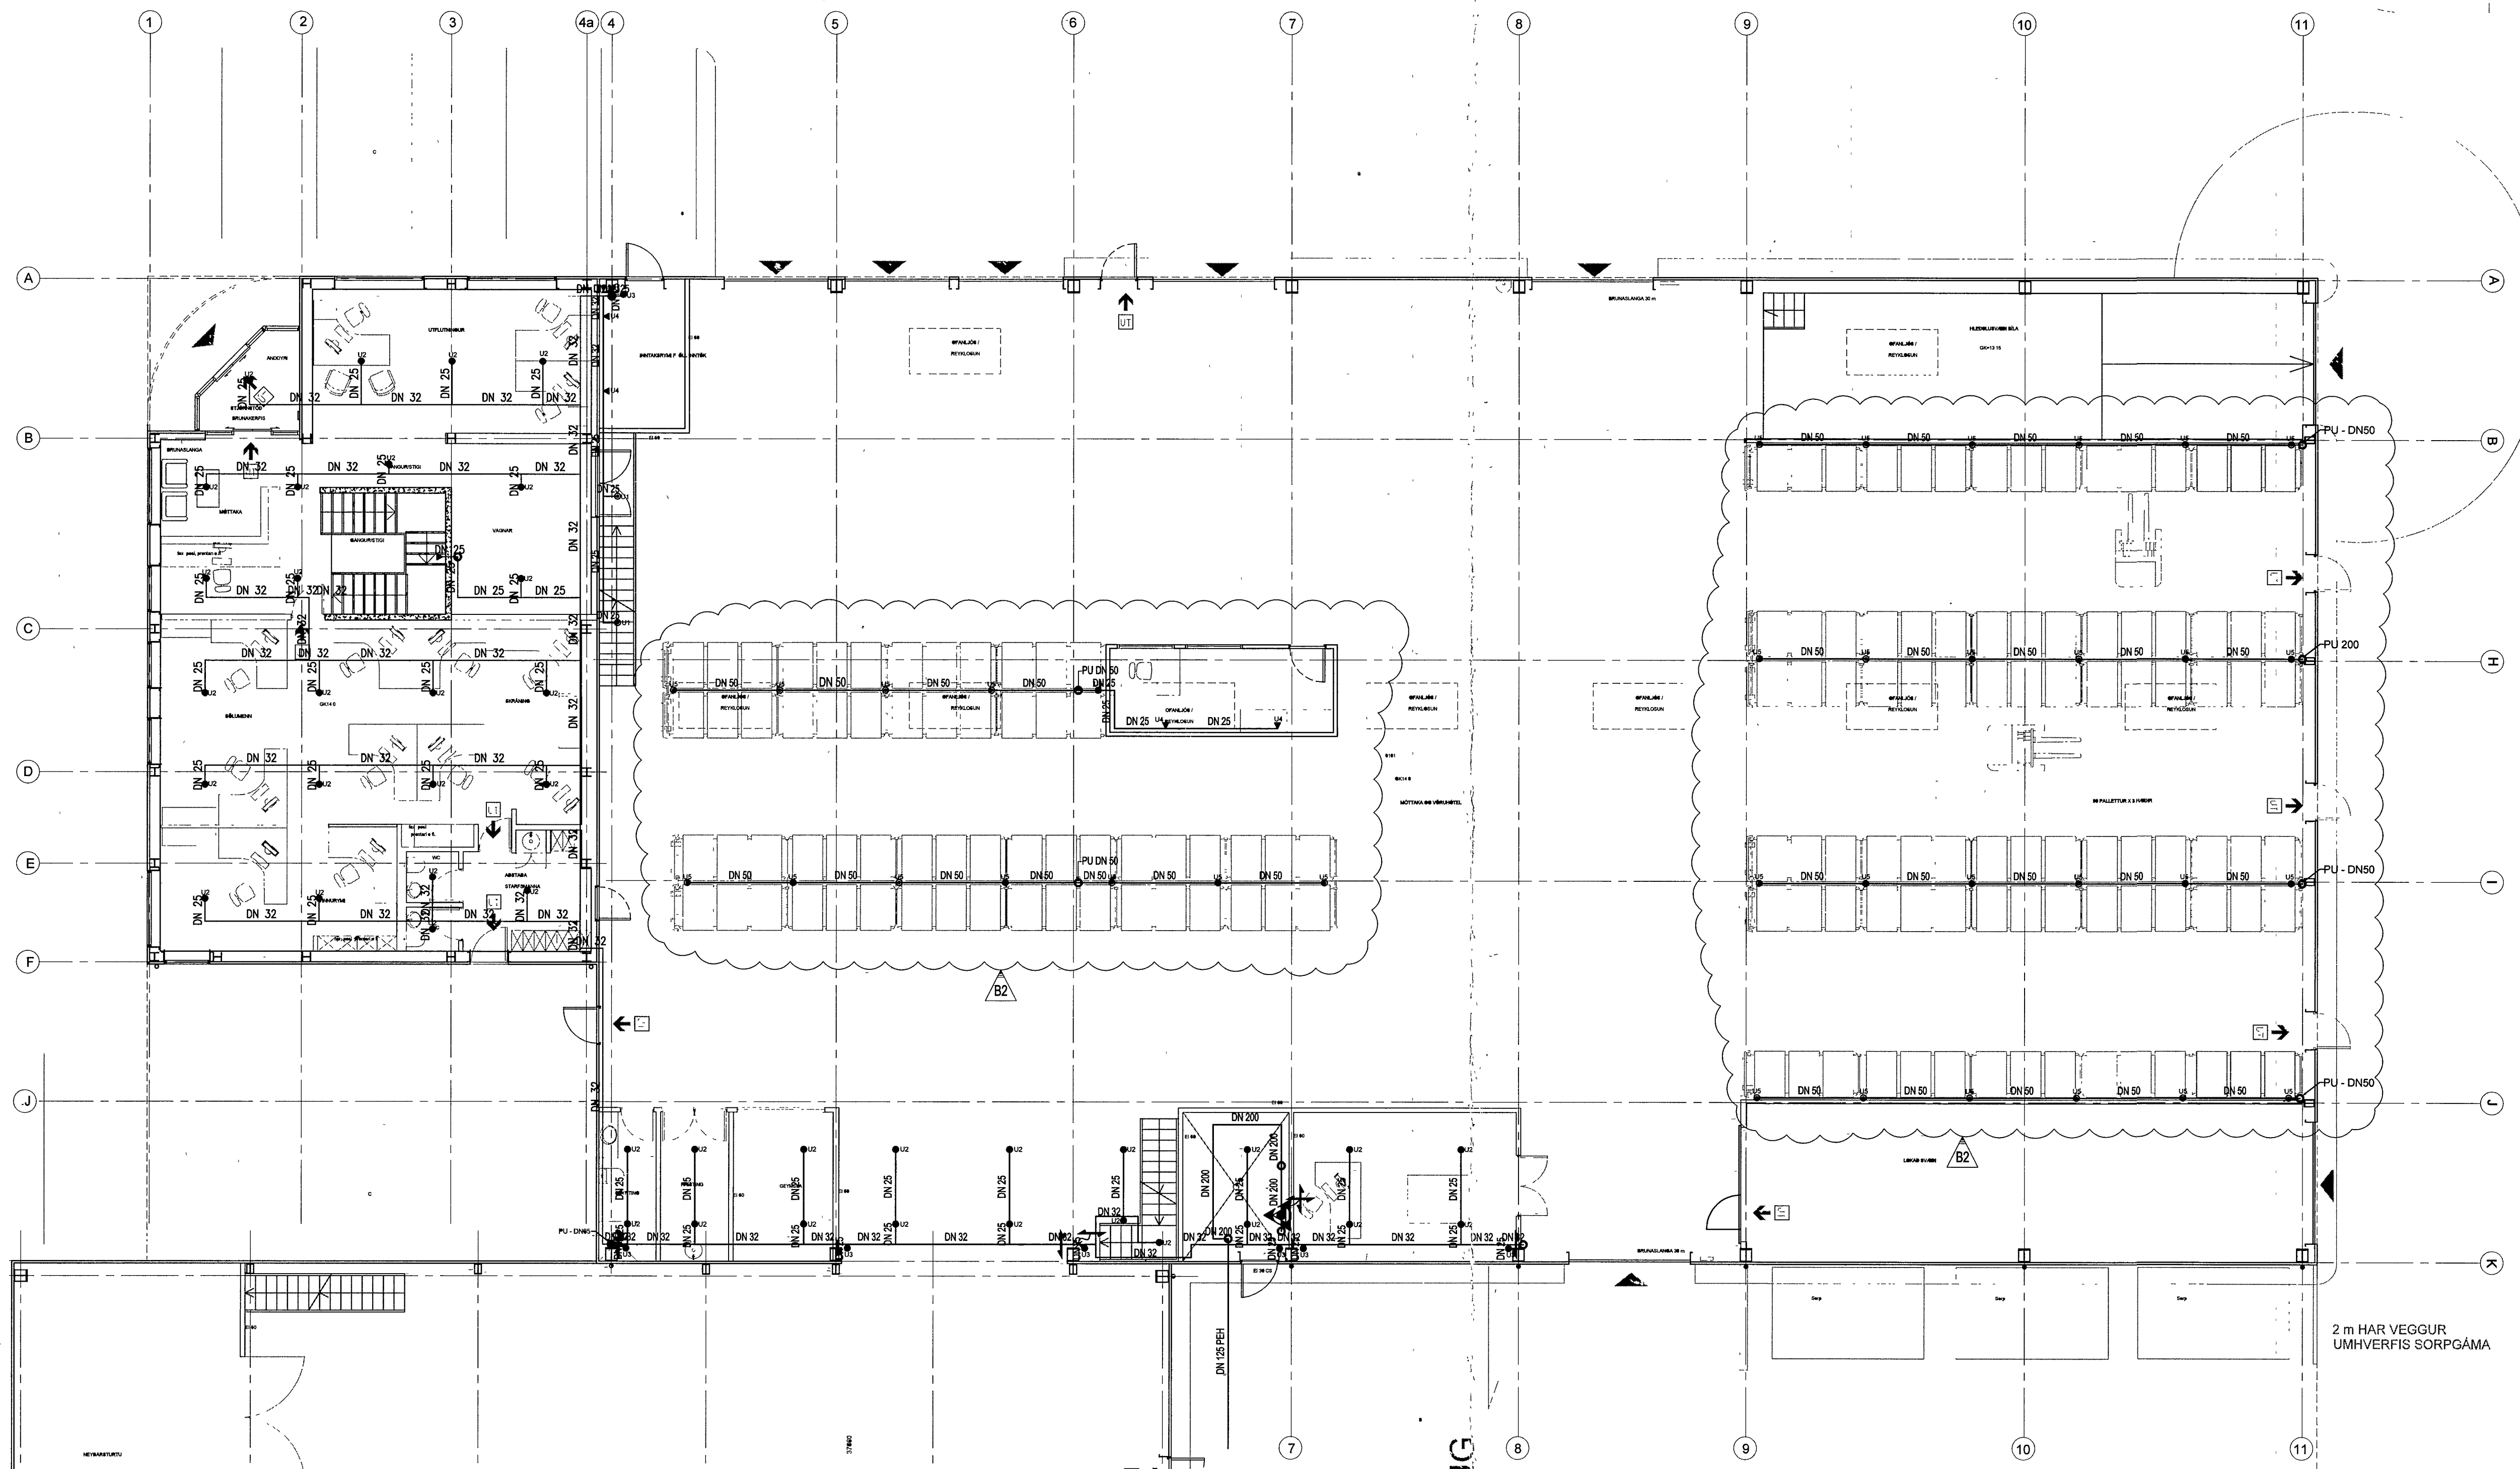

EFLA
VERKFRÆÐISTOFA
Sími: 412 6000 www.efla.is

Hraðflutningar / FEDEX
Selhella 9
221

Lagnir
Vatnsúðakerfi
Yfirlitsmynd 1.hæð

TEKNI	BLADSTÆR	HANNAÐ	RJa
4397-001	A1	TEKNI	RJa
01_2_63_00	YFIRFARID	AA	AA

DAGS	MÆLIKVARÐI	UTGÁFA
18.04.2013	1:100	B2

SAMÞYKKT
Kennitala
Rúna Þ. Steins
031119-9449