


Grunnmynd 1.hæð  
M 1:50

Sampykkt þann  
02. sep. 2013  
Byggingufulltrúi í Hafnarföru  
Fla. Þrófur S Gunnlaugsson

ADALHÖNNULUR

UTG	DAGS	UTGÁFUFERILL	HANNAÐ TEKN YFIRF
B1	03 07 2013	Bæta við skýringartexta og breyta nummen á úðalínum	RJA APK BOA
B2	28 08 2013	Breyta pípu stærð	RJA GG BOA

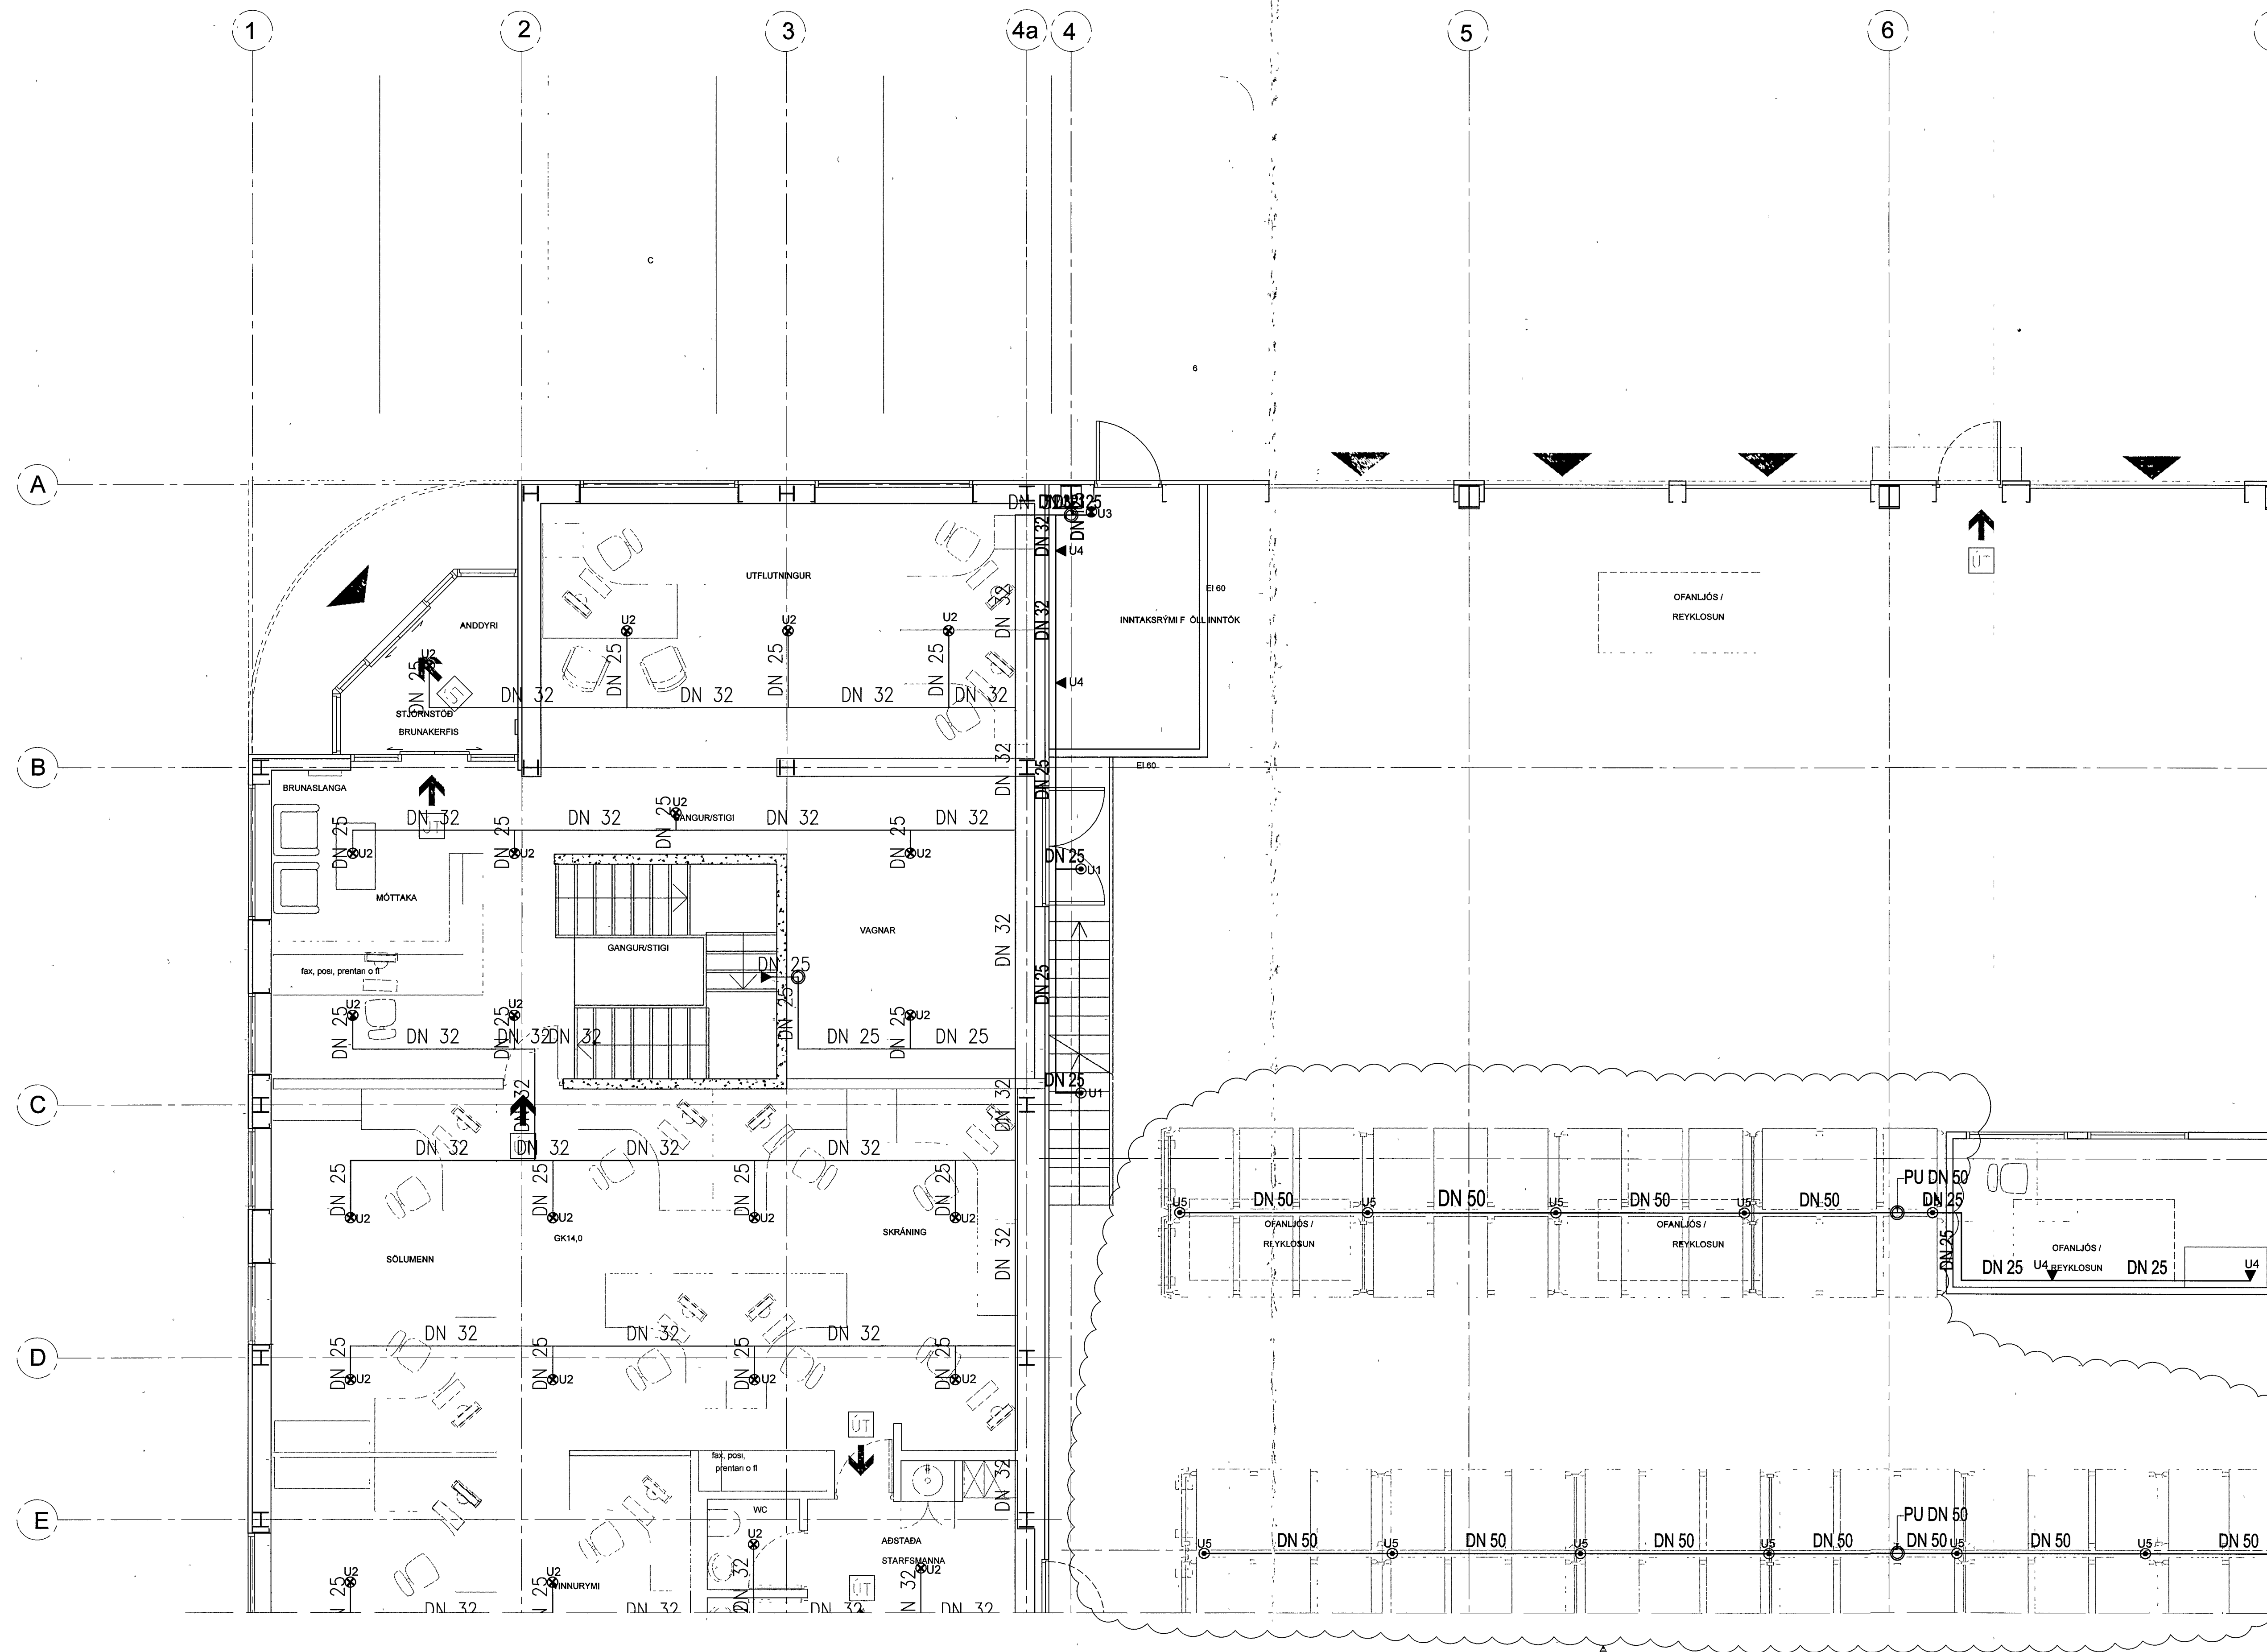

**TÁKN**

- VATRUBALÖGN
- LOSI
- REINSLÖG MÍÐ RÍÐANDI
- SPRÖLLI Eða STÖÐUGROFA / STÖÐUGRI
- SPRÖLLI Eða STÖÐUGROFA / STÖÐUGRI
- ENNETREYMSLOD
- REINISLÍMELUR
- SIÁ
- TÆMING
- BLÁVIRK TÆMING
- DEILA
- VARSLÖG FÝR ÞURFGÆMI
- VARSLÖG FÝR BLAUTT FERIL
- TÆMING FÝR INNDELINGU BLÖKKVÖLUS
- HYSTIEMUR
- HYSTIEMUR
- NORMALT OPIN
- NORMALT LOKAÐUR

**JARÐSKJÁLFTA FESTA**

- FESTA SEM EGG LEYFIR FÆRISLU LAGAN
- FESTA SEM EGG LEYFIR LENDRYTT FÆRISLU LAGAN
- FESTA SEM EGG LEYFIR ÖVER FÆRISLU LAGAN

**ÚÐASTÚTAR**

- U1 VATNSBASTÚTUR UPPGANGS, MØ
- U2 VATNSBASTÚTUR NIÐRYFANDI, MØ
- U3 VATNSBASTÚTUR SPÖTULI, MØ
- U4 VATNSBASTÚTUR HJÓÐANANGA, MØ
- U5 VATNSBASTÚTUR UPPGANGS FLAT SPÖTULI, MØ

**Svört stál snittuð**  
(DN 2440 / EN 10241 - 10255)

Þvermál pípu [DN]	Þvermál pípu d <sub>o</sub> [mm]	Veggþykkt röra s [mm]	Innra- þvermál d <sub>i</sub> [mm]	SS
20	26,9	2,8	21,7	3/4"
26	33,7	3,2	27,3	1"
32	42,4	3,2	36	5/4"
40	48,3	3,2	41,9	1 1/4"
50	60,3	3,6	53,1	2"
65	75,9	3,6	68,7	2 1/2"
80	88,7	4,0	80,7	3"
100	114	4,5	105	4"
125	139,6	5,0	129,6	4 1/2"
150	165,2	5,0	155,2	6"

**EFLA**  
VERKFRÆÐISTOFA  
Sími: 412 6000 www.efla.is

Hraðflutningar / FEDEX  
Selhella 9  
221

Lagnir  
Vatnsúðakerfi  
Grunnmynd 1.hæð

TEIHNÚMUR	BLAÐSTYRÐ	HANNAÐ	RJA
4397-001	A1	TEIKNAD	RJA
01_2_63_01		YERFARID	AA

DAGS MELIÐVARDI UTGÁFA  
18.04.2013 1:50 B2

SAMPYKKT  
Kennitala 031147-2449

T: 221 Selhella 9 Lagnir & Vatnsúðakerfi Selhella 9 Ang