Grunnmynd 2.hæð

M 1 50

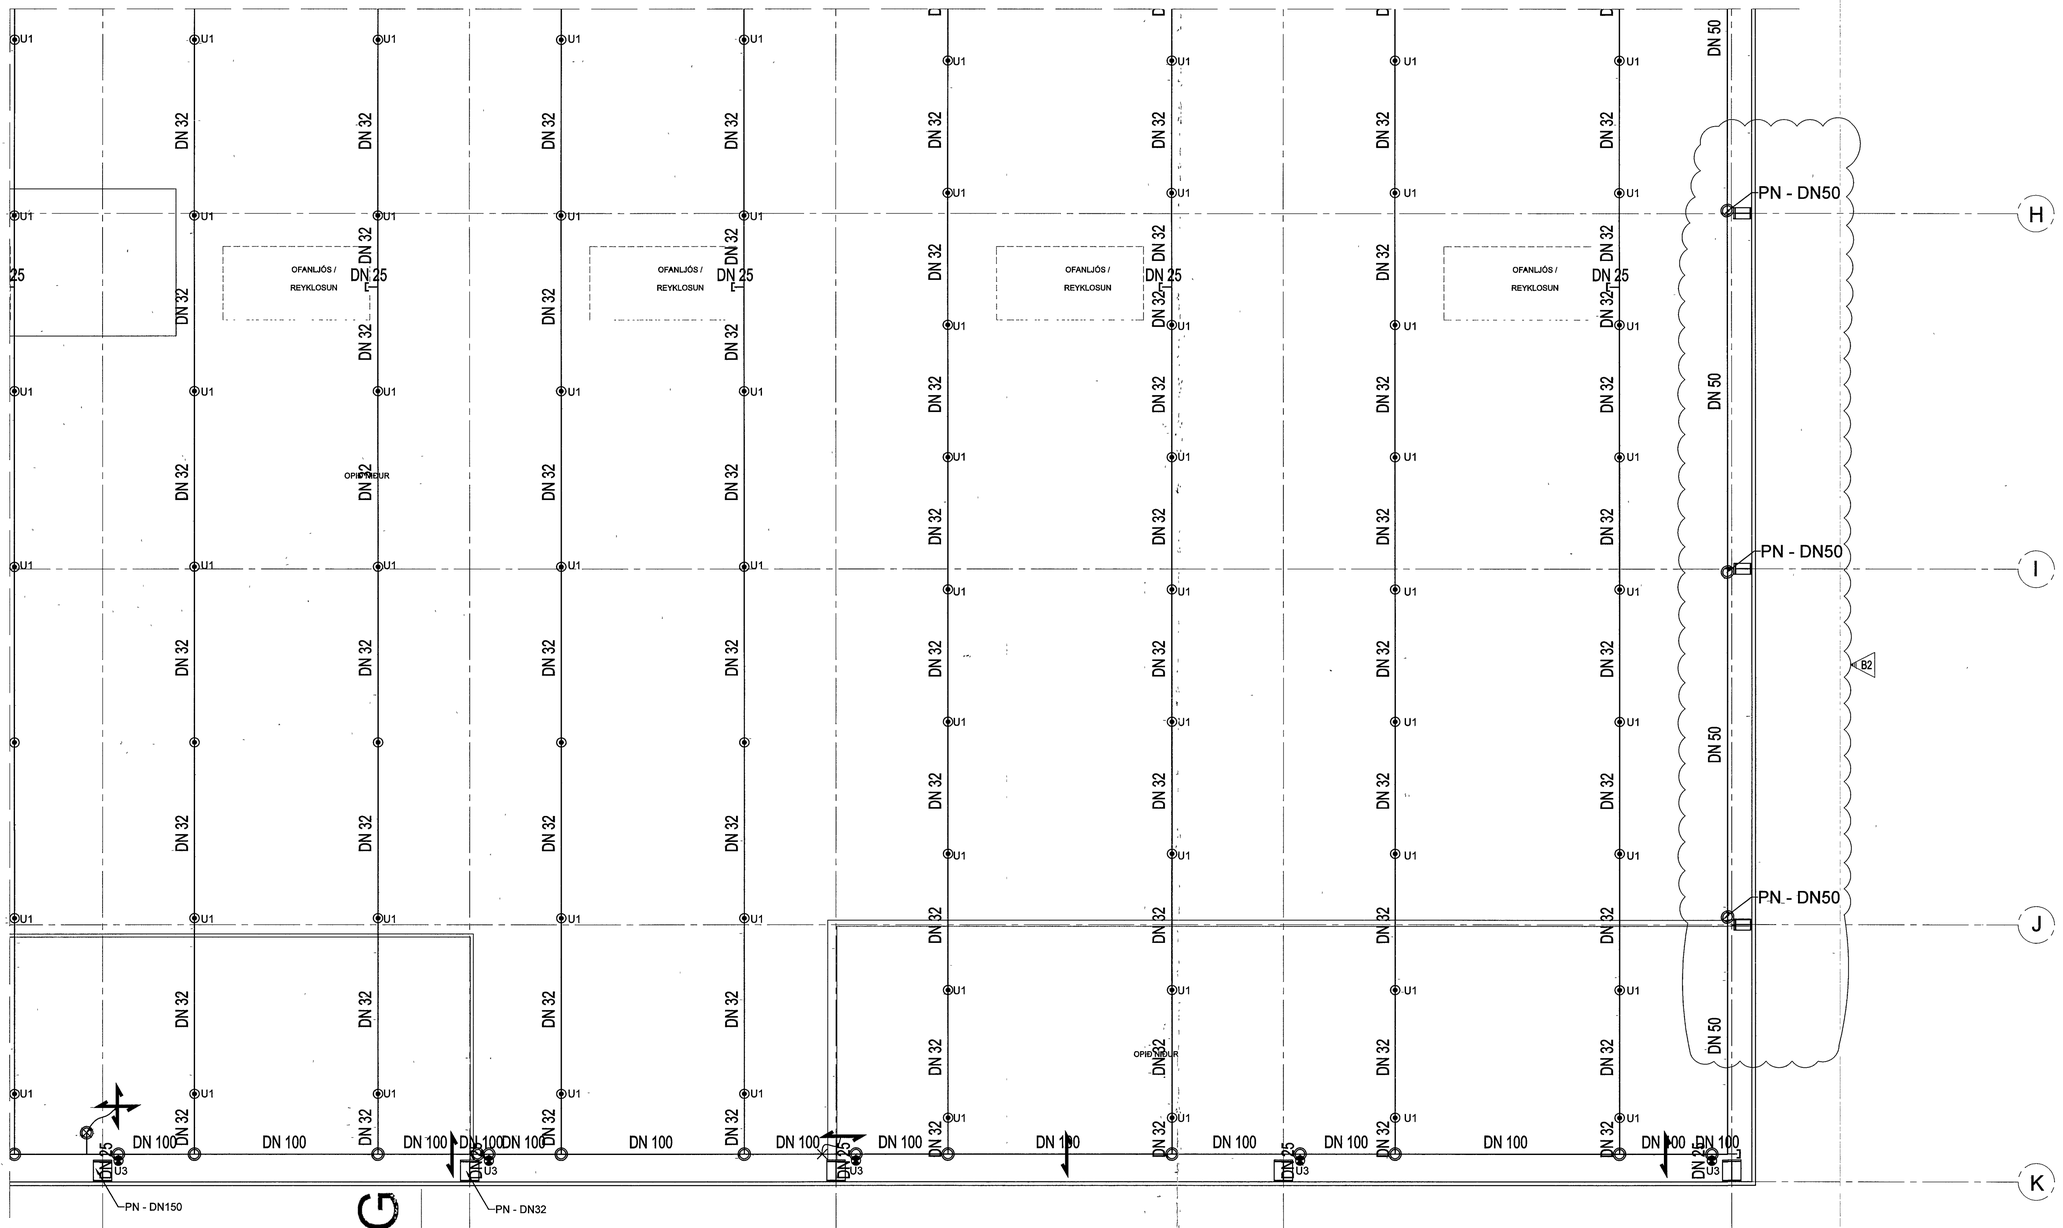

Samþykkt þann 02. sep. 2013

Byggingafulltrúinn í Hafnarfirði
Eh Hrólfur S.Gunnlaugsson

AÐALHÖNNUÐUR

UTG	DAGS	UTGÁFUFERILL	HANNAÐ	TEIKN	YFIRF
B1	03 07 2013	Bæta við skynngartexta	RJa	APK	BOA
B2	28 08 2013	Breyta pípustærð	RJA	GG	BOA

TÁKN

- VATNSUDALÖGN
- LOKI
- xxSbx — ÞRÝSTILOKI MEÐ ÞRÁÐNI: ÚTÞENSLU EÐA STÖÐUROFA / STÖÐUVÖRN
- xxSbx — ÞRÝSTILOKI MEÐ ÞRÁÐNI: ÚTÞENSLU EÐA STÖÐUROFA / STÖÐUVÖRN
- EINSTREYMISLOKI
- RENNSLISMÆLIR
- SÍA
- TÆMING
- SJÁLFVIRK TÆMING
- xxDxx — DÆLA
- VARÐLOKI FYRIR HURÐ KERFI
- VARÐLOKI FYRIR BLAUTT KERFI
- TENGING FYRIR INNDÆLINGU SLÖKKVILIÐS
- xxMxx — ÞRÝSTIMENI
- ÞRÝSTIMÆLIR
- NORMALT OPINN
- NORMALT LOKAÐUR

JARÐSKJÁLFTA FESTA

- FESTA SEM EKKI LEYFIR FÆRSLU LAGNAR
- FESTA SEM EKKI LEYFIR LENGDAR FÆRSLU LAGNAR
- FESTA SEM EKKI LEYFIR ÞVÉR FÆRSLU LAGNAR

ÚÐASTÚTAR

- U1 VATNSUDASTUTUR UPPÚSANDI, lóð
- U2 VATNSUDASTUTUR NIÐURÚSANDI lóð
- U3 VATNSUDASTUTUR SPRÓTI lóð
- U4 VATNSUDASTUTUR HJÓÐRÚSANDI, lóð
- U5 VATNSUDASTUTUR UPPÚSANDI FLAT SPRAY, lóð

Svart stál snittuð
(DIN 2440 / EN 10241 - 10255) **SS**

Þvermál pípu [DN]	Þvermál pípu d_o [mm]	Veggþykkt röra s [mm]	Innra-þvermál d_i [mm]	
20	26,9	2,6	21,7	3/4"
25	33,7	3,2	27,3	1"
32	42,4	3,2	36	5-4"
40	48,3	3,2	41,9	1 1/2"
50	60,3	3,6	53,1	2"
65	75,9	3,6	68,7	2 1/2"
80	88,7	4,0	80,7	3"
100	114	4,5	105	1"
125	139,6	5,0	129,6	5"
160	165,2	5,0	155,2	6"

—

EFLA VERKFRÆÐISTOFA
Sími: 412 6000 www.efla.is

Hraðflutningar / FEDEX

Selhella 9
221

Lagnir
Vatnsúðakerfi
Grunnmynd 2.hæð

TEIKNINÚMER	BLAÐSTÆRÐ	HANNAÐ	RJa	—
4397-001	A1	TEIKNAÐ	RJa	—
02_2_63_04		YFIRFARIÐ	ÁÁ	—
DAGS	MÆLIKVARÐI			UTGÁFA
18.04.2013	1:50			B2

SAMÞYKKT
Kennitala 031149-4449

T:\221\Selhella 9\Lagnir & Loftræsing\Vatnsúðakerfi\Selhella 9.dwg