

Yfirlitsmynd 2.hæð

M 1 100


B2

Samþykkt þann
02. ágúst 2013

Byggingafræðingur (Hafnarfærð)
Fh. Hrólfur S. Gunnlaugsson

ADALHÖNDURUR

| UTG. | DAGS | UTGÁFUERILL | HANNAÐ | TEKN. | YFRF. |
|------|------------|-----------------------------|--------|-------|-------|
| B1 | 03.07.2013 | Breyta númern á uðsahausum | RJa | APK | BOA |
| B2 | 28.08.2013 | Breyta kvarða og pípu stærð | RJa | GG | BOA |

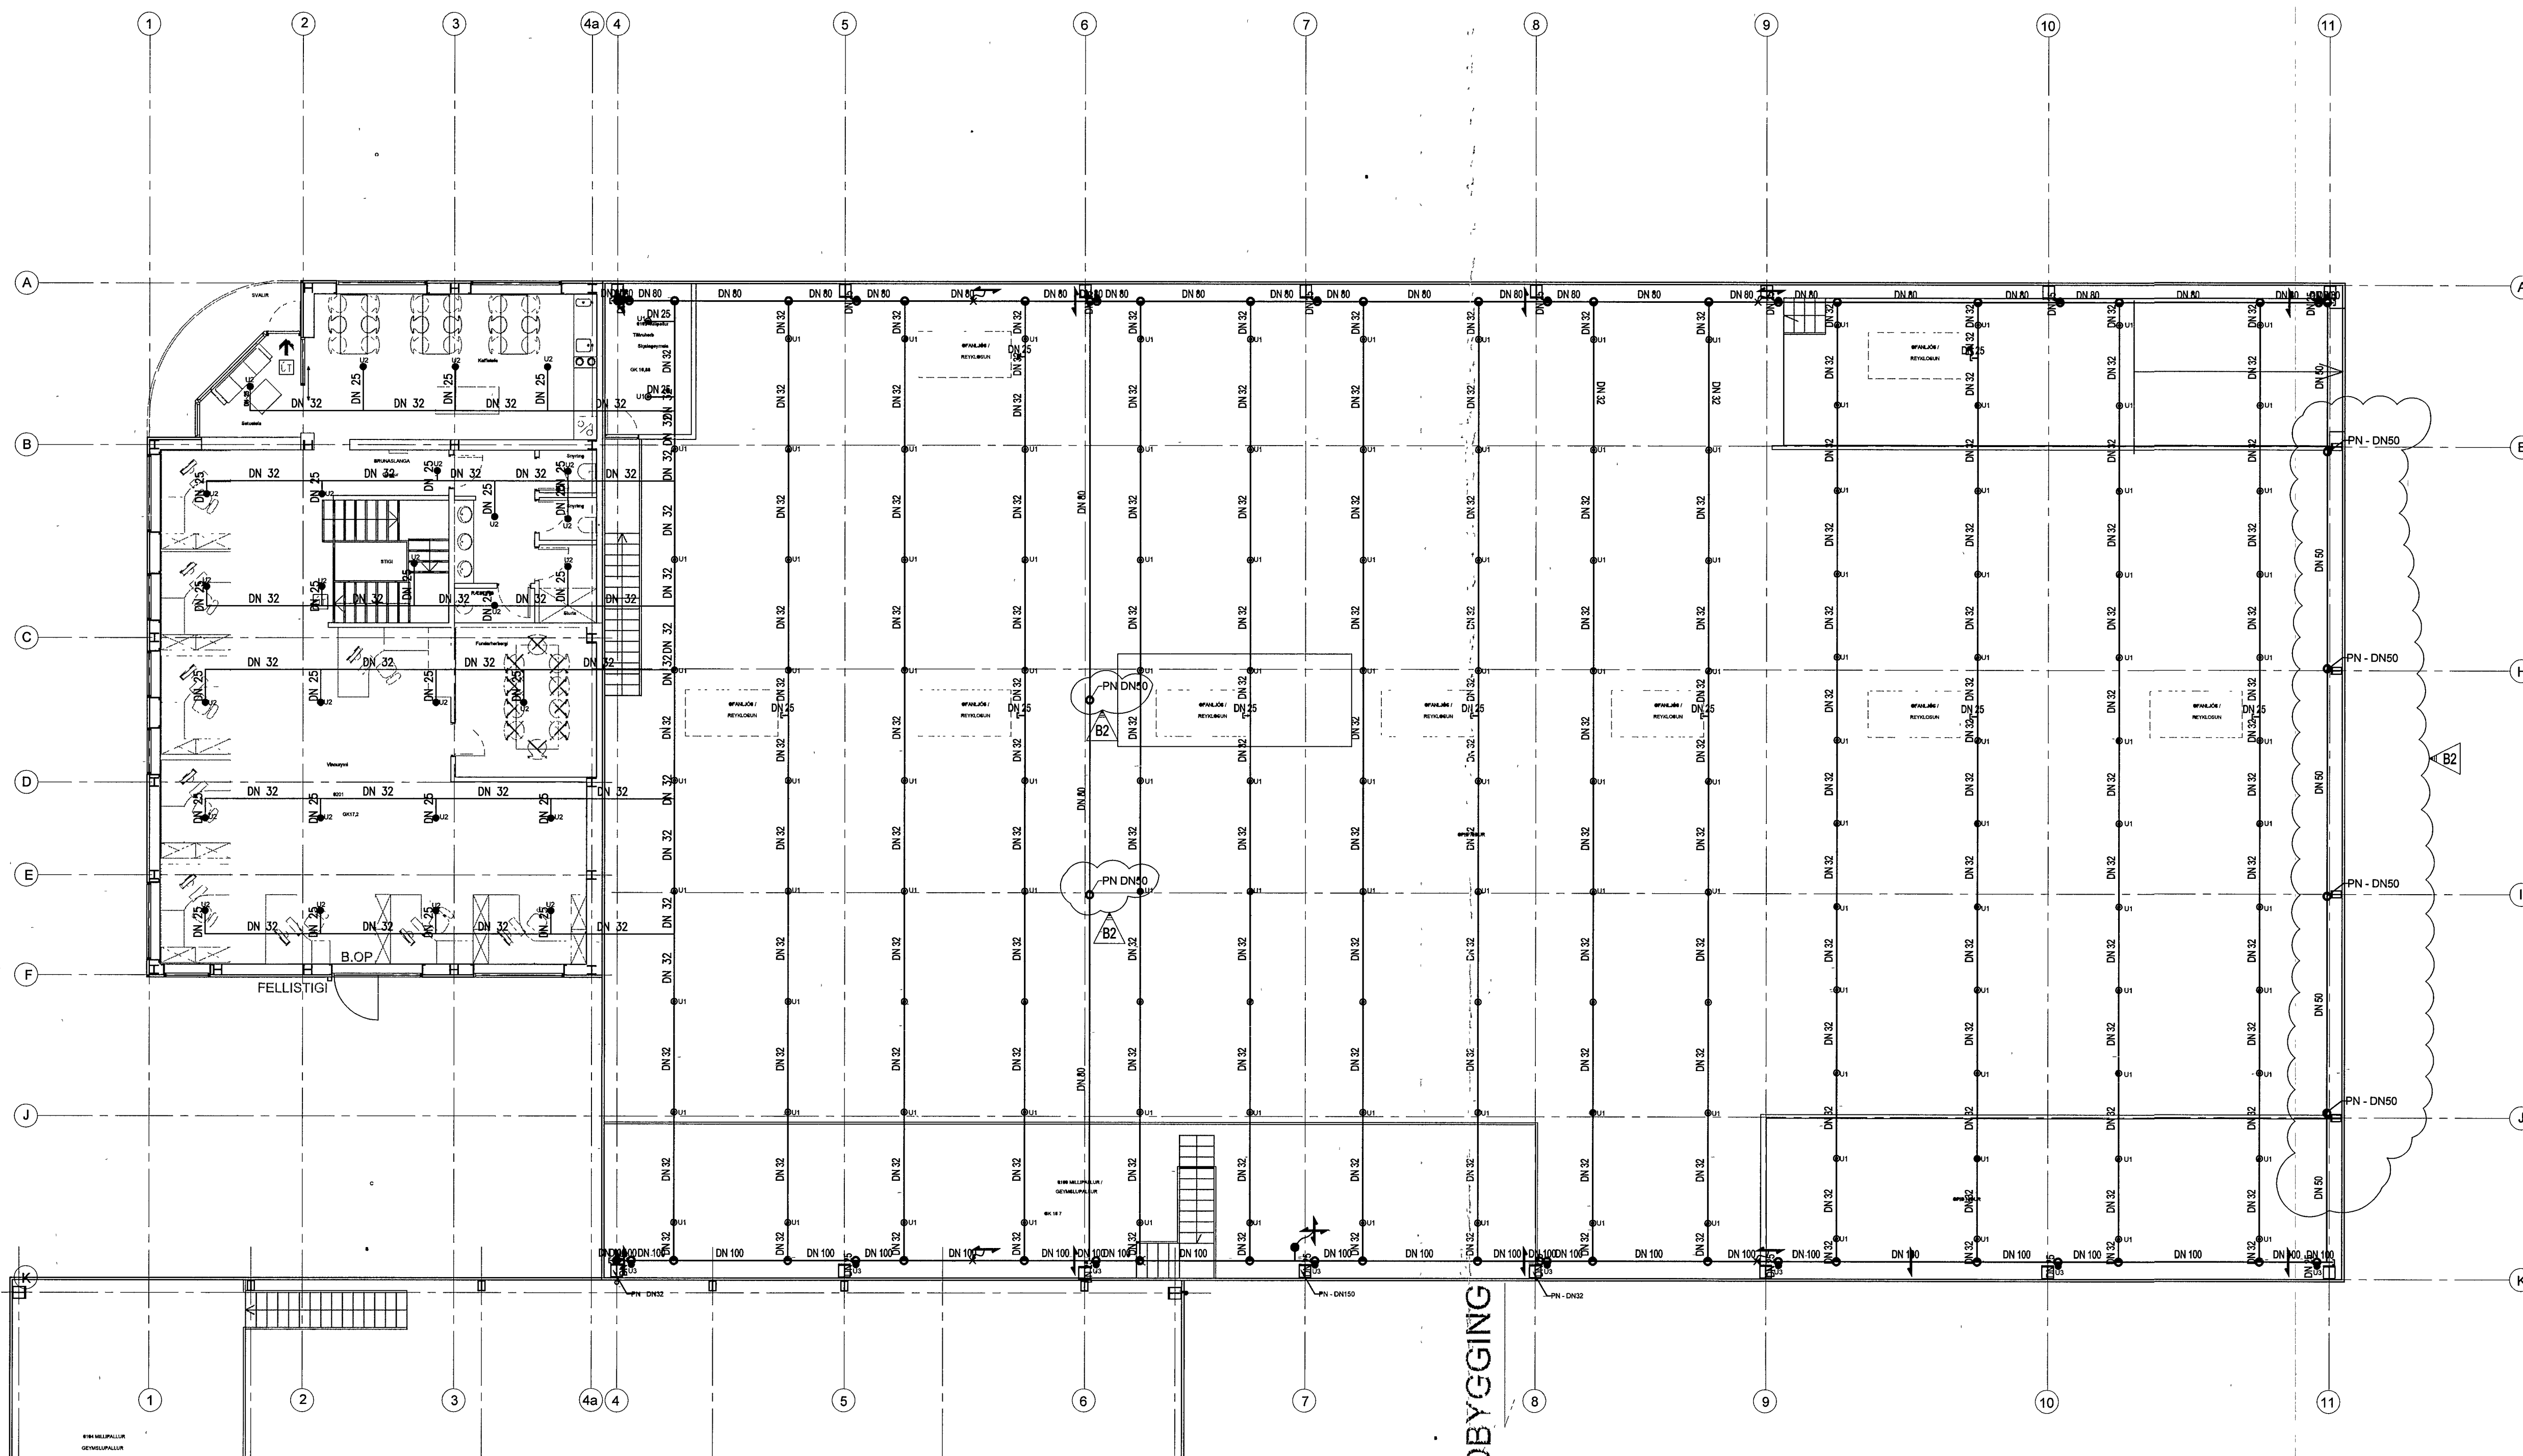

EFLA
VERKFRÆÐISTOFA
Sími 412 6000 www.efla.is

Hraðflutningar / FEDEX
Selhella 9
221

Lagnir
Vatnsúðakerfi
Yfirlitsmynd 2.hæð

| TEKNIKUMÉR | BLASTVERÐ | HANNAÐ | RJa | — |
|------------|-----------|----------|-----|---|
| 4397-001 | A1 | TEKNAÐ | RJa | — |
| 02_2_63_00 | — | YFRIFRÁÐ | AA | — |

| DAGS | MELUKVARDI | UTGÁFA |
|------------|------------|--------|
| 18.04.2013 | 1:100 | B2 |

SAMÞYKKT
Kennitala
0317409-4449