


Grunnmynd 1.hæð  
M 1:50

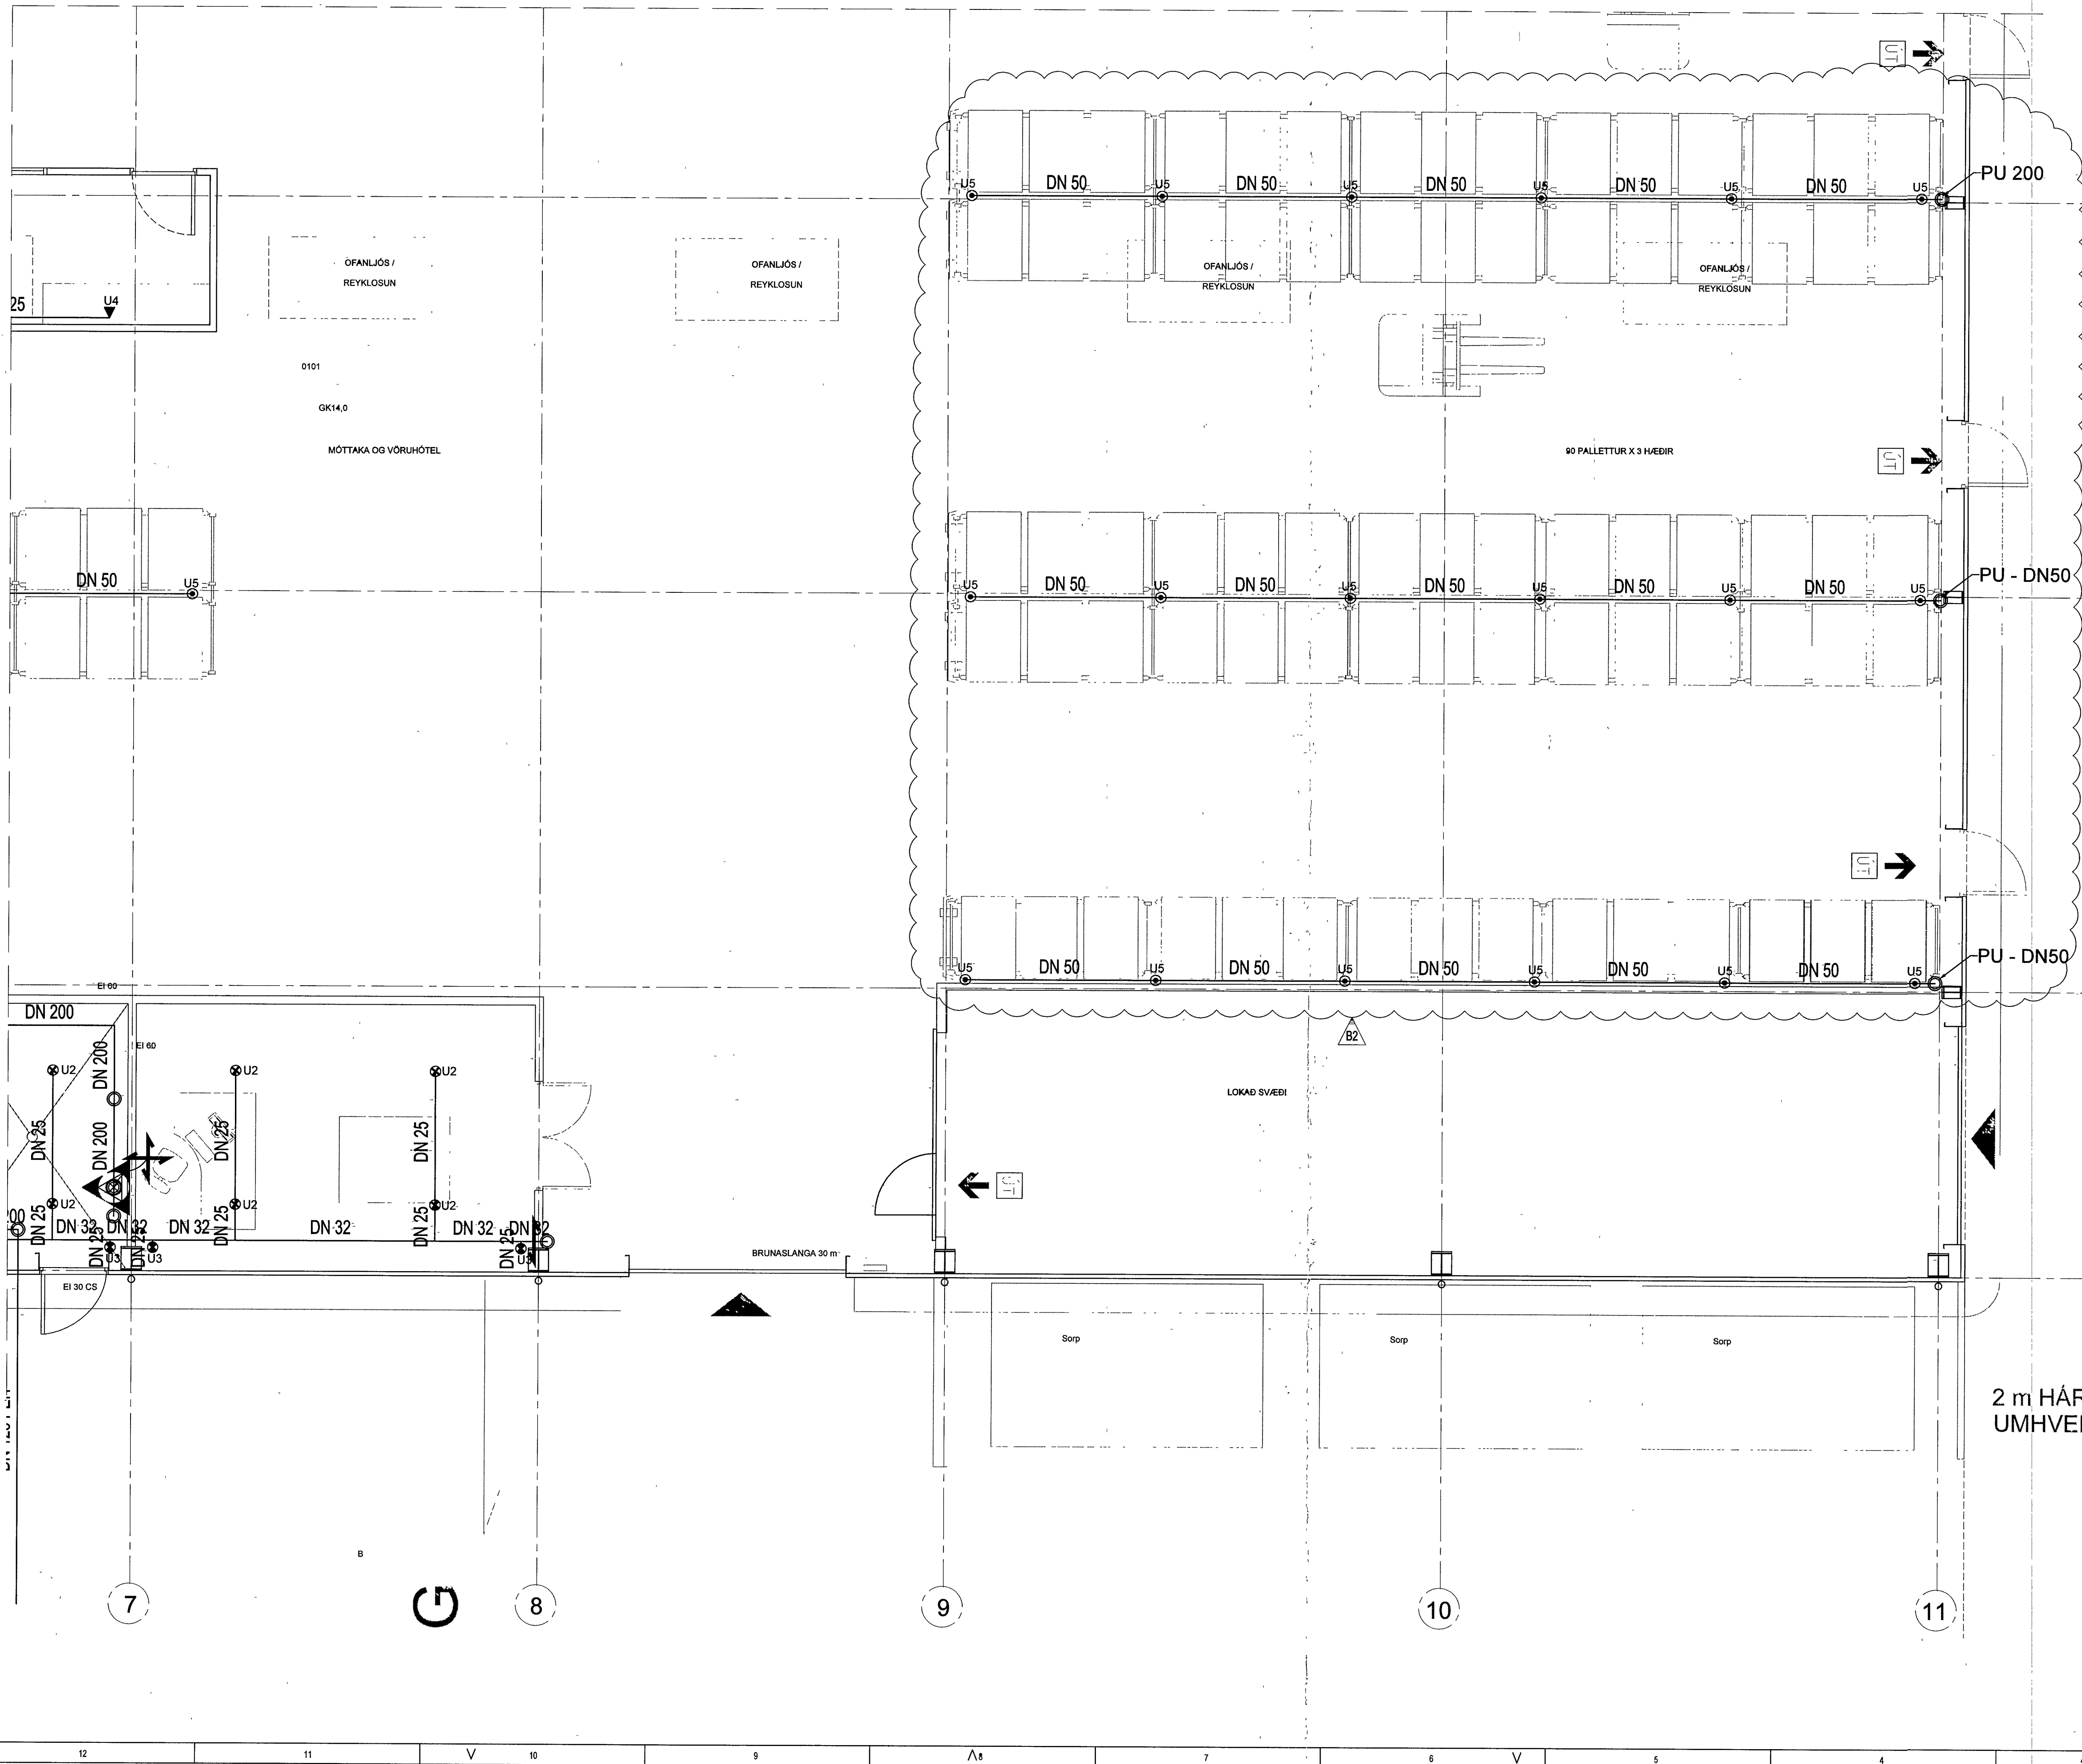

Samþykkt þann  
02.08.2013  
Byggingafulltrúinn í Hafnarhöll  
Fl. Höfður S Gunnlaugsson

ADALHÖNNLEIUR

UTG.	DAGS.	UTGAUFERILL	HAHNAD	TEKN.	YFRF.
B1	03 07 2013	Bæta við skýringartexta og broyta flumen á úðahausum	RJa	APK	BOA
B2	28 08 2013	Broyta pipustærð	RJa	GG	BOA

**TÁKN**

— VARNARSALÖGN  
— LÖM  
— RENGLÖM MEÐ RISANI  
— SPJALDÖM Eða STÖÐLÖM  
— SPJALDÖM MEÐ RISANI  
— SPJALDÖM Eða STÖÐLÖM  
— EINSTREMBELG  
— RENGLÖM  
— SIA  
— TÖNG  
— ELMARK TÖNG  
— DELA  
— VARNILÖM FYRIR RÖM ÖGRI  
— VARNILÖM FYRIR BLAÐT KÖRRI  
— TÖNG FYRIR INNMELINGU BLOKKA  
— RYFTREI  
— RYFTIMELUR  
— NORRALT ÖPN  
— NORRALT LOKAÐUR

**JARÐSKJÁLFTA FESTA**

— FESTA SEM EKKI LEYFR  
— FESTA SEM EKKI LEYFR  
— FESTA SEM EKKI LEYFR  
— FESTA SEM EKKI LEYFR

**ÚÐASTÚTAR**

— U1 VATNSKASTULUR  
— U2 VATNSKASTULUR  
— U3 VATNSKASTULUR  
— U4 VATNSKASTULUR  
— U5 VATNSKASTULUR

Svart stál snútu  
(DN 2440 / EN 10241 - 10255)

Dverm. af pipu [DN]	Dverm. af pipu d <sub>p</sub> [mm]	Veggþykkt röra s [mm]	Inna- dverm. af d <sub>i</sub> [mm]	SS
20	26,9	2,8	21,7	3/4"
26	33,7	3,2	27,3	1"
32	42,4	3,2	36	1 1/4"
40	48,3	3,2	41,9	1 1/2"
50	60,3	3,6	53,1	2"
65	75,9	3,6	68,7	2 1/2"
80	93,7	4,0	80,7	3"
100	114	4,5	105	4"
125	139,8	5,0	129,8	5"
160	165,2	5,0	155,2	6"

**EFLA**  
VERKFRÆÐISTOFA  
Sími: 412 6000 www.efla.is

Hraðflutningar / FEDEX  
Selhella 9  
221  
Lagnir  
Vatnsúðakerfi  
Grunnmynd 1.hæð

TEKNIÞUMER	BLAÐSTJERÐ	HAHNAD	RJa	YFRFARID
4397-001	A1	TEKNAD	RJa	—
01_2_63_04	—	YFRFARID	AA	—

DAGS: 18.04.2013  
MÆLIKVARÐI: 1:50  
UTGAFA: B2

SAMÞYKKT: Rinnarff Skerfveit  
Kennitala: 031149-4449

2 m HÁR VEGGUR  
UMHVERFIS SORPGÁMA

T: 221 Selhella 9 Lagnir & Loftaering Vatnsúðakerfi Selhella 9 Öng