Grunnmynd 1.hæð

M 1 50

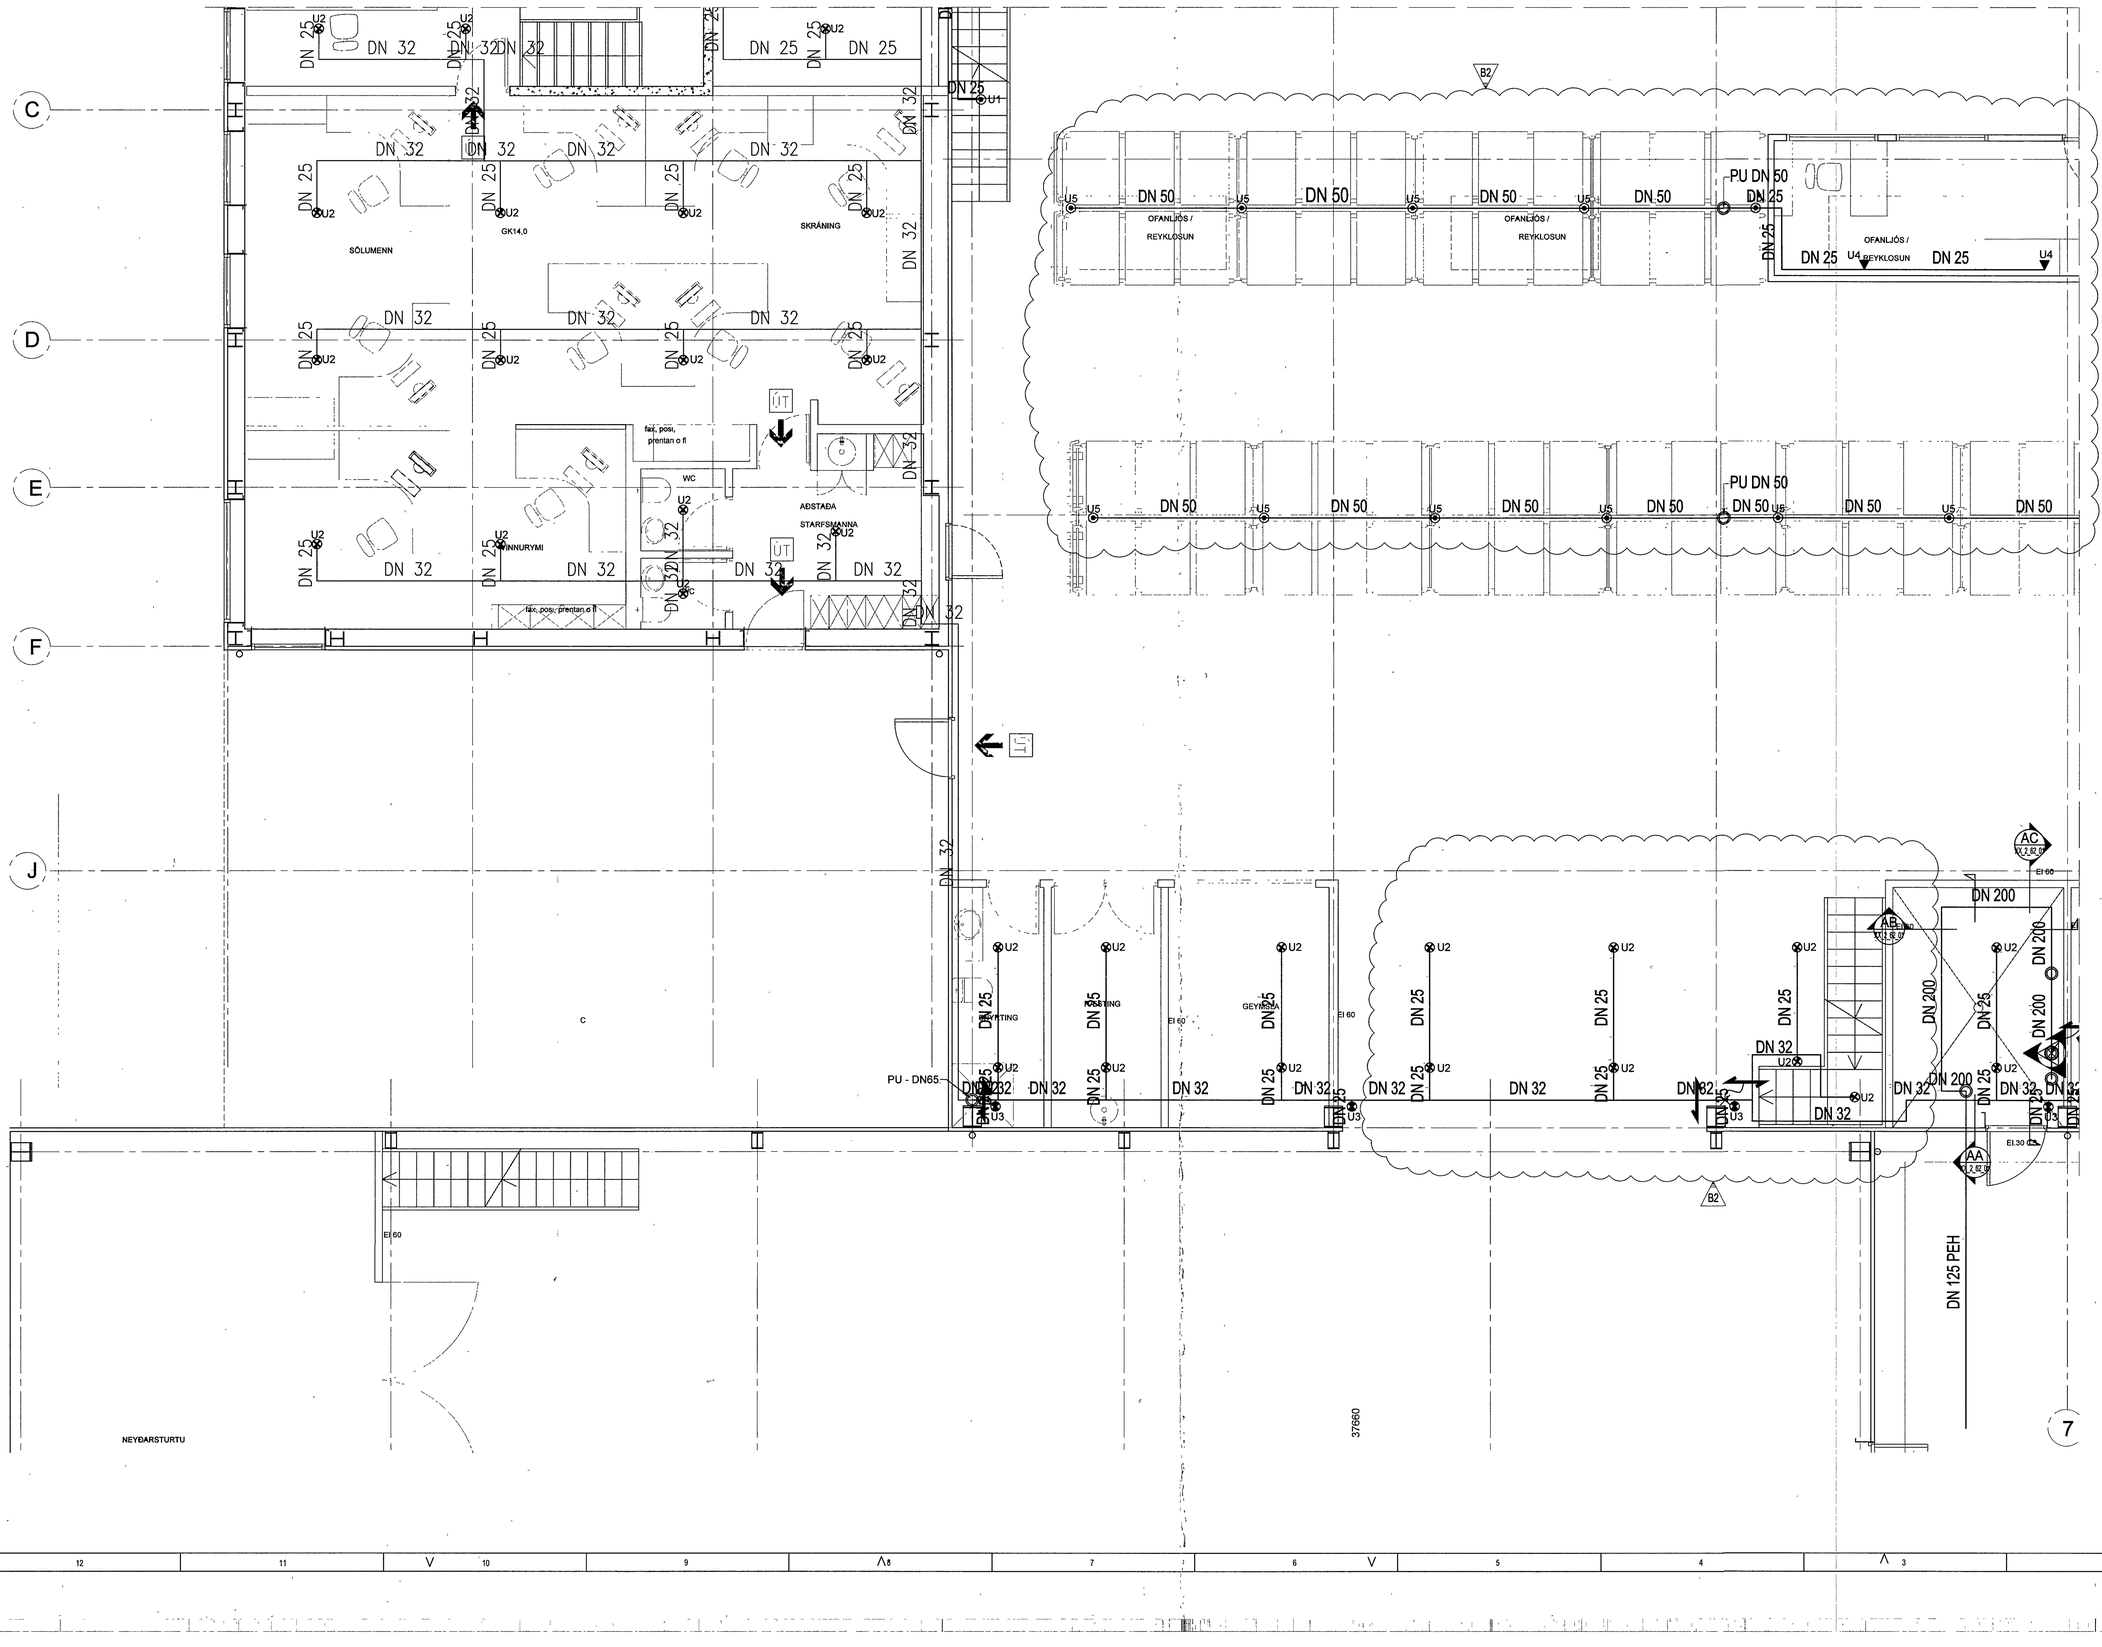

Samþykkt þann 02. sep. 2013
Byggingafulltrúinn í Hafnarfirði
Kh.Hólfur S Gunnlaugsson

AÐALHÖNNUÐUR

UTG	DAGS	ÚTGÁFUFERILL	HANNAÐ	TEIKN	YFIRF
B1	03.07 2013	Bæta við skynngartexta og breyta númen á uðahausum	RJa	APK	BOA
B2	28 08 2013	Breyta píputæð.	RJA	GG	BOA

TÁKN

- VATNSUÐALÖGN
- LOKI
- xxRSxx RENNLOKI MEÐ FÍSANDI SPINDLI EÐA STÖÐUROFA / STÖÐUVÍSI
- xxSSxx KÚLULOKI MEÐ FÍSANDI SPINDLI EÐA STÖÐUROFA / STÖÐUVÍSI
- EINSTEFNUVASLOKI
- RENNSLISMÆLIR
- SÍA
- TÆMING
- SJÁLFVIRK TÆMING
- xxDÆxx DÆLA
- VARÐLOKI FYRIR HÚSRÉTTARKERFI
- VARÐLOKI FYRIR BLAUTT KERFI
- TENGING FYRIR INNDÆLINGU BLÖNDUVÍLDIS
- xxMNxx MRYSTINEMI
- MRYSTIMÆLIR
- NORMALT OPINN
- NORMALT LOKAÐUR

JARÐSKJÁLFTA FESTA

- FESTA SEM EKKI LEYFIR FÆRSLU LAGNAR
- FESTA SEM EKKI LEYFIR LENGDAR FÆRSLU LAGNAR
- FESTA SEM EKKI LEYFIR ÞVÆR FÆRSLU LAGNAR

ÚÐASTÚTAR

- U1 VATNSUÐASTÚTUR UPPVÍSANDI, MÐ
- U2 VATNSUÐASTÚTUR NEÐURVÍSANDI, MÐ
- U3 VATNSUÐASTÚTUR SPÍRÓTI, MÐ
- U4 VATNSUÐASTÚTUR HLIÐARVÍSANDI, MÐ
- U5 VATNSUÐASTÚTUR UPPVÍSANDI FLAT SPRAY, MÐ

Svart stál snittuð
(DN 2440 / EN 10241 - 10255) **SS**

Þvermál pípu [DN]	Þvermál pípu d_o [mm]	Veggþykkt röra s [mm]	Innra-þvermál d_i [mm]	
20	26,9	2,6	21,7	3/4"
25	33,7	3,2	27,3	1"
32	42,4	3,2	36	1 1/4"
40	48,3	3,2	41,9	1 1/2"
50	60,3	3,6	53,1	2"
65	75,9	3,6	68,7	2 1/2"
80	88,7	4,0	80,7	3"
100	114	4,5	105	4"
125	139,6	5,0	129,6	5"
160	165,2	5,0	155,2	6"

EFLA VERKFRÆÐISTOFA
Sími: 412 6000 www.efla.is

Hraðflutningar / FEDEX

Selhella 9
221

Lagnir
Vatnsúðakerfi
Grunnmynd 1.hæð

TEIKNINÚMER	BLAÐSTÆRÐ	HANNAÐ	RJa	—
4397-001	A1	TEIKNAÐ	RJa	—
01_2_63_03		YFIRFARIÐ	ÁÁ	—
DAGS	MÆLIKVARÐI			ÚTGÁFA
18.04.2013	1:50			B2

SAMÞYKKT Kennitala 031149-4449

T:\221\Selhella 9\Lagnir & Loftræsing\Vatnsúðakerfi\Selhella 9.dwg