241933H.DWG

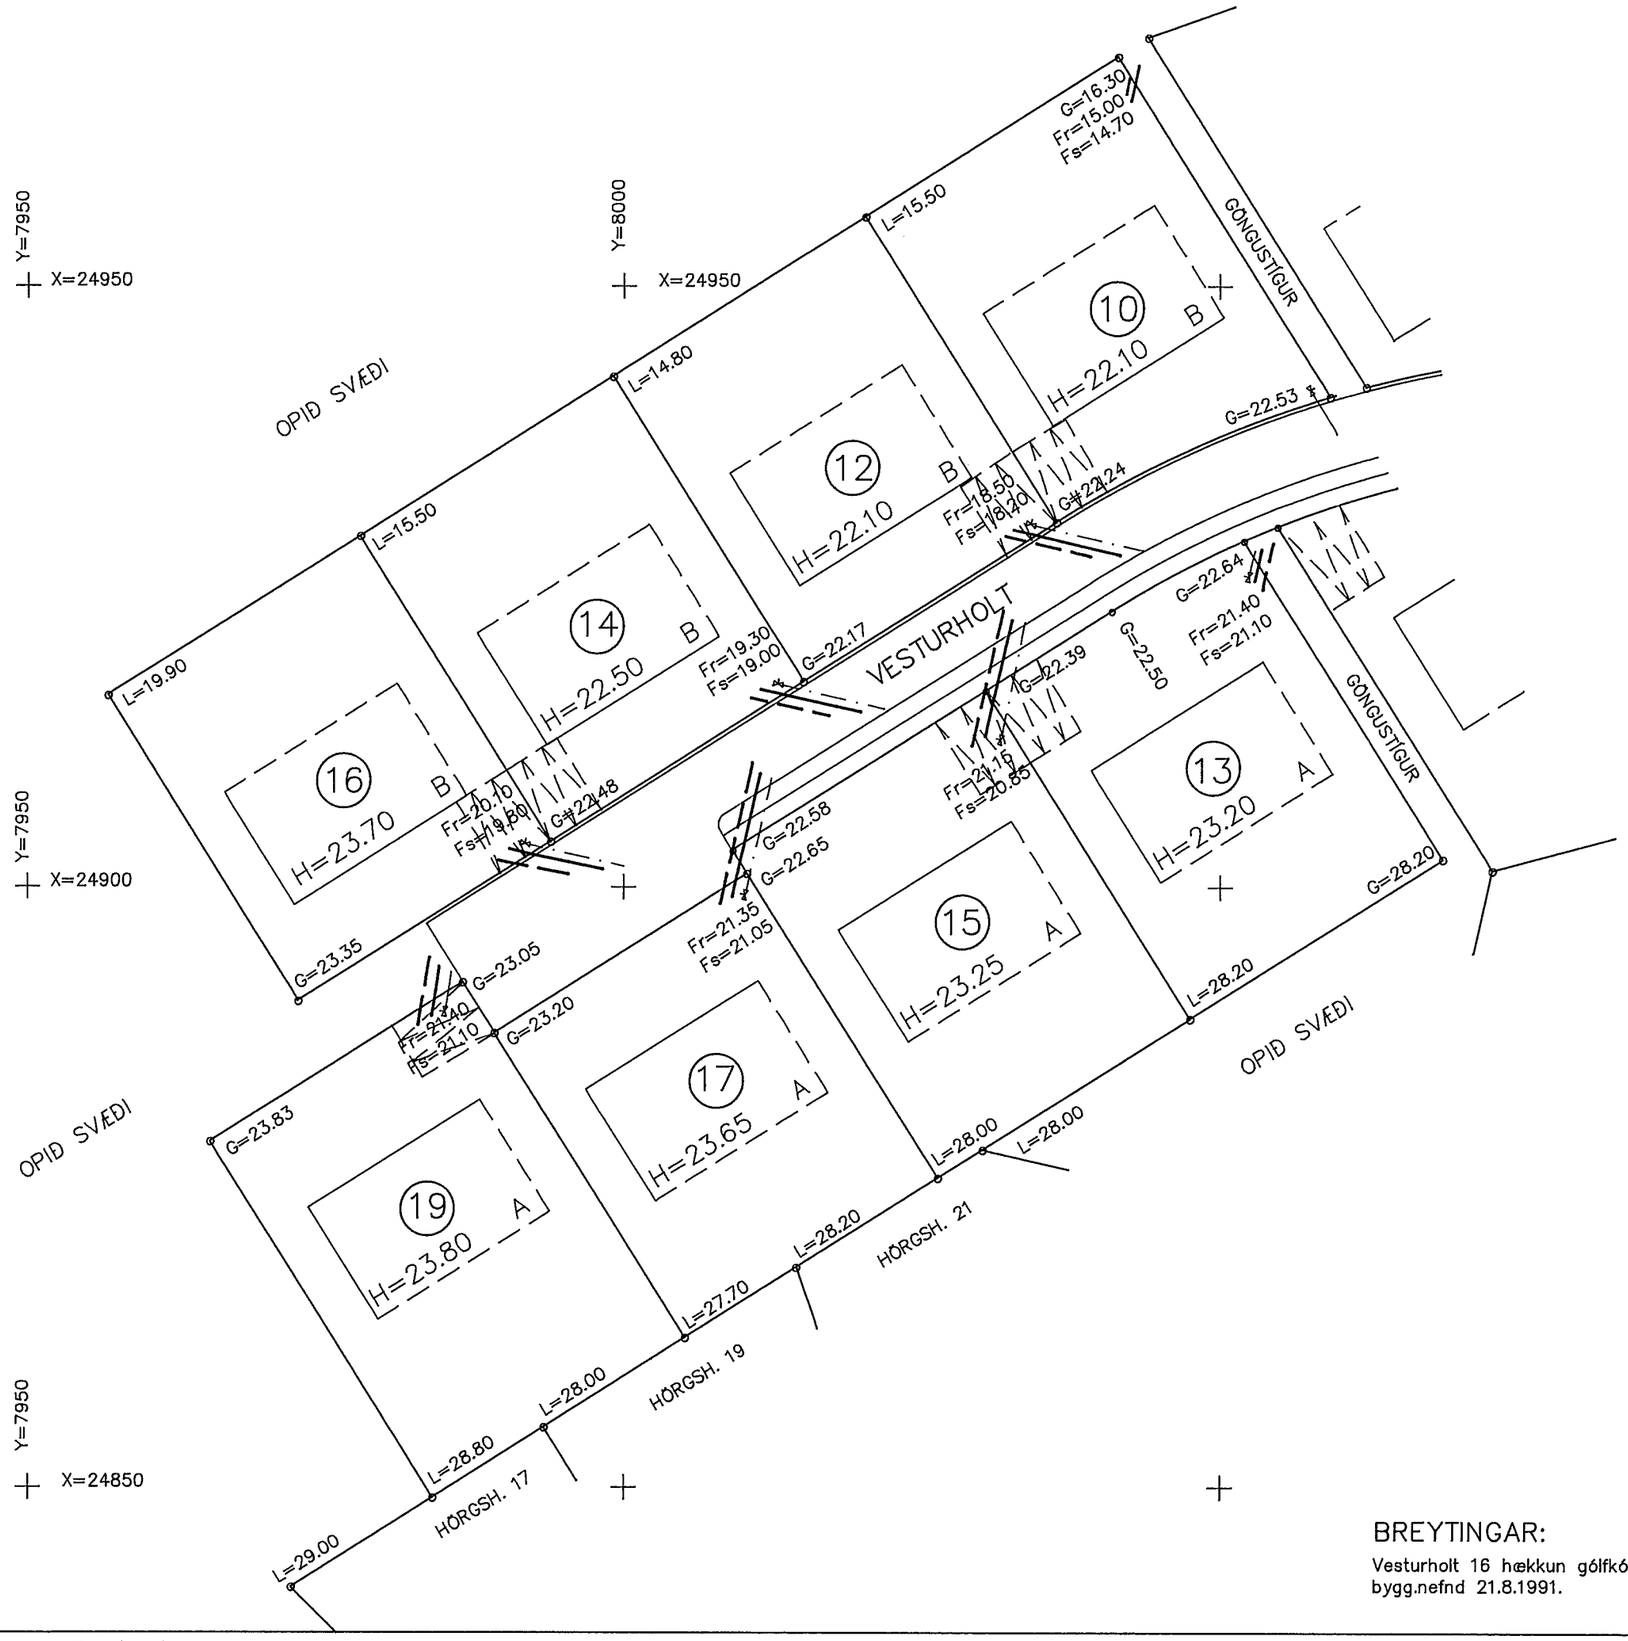

SKÝRINGAR:

G = GÖTUHÆÐ/GANGSTÉTTARHÆÐ VIÐ LÓÐARMÖRK
H = HÆÐ Á AÐKOMUGÓLFI
A MERKIR INNGANG Á NEÐRI HÆÐ
B MERKIR INNGANG Á EFRI HÆÐ

Fs = HÆÐ Á SKÓLPHEIMÆÐ, d=150mm
Fr = HÆÐ Á REGNVATNSHEIMÆÐ, d=150mm

NEYSLUVATNSHEIMÆÐAR ERU 32mm PEH
NEMA ANNAÐ SÉ SÝNT Á TEIKNINGU

Teikning nr. 113,056

HAFNARFJÖRÐUR
HVALEYRARHOLT

Lóðir: Vesturholt 10,12.13.14.15.16.17 og 19

HÆÐARBLAÐ 24.193.3
MKV 1:500

Verkfræðistofa Stefáns og Björns s.f.,FRV
Reykjavíkurvegi 68 Hafnarfirði sími 651340

Dags.: 13.05.1991 Yfirfarið: S.H.

Útgefið af bæjarverkfræðingi 1/12 '95 S.H.

BREYTINGAR:

Vesturholt 16 hækkun gólfkóta samþ.
bygg.nefnd 21.8.1991.