


HNITASKRÁ:

PUNKTUR	X-HNIT	Y-HNIT
H092	24420.479	7971.164
H093	24434.002	7979.493
H136	24410.852	7986.795
H178	24438.688	7989.083
H179A	24452.797	7987.580
H203	24428.938	7990.919
H206	24430.615	8001.558
H208	24427.280	8016.183
H212	24449.003	8010.880
H219	24458.051	8002.686
H220	24443.107	8036.736
H221	24491.418	8026.389
H223	24437.485	8041.760
H224	24420.244	8022.471
H225	24401.675	8001.695
H226	24454.327	7987.969
H227	24438.500	7990.824
H228	24439.863	7995.061
H229	24447.107	7998.168
H230	24451.738	7995.579
H231	24440.109	7982.849
H232	24484.677	7988.610
H233	24486.057	7991.590
H234	24476.575	8006.910
H235	24486.854	7993.500
H236	24487.299	8010.988
H237	24486.043	8016.777
H238	24489.021	8017.140
H239	24490.845	8019.234
H240	24491.769	8027.754
H241	24494.286	8032.968
H242	24498.778	8037.463
H243	24511.228	8040.638
H244	24519.085	8068.314
H245	24482.683	8085.824
H246	24478.616	8087.781
H247	24444.149	8049.216
H248	24455.161	8034.849
H249	24461.853	8026.118
H252	24481.921	8030.694
H255	24482.623	8041.111
H257	24491.261	8048.209

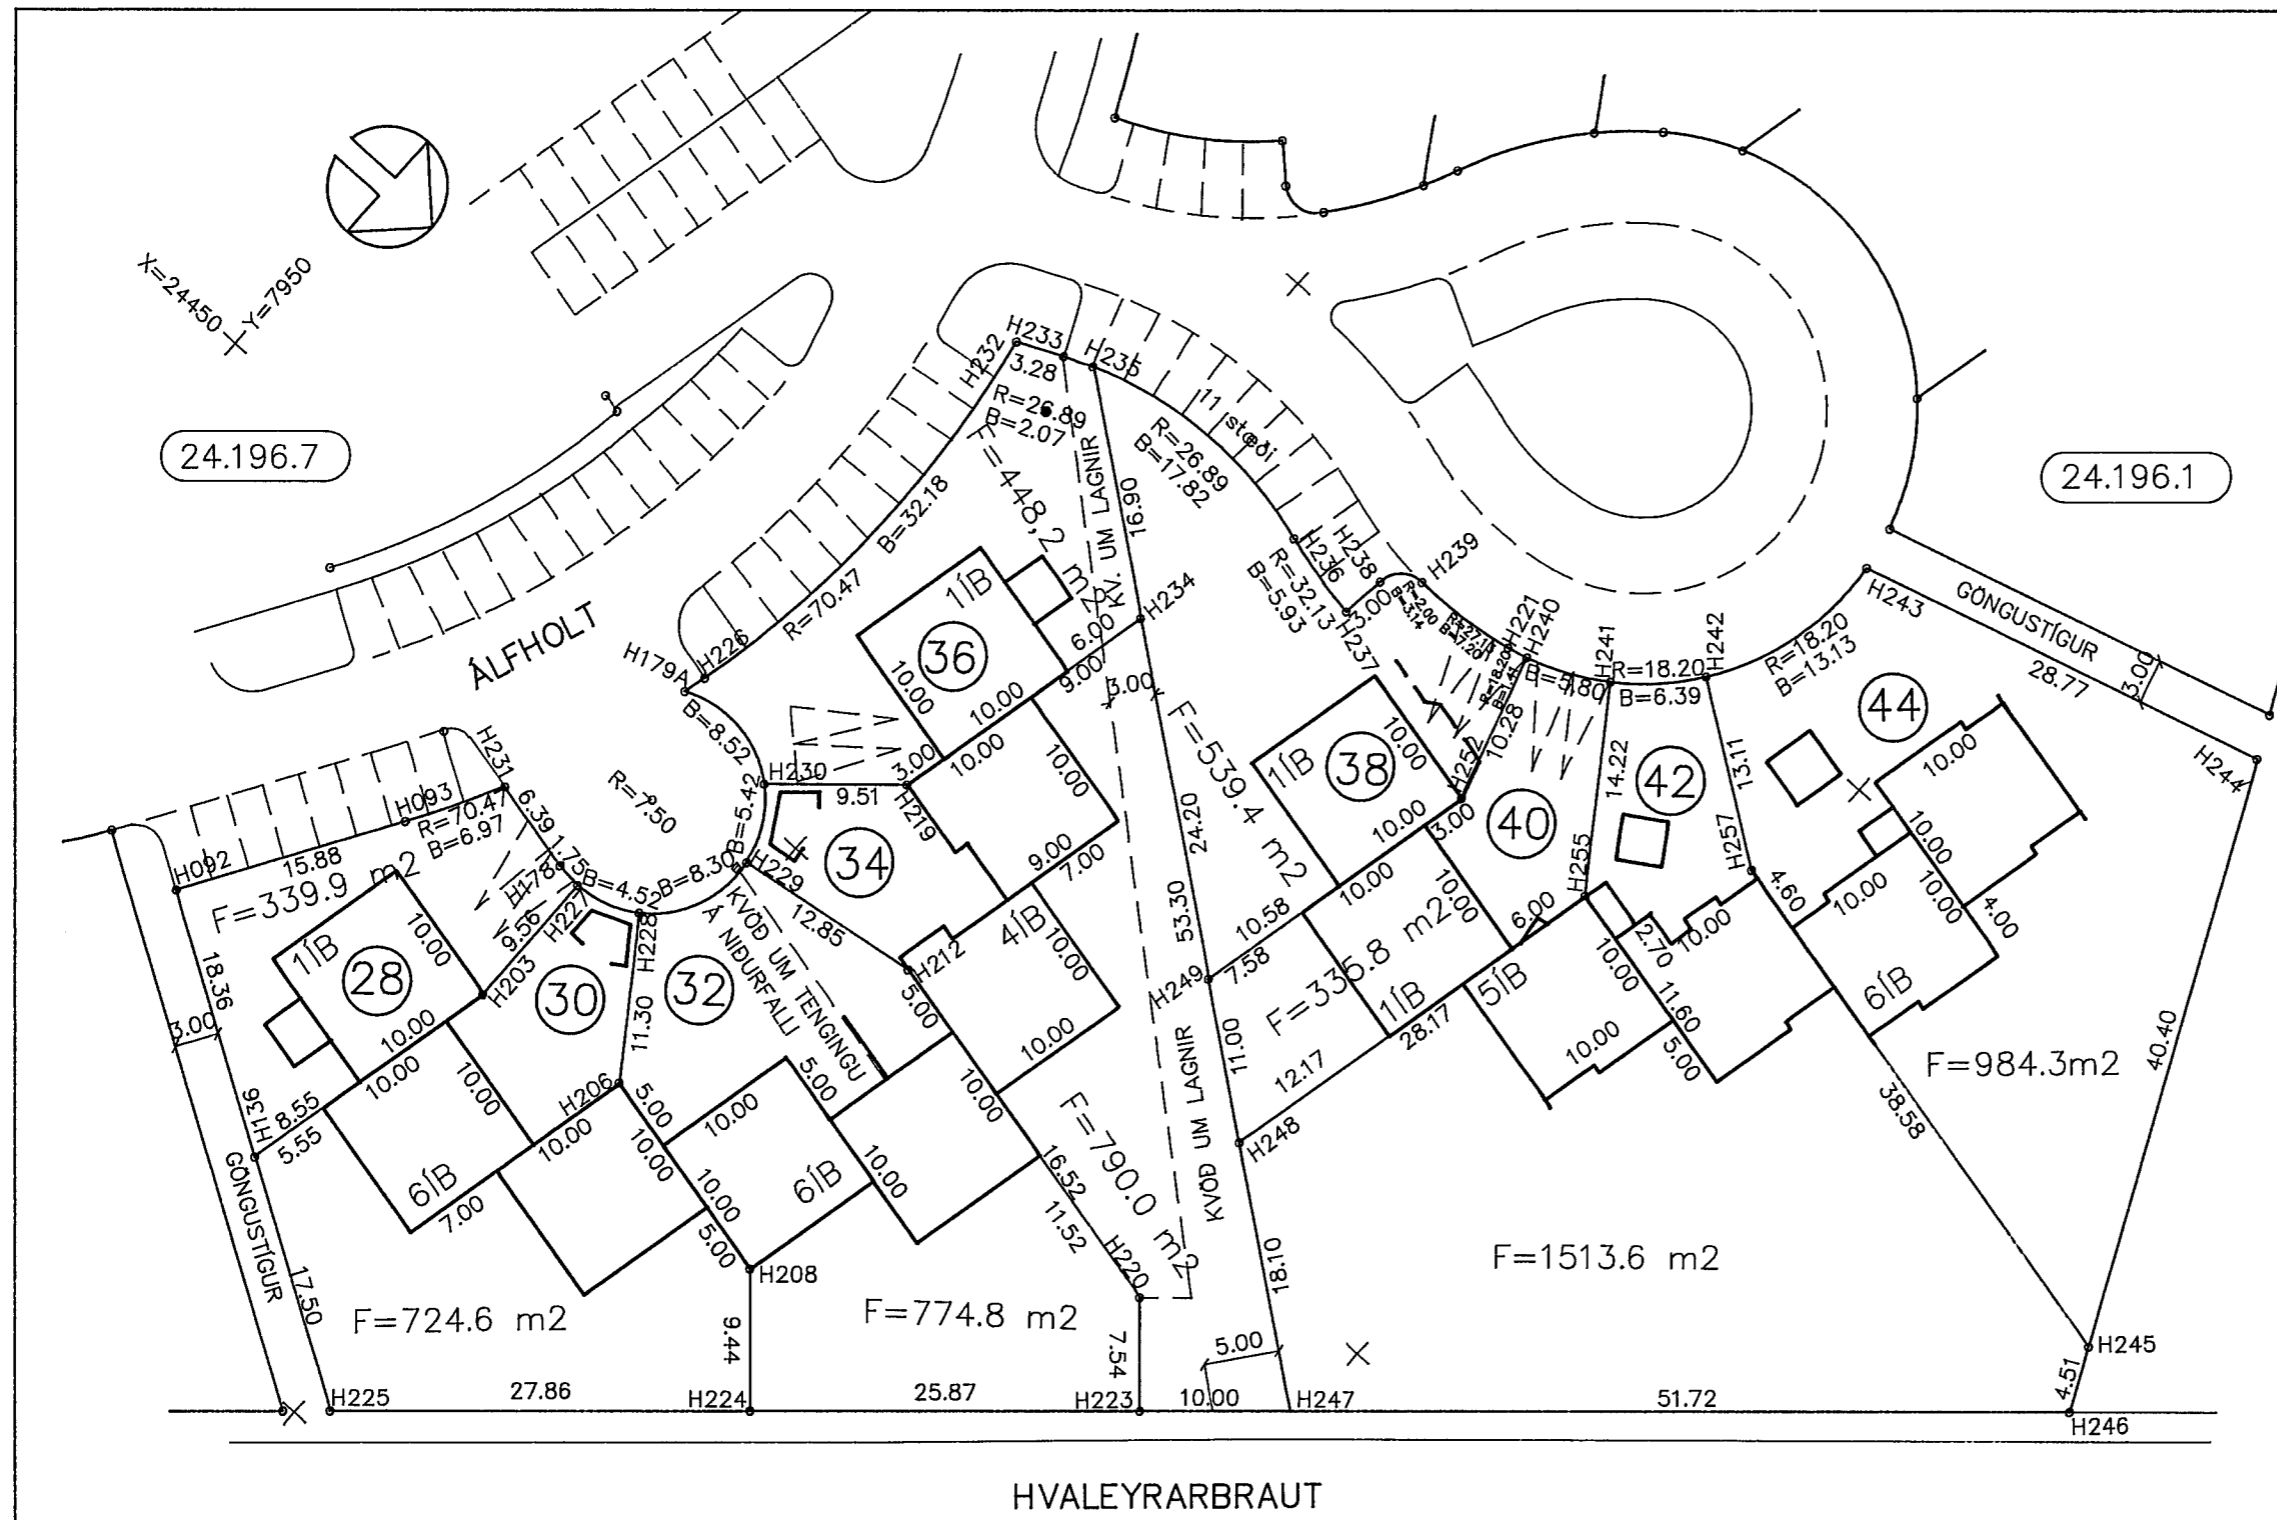

SKÝRINGAR:

- KVÖÐ UM TVÖ BÍLASTÆÐI Á LÓÐ
- STAÐSETNING ÓBUNDIN
- BINDANDI MÖRK BYGGINGARREITS
- YSTU MÖRK BYGGINGARREITS
- NÚMER LÓÐAR

BREYTINGAR:

- Samþ. fjölgun íbúða Álfholt 44, Bygg.nefnd 10.5.1990
- Samþ. fjölgun íbúða Álfholt 30 (2), Bygg.nefnd 26.5.1993
- Samþ. fjölgun íbúða Álfholt 42, Bygg.nefnd 1.11.1995
- BR: ÁLFHÓLT 32 KVÖÐ UM TENGINGU NIÐURFALLS.

TEIKNING NR: 113,024
 HAFNARFJÖRDUR
 HVALEYRARHOLT

Lóðir: Álfholt 28,30,32,34,36,38,40,
 42 og 44.

MÆLIBLAÐ 24.196.3
 MKV 1:500

Verkfræðistofa Stefáns og Björns s.f., FRV
 Reykjavíkurvegi 68 Hafnarfirði sími 651340
 Dags.: 23.01.92 Yfirfarið: S.H.

Útgefið af bæjarverkfræðingi 3/2 196 S.H.