241957H.DWG

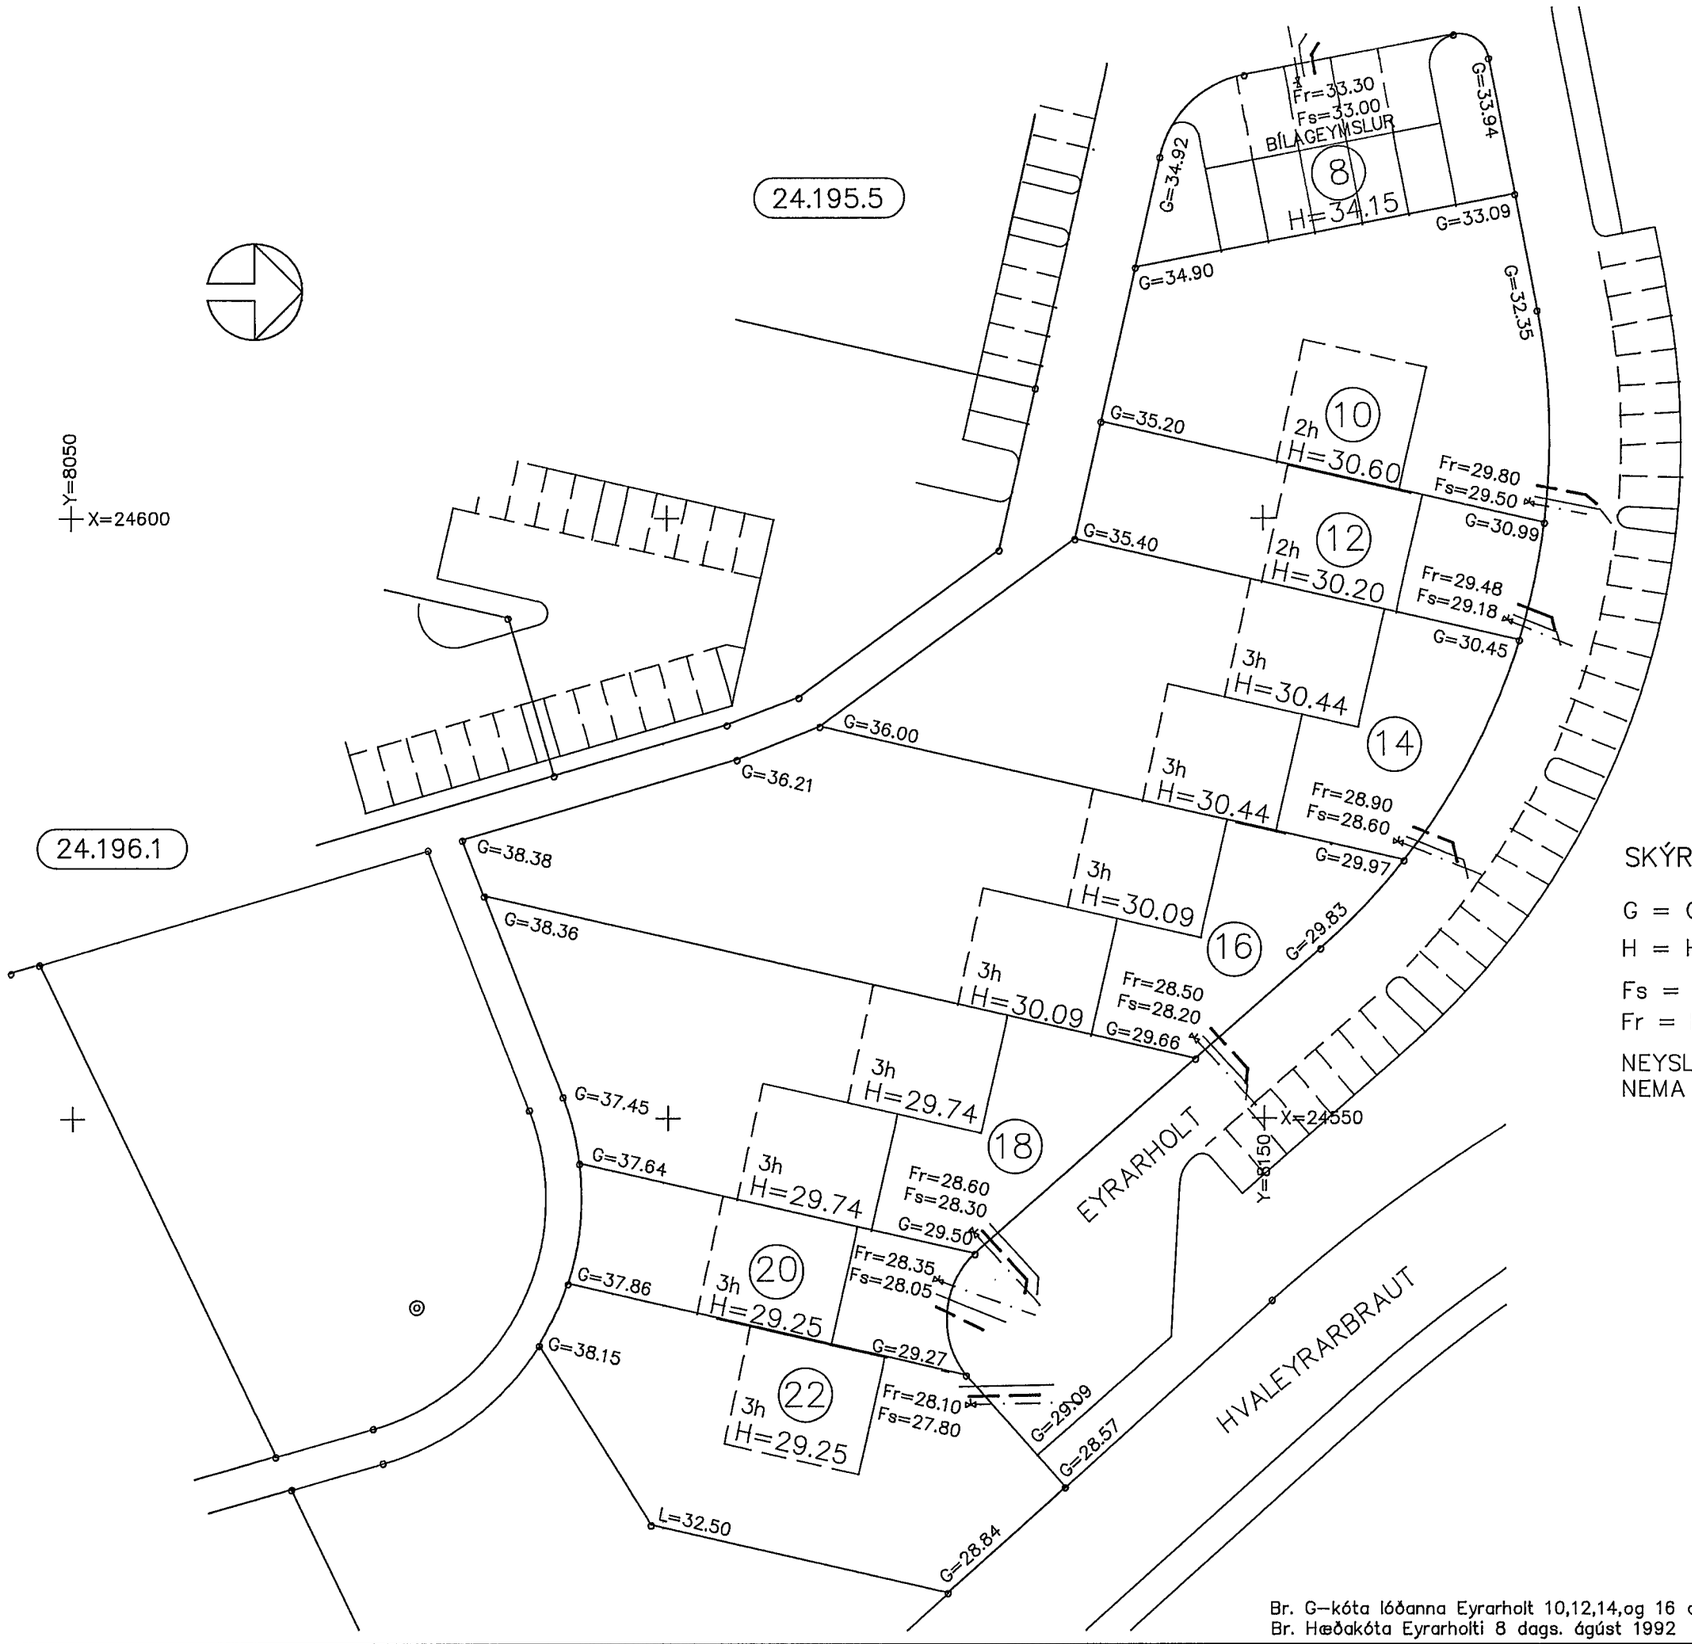

SKÝRINGAR:

G = GÖTUHÆÐ/GANGSTÉTTARHÆÐ VIÐ LÓÐARMÖRK

H = HÆÐ Á AÐKOMUGÓLFI

Fs = HÆÐ Á SKÓLPHEIMÆÐ, d=150mm

Fr = HÆÐ Á REGNVATNSHEIMÆÐ, d=150mm

NEYSLUVATNSHEIMÆÐAR ERU 32mm PEH
NEMA ANNAÐ SÉ SÝNT Á TEIKNINGU

Teikning nr: 113,072

HAFNARFJÖRÐUR
HVALEYRARHOLT

Lóðir: Eyrarholt 8,10,12,14,16,18,20 og 22

HÆÐARBLAÐ 24.195.7
MKV 1:500

Verkfræðistofa Stefáns og Björns s.f., FRV
Reykjavíkurvegi 68 Hafnarfirði sími 651340

Dags.: 24.05.1991 Yfirfarið: SH.

Útgefið af bæjarverkfræðingi 1/10 '95.

Br. G–kóta lóðanna Eyrarholt 10,12,14,og 16 dags. 28.10.'93
Br. Hæðakóta Eyrarholti 8 dags. ágúst 1992