
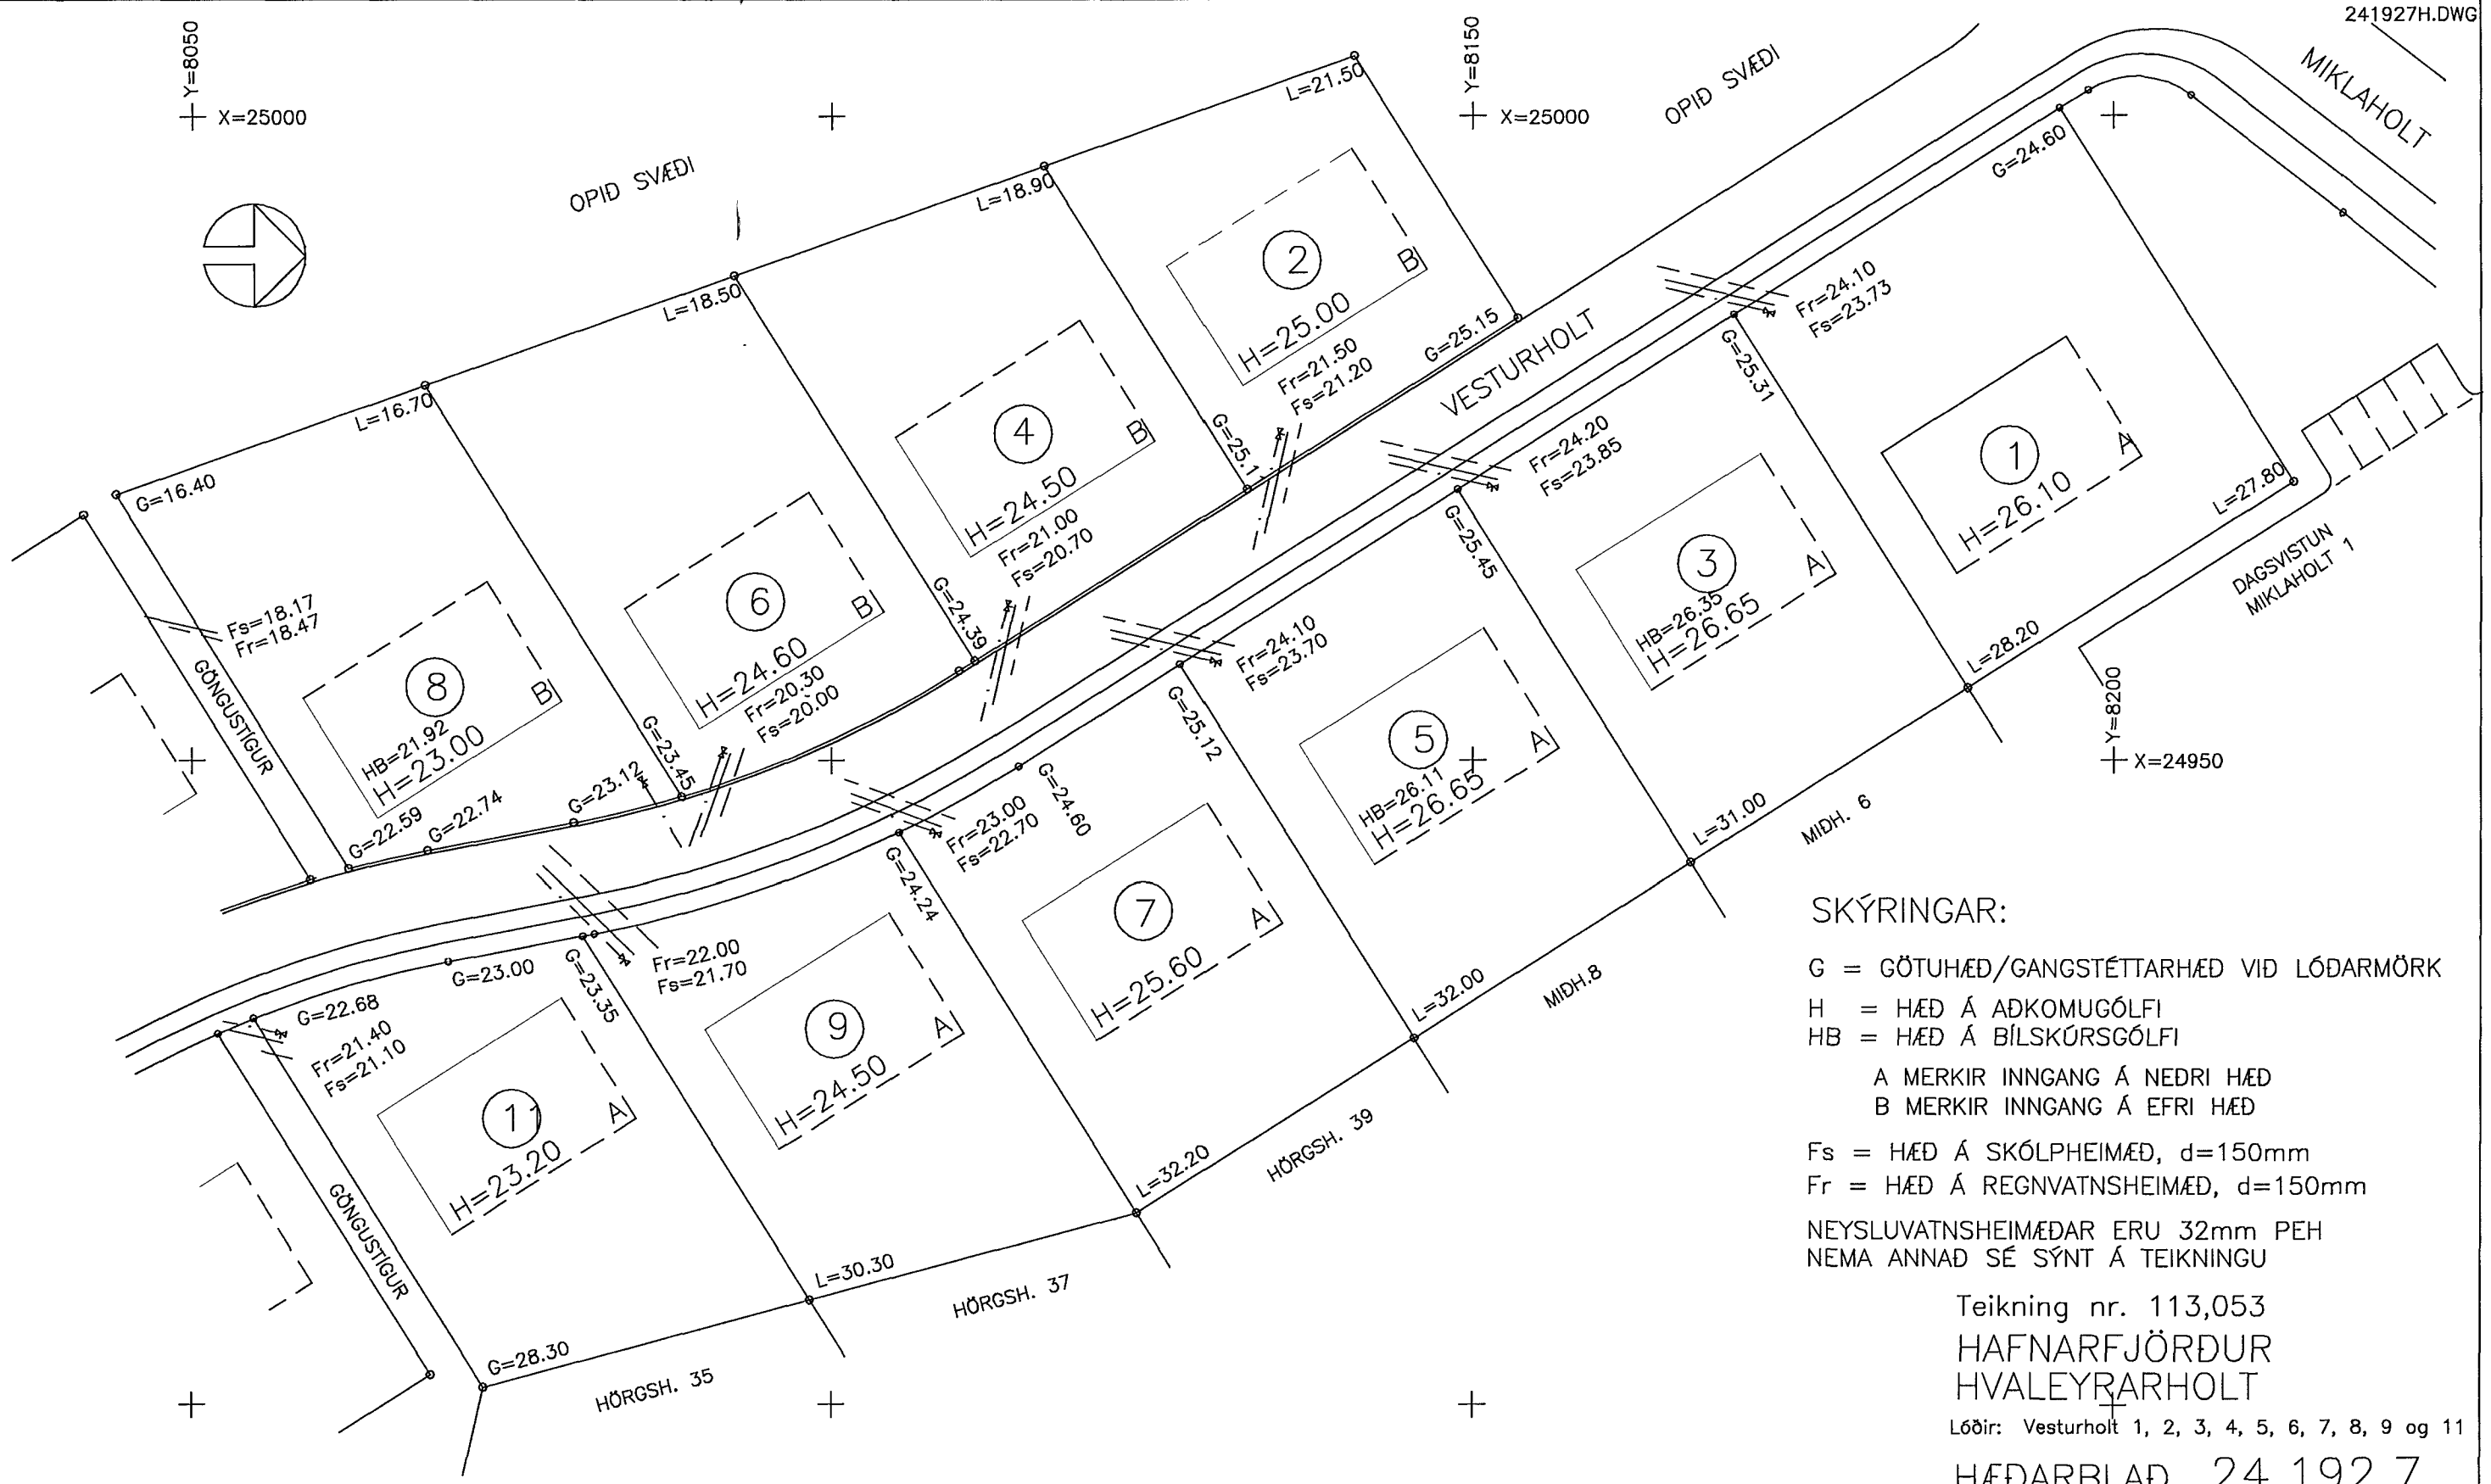


Y=8050
X=25000

Y=8150
X=25000

Y=8200
X=24950

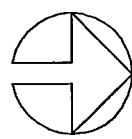

SKÝRINGAR:

- G = GÖTUHÆÐ/GANGSTÉTTARHÆÐ VIÐ LÓÐARMÖRK
- H = HÆÐ Á AÐKOMUGÓLFI
- HB = HÆÐ Á BÍLSKÚRSGÓLFI
- A MERKIR INNGANG Á NEDRI HÆÐ
- B MERKIR INNGANG Á EFRI HÆÐ
- Fs = HÆÐ Á SKÓLPHEIMÆÐ, d=150mm
- Fr = HÆÐ Á REGNVATNSHEIMÆÐ, d=150mm
- NEYSLUVATNSHEIMÆÐAR ERU 32mm PEH
- NEMA ANNAÐ SÉ SÝNT Á TEIKNINGU

Teikning nr. 113,053
 HAFNARFJÖRÐUR
 HVALEYRÁRHOLT
 Lóðir: Vesturholt 1, 2, 3, 4, 5, 6, 7, 8, 9 og 11
 HÆÐARBLAÐ 24.192.7
 MKV 1:500

BREYTINGAR:

- Vesturholt 5 hæðakóta breytt skv. bygg.nefnd 7.8.'91
- Vesturholt 3 hæðakóta breytt skv. bygg.nefnd 30.10.'91
- Vesturholt 8 hæðakóta breytt skv. bygg.nefnd 10.6.'92
- Vesturholt 9 hæðakóta breytt skv. bygg.nefnd 16.3.'94
- Vesturholt 6 hæðakóta breytt skv. bygg.nefnd 17.5.'95
- Vesturholt 8 breytt lega heimæða 16.7.'92

Verkfræðistofa Stefáns og Björns s.f., FRV
 Reykjavíkurvegi 68 Hafnarfirði
 sími 651340
 Dags.: 13.05.1991 Yfirfarið: *H.S.*
 Útgefið af bæjarverkfræðingi: