


23.234.4

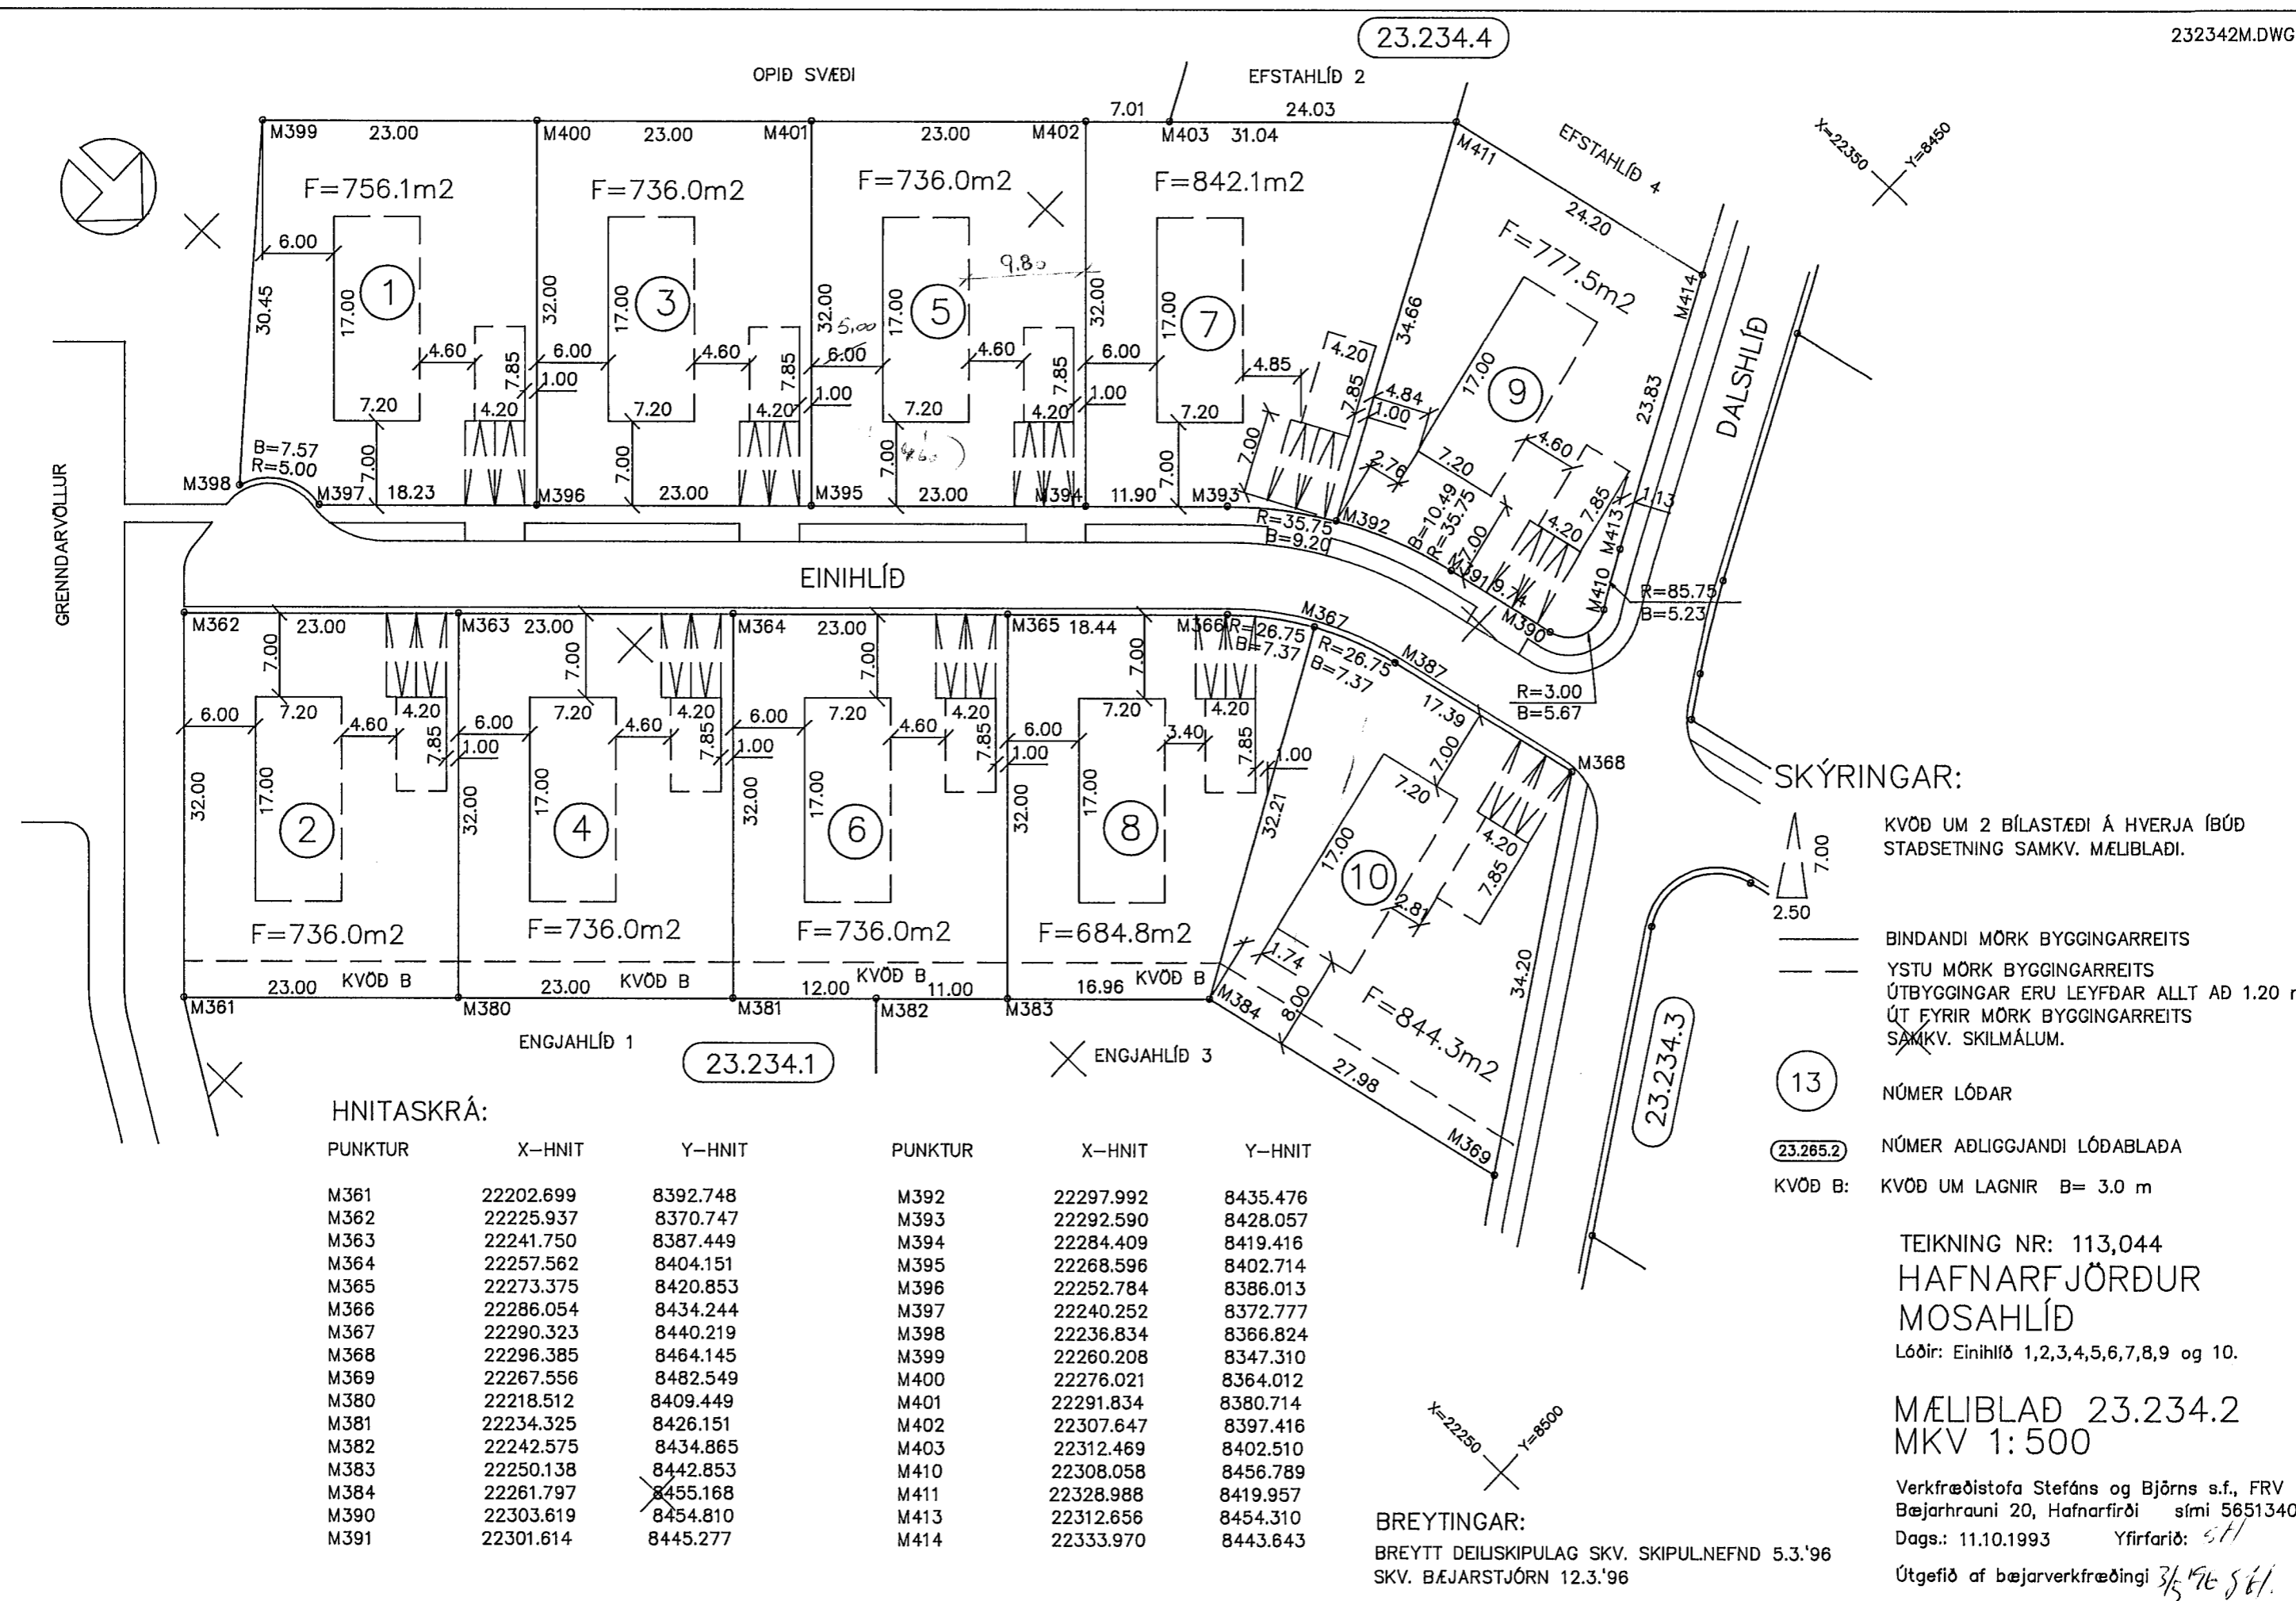

HNITASKRÁ:

PUNKTUR	X-HNIT	Y-HNIT	PUNKTUR	X-HNIT	Y-HNIT
M361	22202.699	8392.748	M392	22297.992	8435.476
M362	22225.937	8370.747	M393	22292.590	8428.057
M363	22241.750	8387.449	M394	22284.409	8419.416
M364	22257.562	8404.151	M395	22268.596	8402.714
M365	22273.375	8420.853	M396	22252.784	8386.013
M366	22286.054	8434.244	M397	22240.252	8372.777
M367	22290.323	8440.219	M398	22236.834	8366.824
M368	22296.385	8464.145	M399	22260.208	8347.310
M369	22267.556	8482.549	M400	22276.021	8364.012
M380	22218.512	8409.449	M401	22291.834	8380.714
M381	22234.325	8426.151	M402	22307.647	8397.416
M382	22242.575	8434.865	M403	22312.469	8402.510
M383	22250.138	8442.853	M410	22308.058	8456.789
M384	22261.797	8455.168	M411	22328.988	8419.957
M390	22303.619	8454.810	M413	22312.656	8454.310
M391	22301.614	8445.277	M414	22333.970	8443.643

SKÝRINGAR:

- KVÖÐ UM 2 BÍLASTEDI Á HVERJA ÍBÚÐ STAÐSETNING SAMKV. MÆLIBLADI.
- BINDANDI MÖRK BYGGINGARREITS
- YSTU MÖRK BYGGINGARREITS
- ÚTBYGGINGAR ERU LEYFÐAR ALLT AD 1.20 m
- ÚT FYRIR MÖRK BYGGINGARREITS SAMKV. SKILMÁLUM.
- 13 NÚMER LÓÐAR
- 23.265.2 NÚMER ADLIGGJANDI LÓÐABLADA
- KVÖÐ B: KVÖÐ UM LAGNIR B= 3.0 m

TEIKNING NR: 113,044
HAFNARFJÖRDUR
MOSAHLÍÐ
 Lóðir: Einihlöð 1,2,3,4,5,6,7,8,9 og 10.

MÆLIBLAD 23.234.2
MKV 1:500

Verkfræðistofa Stefáns og Björns s.f., FRV
 Bæjarhrauni 20, Hafnarfirði sími 5651340
 Dags.: 11.10.1993 Yfirfarið: *st*
 Útgefið af bæjarverkfræðingi *3/5 19/6 8/6/*

BREYTINGAR:
 BREYTT DEILISKIPULAG SKV. SKIPULNEFND 5.3.'96
 SKV. BÆJARSTJÓRN 12.3.'96