


23.236.4

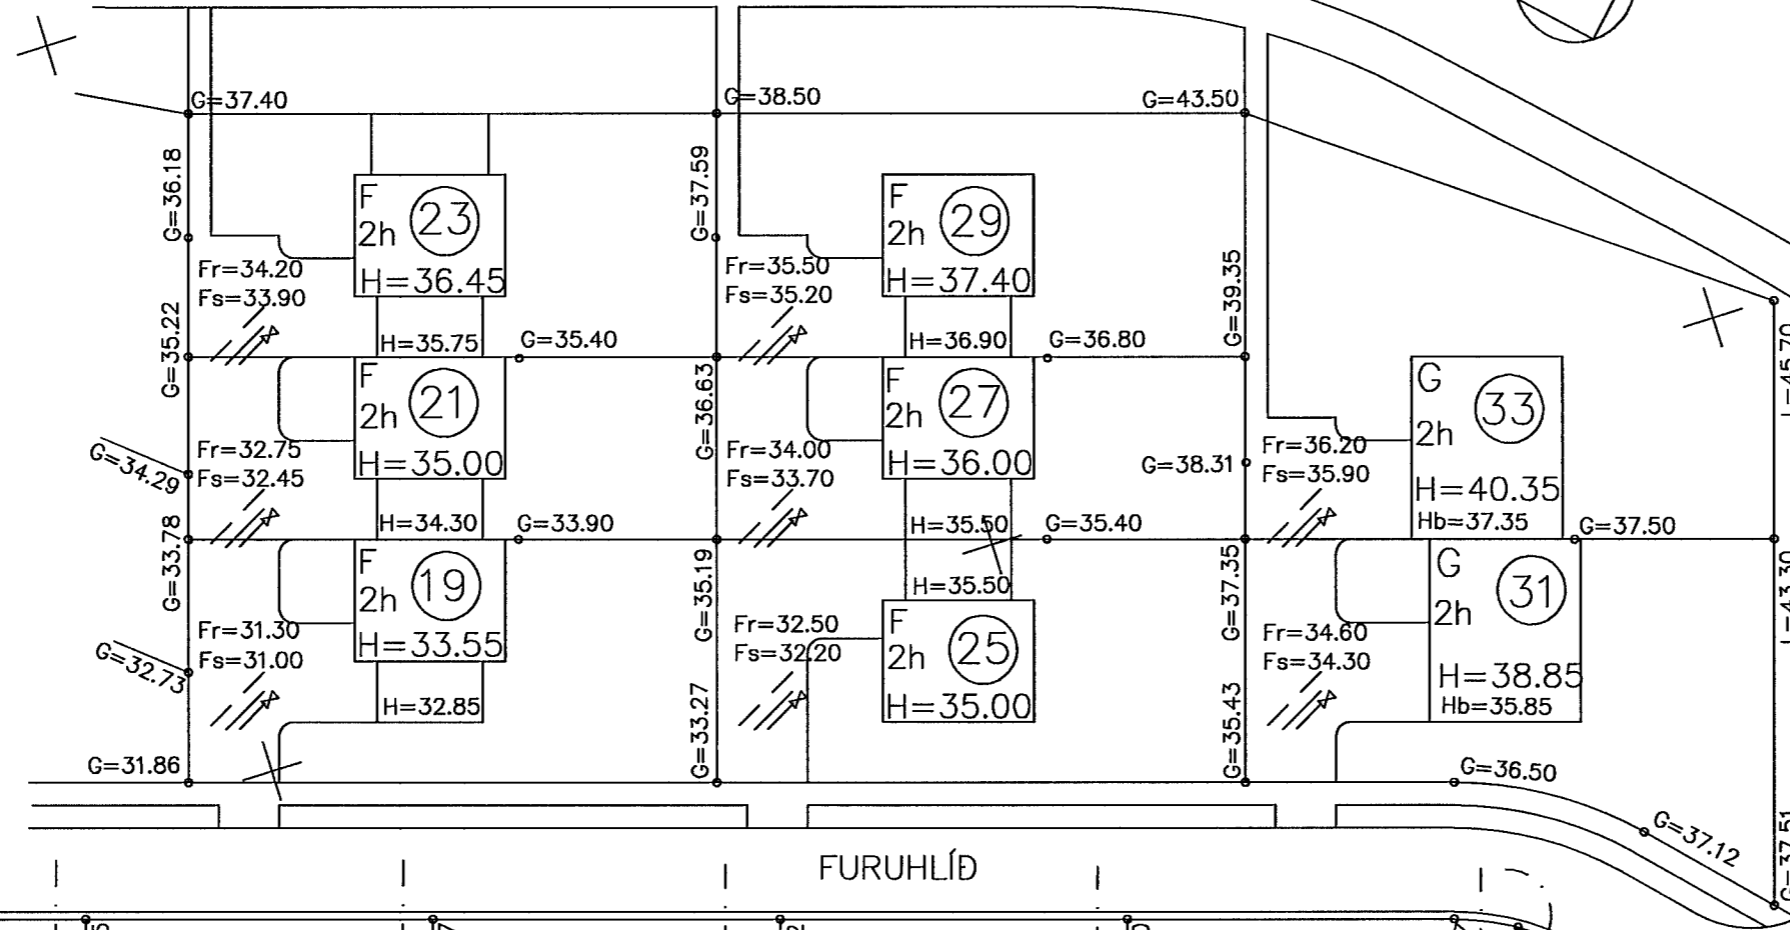


SKÝRINGAR:

- HÚSGERDIR:
- G = TVÍLYFT PARHÚS
  - A = EINLYFT EINBÝLISHÚS (STÆRRI GERÐ)
  - B = LÍTIÐ EINBÝLISHÚS NEDAN GÖTU, TVÍLYFT
  - D = STÓRT EINBÝLISHÚS NEDAN GÖTU, TVÍLYFT
  - F = TVÍLYFT RADHÚS
- G = REIKNUD HÆÐ Á GÖTU/GANGSTÉTT EÐA LANDI VID LÓÐAMÖRK.
- L = LANDHÆÐ
- H = HÆÐ Á AÐKOMUGÓLFI
- Hb = HÆÐ Á BÍLSKÚRSGÓLFI
- Fr = HÆÐ Á REGNVATNSHEIMÆÐ d=150mm
- Fs = HÆÐ Á SKÓLPHEIMÆÐ d=150mm
- FRÁRENNSLI HITAVEITU SKAL TENGJA Í REGNVATNSLÖGN NEYSLUVATNSHEIMÆÐAR ERU 32mm PEH NEMA ANNAD SÉ SÝNT Á TEIKNINGU.

23.234.4

FURUHLÍÐ

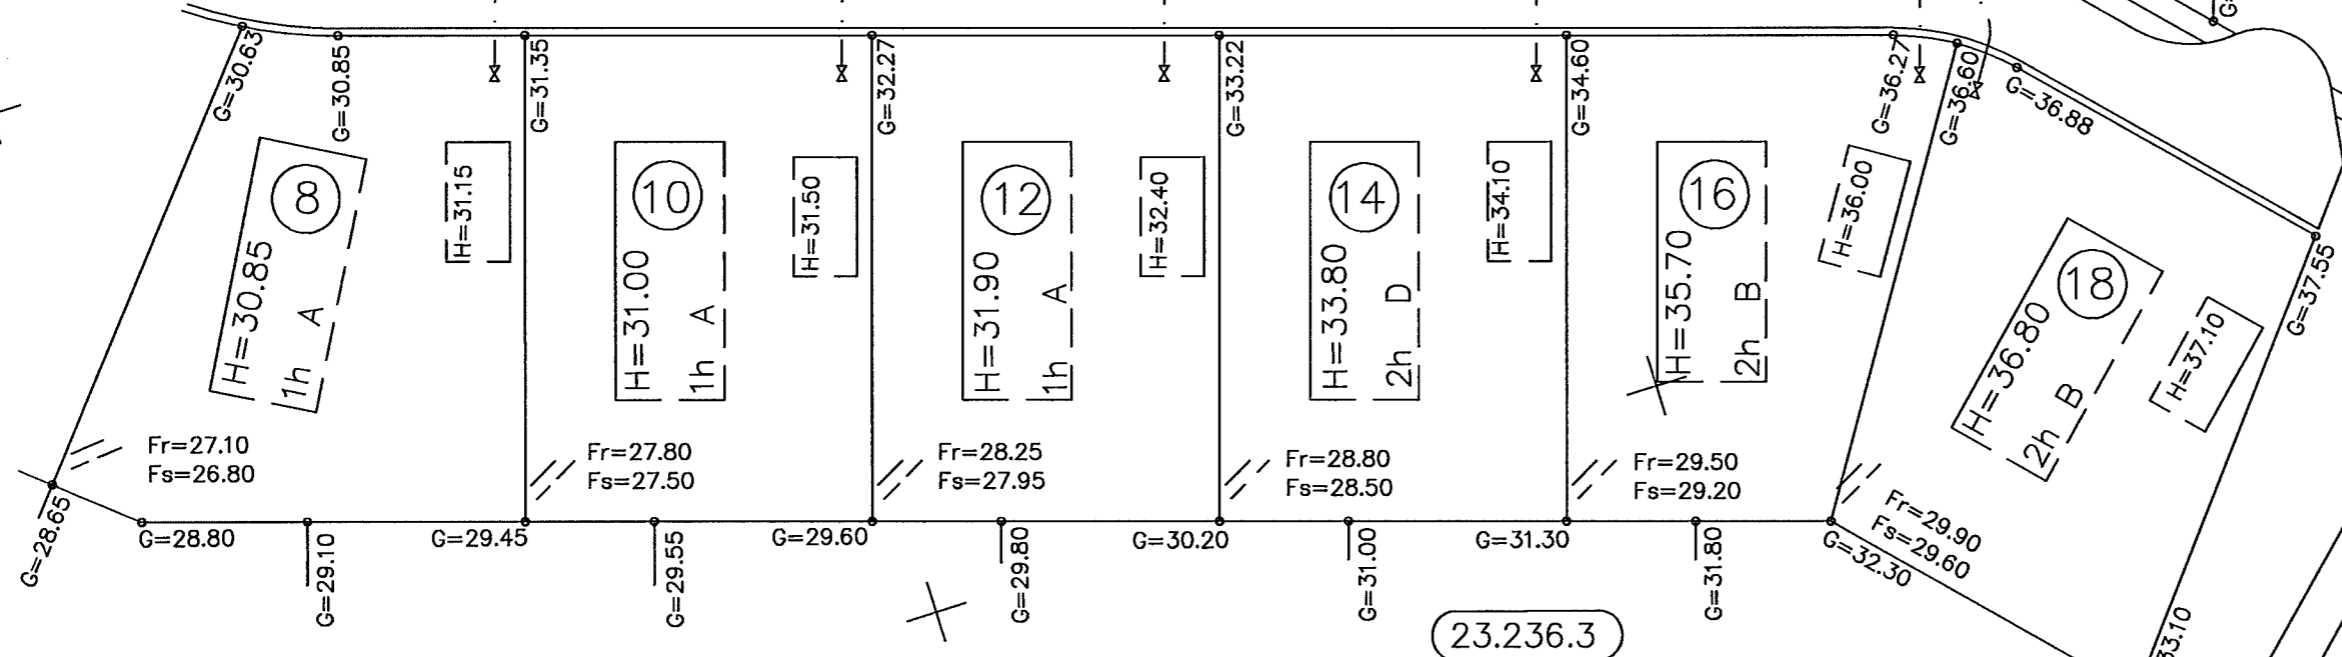

23.236.3

BREYTINGAR:

- Br. 29.10.1992, byggingarreit og hæðarkótum húsa nr 16 og 18.
- Br. Skv. Bygg.nefnd 9.6.1993, hæðarkóta húss nr 8.
- Br. Skv. Bygg.nefnd 8.5.1996, byggingarreit og hæðarkótum húsa nr 31 og 33.
- Br. Skv. Bygg.nefnd 5.6.1996, hæðarkótum húsa nr 25, 27 og 29.
- Br. skv. Skipul.nefnd 28.1.1997, húsagerð og hæðarkótum húsa nr 10 og 12.
- Br. Skv. Skipulags- og byggfulltr. 8.3.2012, öðlaðist gildi 22.3.2012
- Furuhlíð 23, viðbygging.

Teikning nr. 113,083  
HAFNARFJÖRÐUR  
MOSAHLÍÐ

Lóðir: Furuhlíð 8,10,12,14,16,18,19,21,23,25  
27,29,31 og 33.

HÆÐABLAÐ 23.236.5  
MKV 1: 500

Verkfræðistofa Stefáns og Björns s.f., FRV  
Reykjavíkurvegi 68 Hafnarfirði sími 651340  
Dags.: 08.04.1992 Yfirfarið:

Útgefið af bæjarverkfræðing **ASK**