



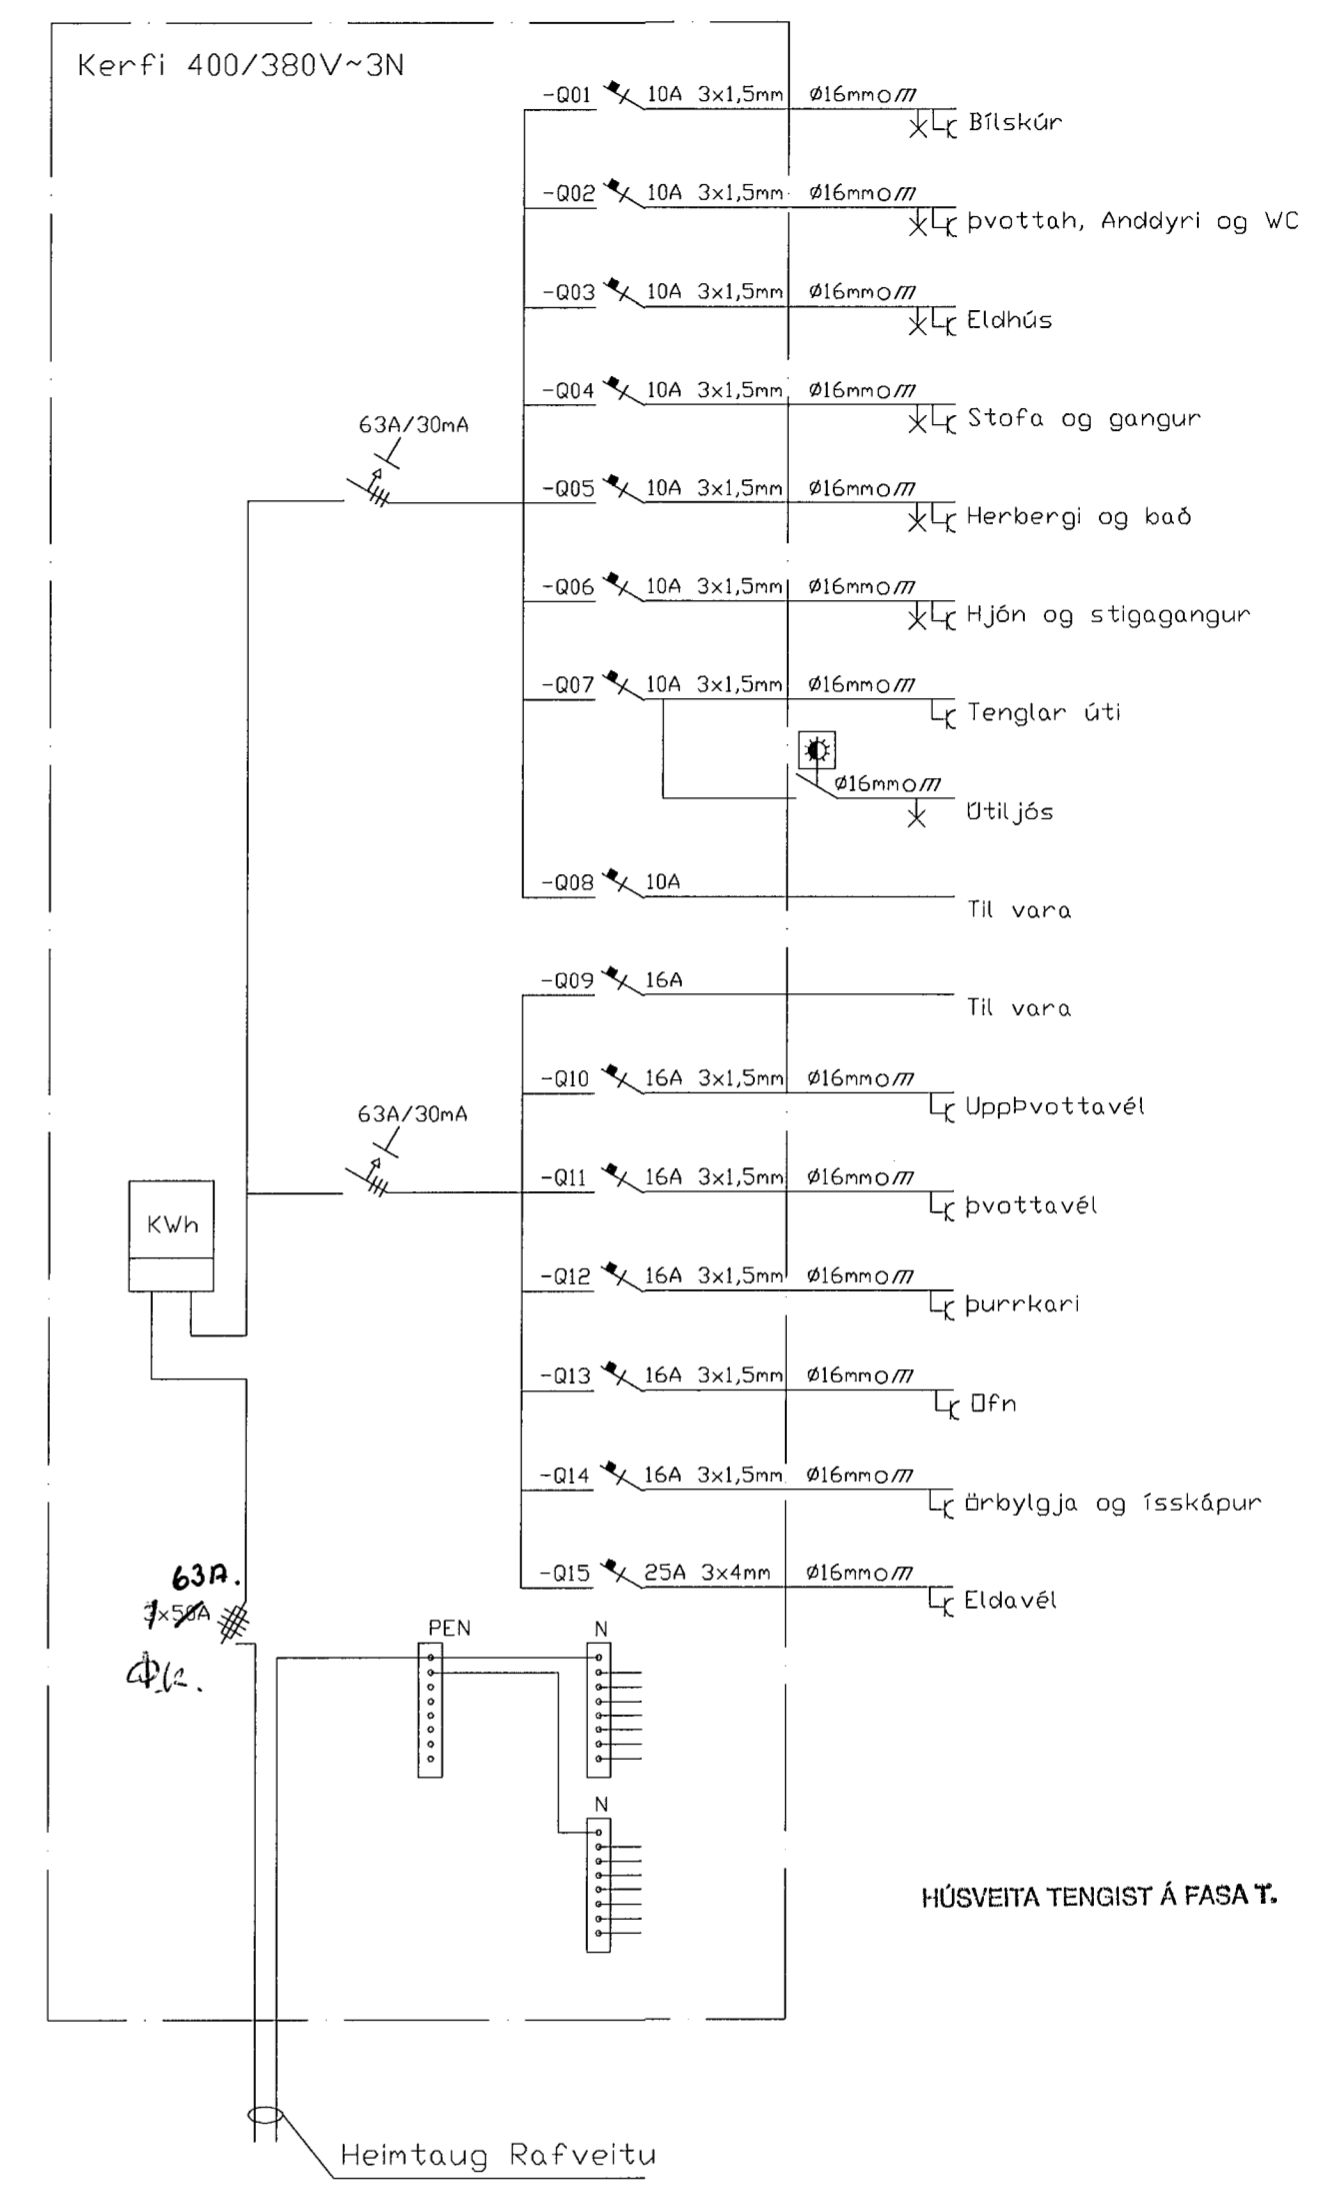

Pétur Benediktsson Hraunbær 28 110 Rvk. KT. 181263 -2889		Svöluás 11	
HANNAÐ	PB	Blað 3 af 3 MKV.: 1 : 50	
TEIKNAD	PB		
YFIRFARIÐ			
BREYTT			
20.01.2002		200101 2002.01	