


ATA UTILÍÐS  
- HALOGÉN

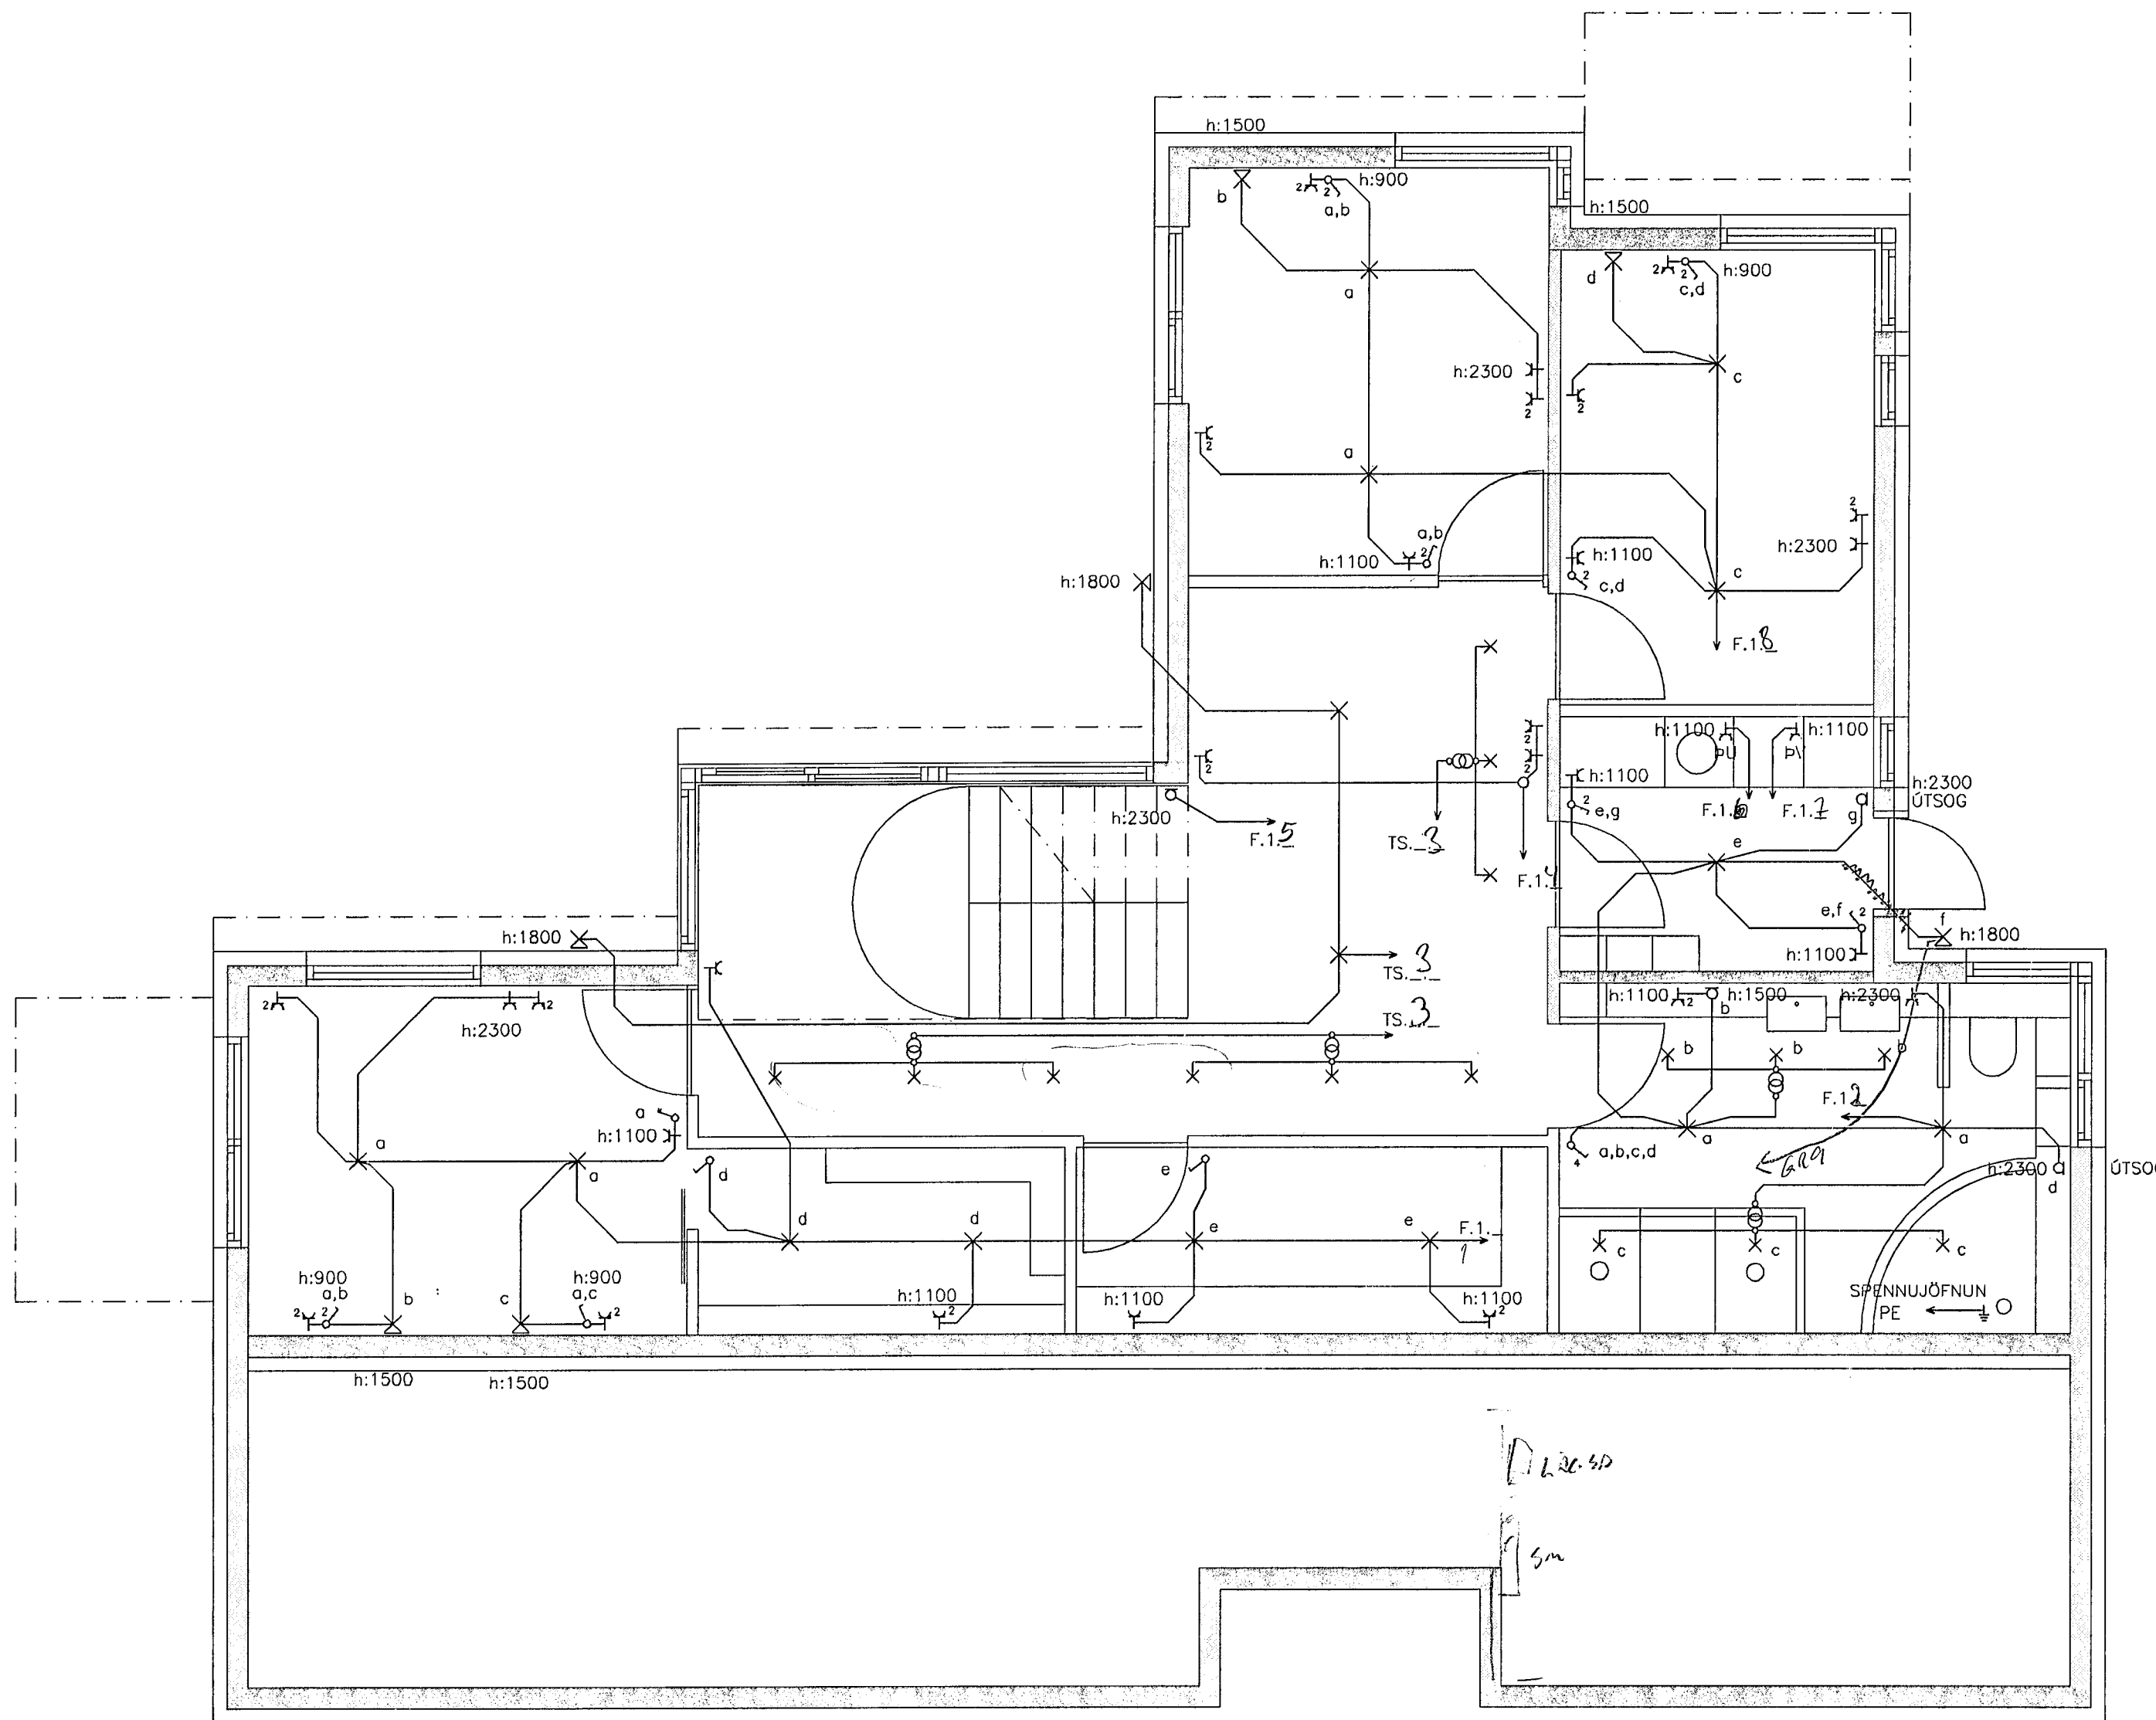


SKÝRINGAR:

- X VEGGLJÓS, 230 V
- x LOFTLJÓS, 230 V
- x LOFTLJÓS, 12 V
- ⊕ SPENNUBREYTI 230/12 V
- A<sub>2</sub> TENGILL, n : FJÖLDI
- ☞ LJÓSAROFI
- D VEGGDÓS

- h:1800 HÆD FRÁ GÓLFI 1800 mm
- F.1.08 GREIN F.1.08 Í ADALTÖFLU
- TS.1.3 LJÓSASTÝRING, EINING 1, ÚTGANGUR 3
- b,c KVEIKING b OG c Á VIDKOMANDI GREIN

HÆD TENGLA ER 200 mm FRÁ GÓLFI NEM ANNAD KOMI FRAM  
HÆD LJÓSAROFA ER 1100 mm FRÁ GÓLFI NEMA ANNAD KOMI FRAM  
ALLAR LAGNALEIDIR Ø16 mm PLASTRÖR  
ÍDRÁTTARVÍR 1,5 mm KOPAR

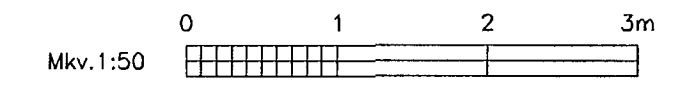

ÚTG.	DAGS.	BREYTING:	HANNAÐ	SAMP.
Elnás 33			Ejallal	
VSB VEAKERFÆÐISTOFA			Áritun lögg. hönnuða:	
			Örn Guðmundsson Kt.220961-2739	
Hannað:		Teiknað:		
Máli:		Yfirfarið:		
Dags:		Nr:		

BÆJARHRAUNI 20\*220 HAFNARFJÖRDUR  
Heimasíða: www.vsb.is • Netfang: vsb@vsb.is  
Sími: 585-8600 Fax: 585-8610 • Kt: 710796-2899