



Snið í Inntak M. 1:100

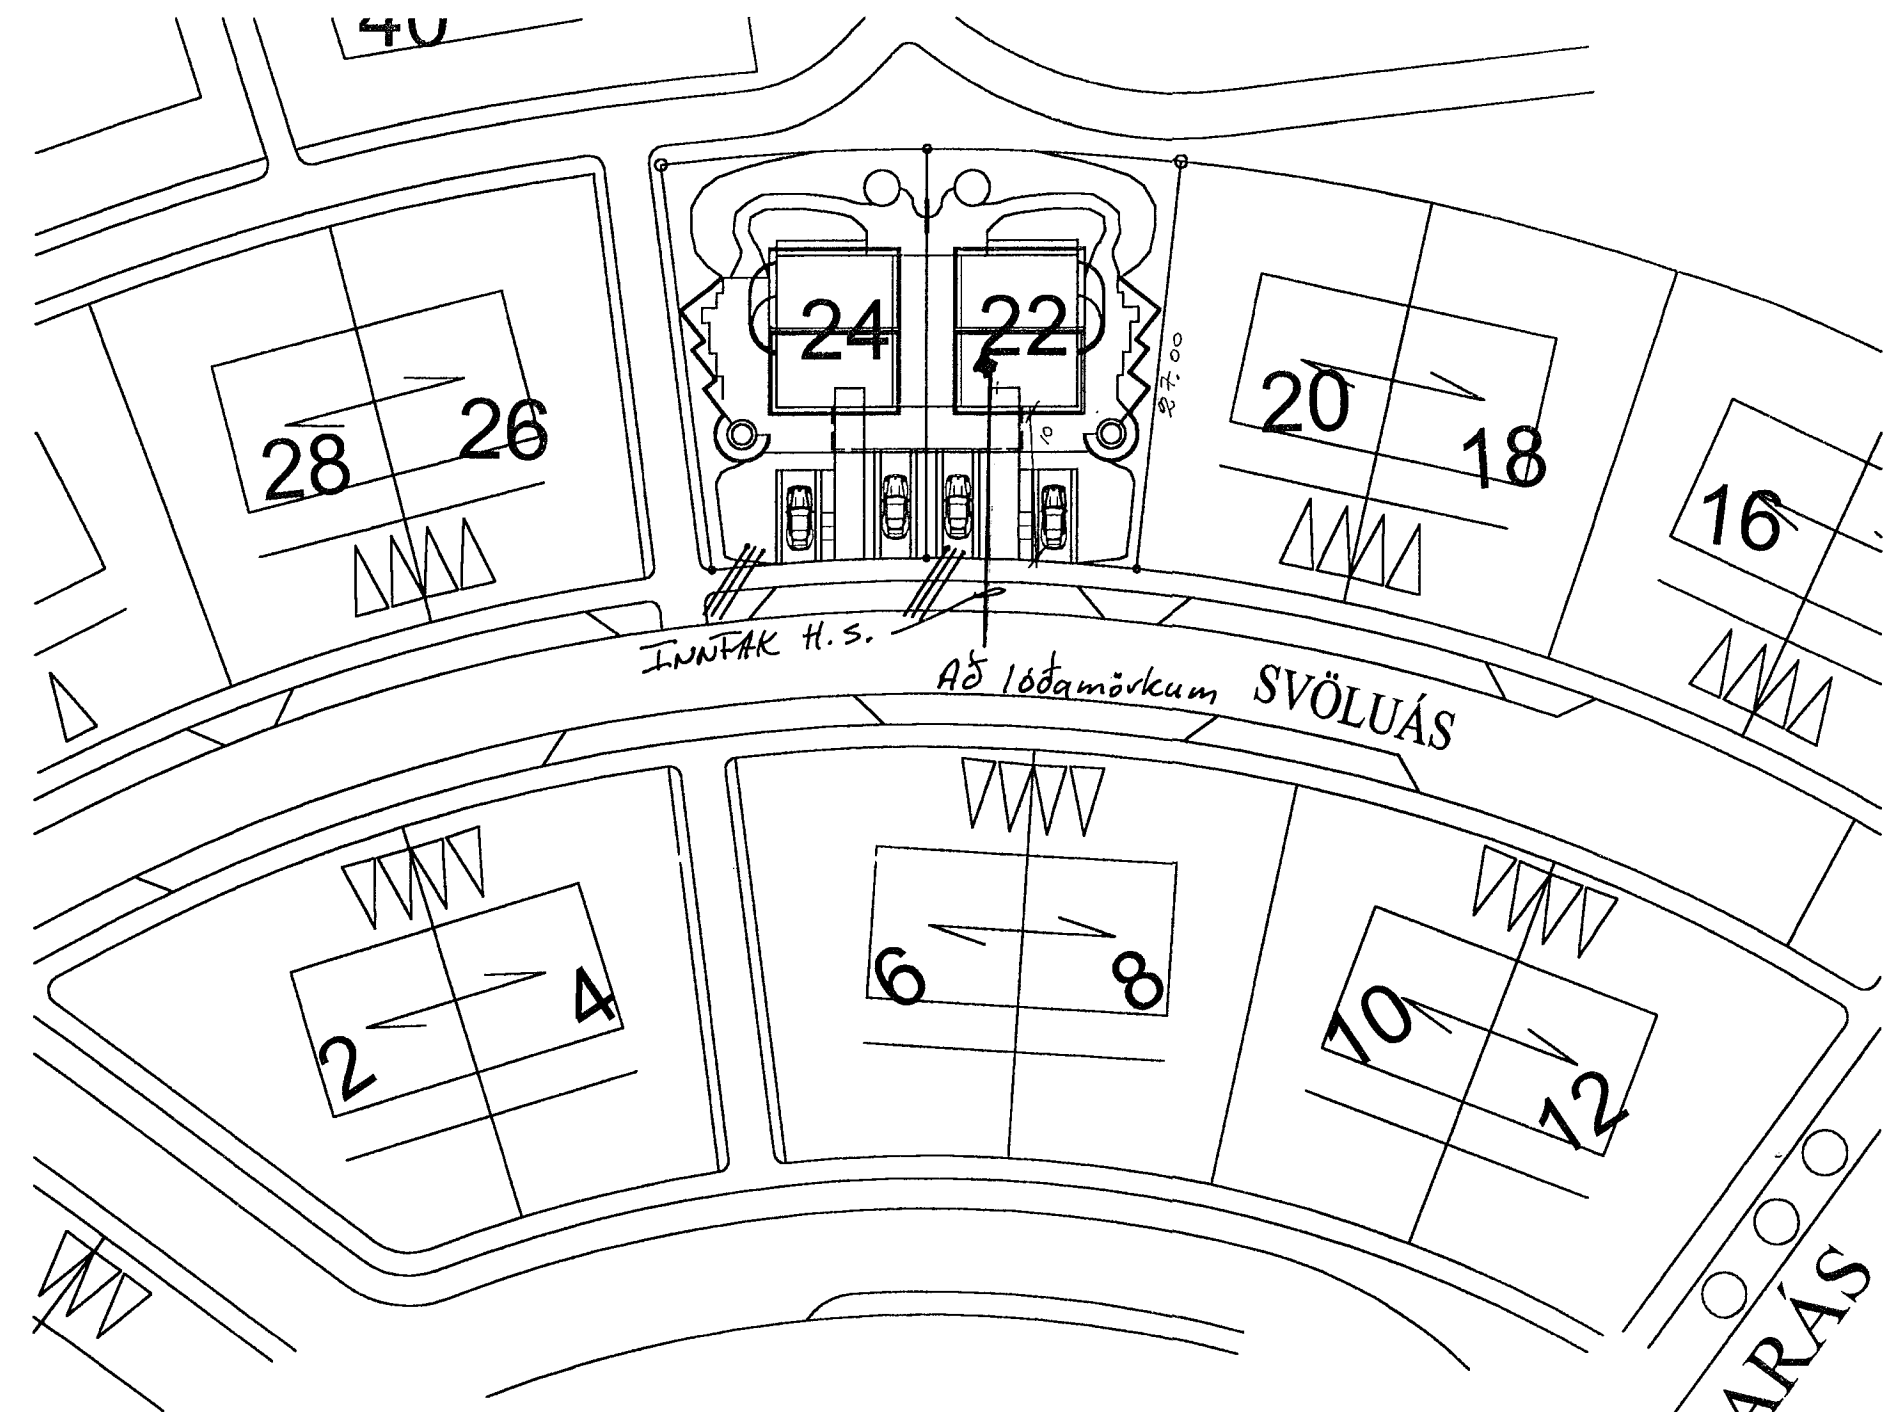

AFSTÖÐUMYND M. 1:500

Inntök samþykkt 25/9 2002.
f.h. HITAVEITU SUBURNESJA h.f.
Björgur Dagbjörn

TAFLA T1 M/SMÁSPENNUHÓLF

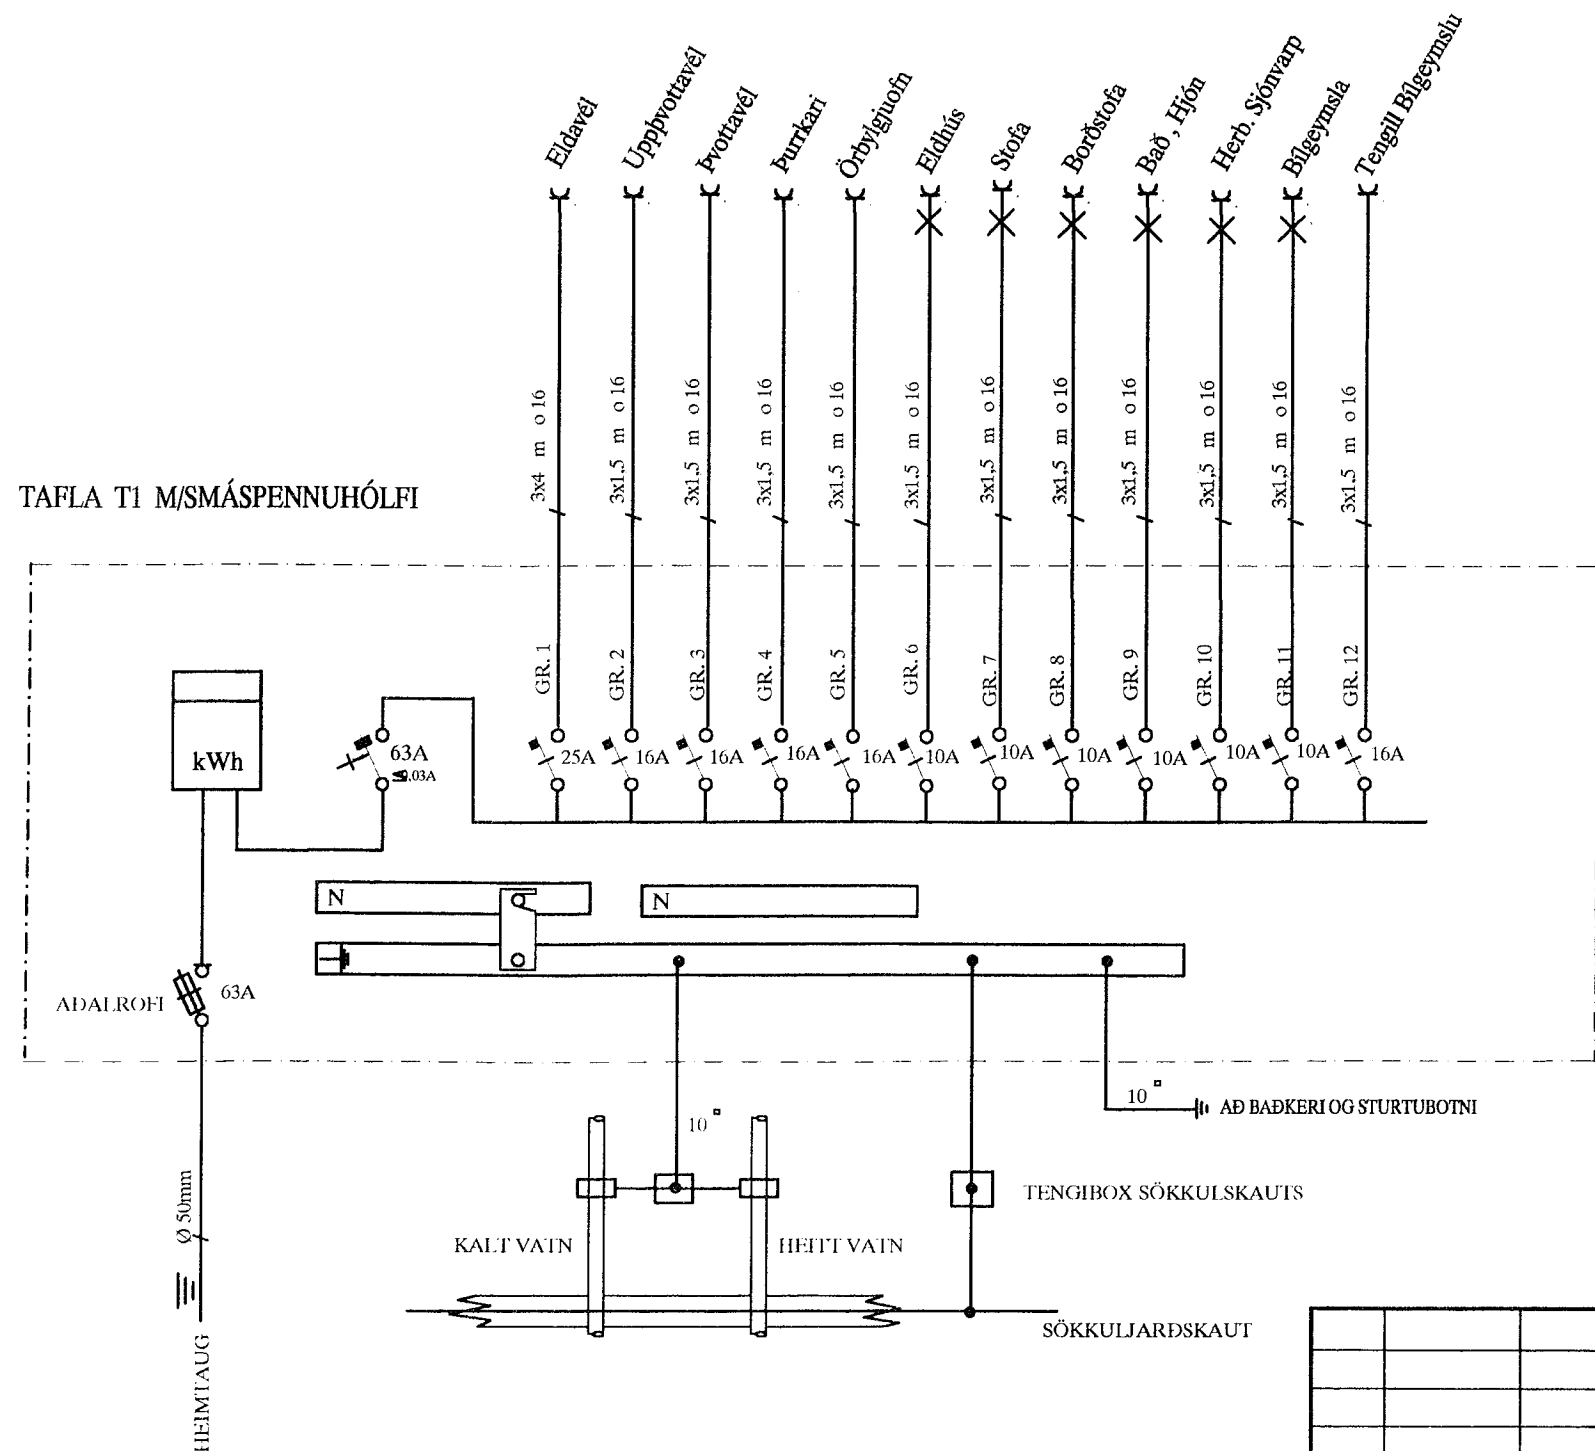

HÚSVEITA TENGIST Á FASA S.

SKÝRINGAR

LAGNIR ERU HULDAR 16mm PLASTPÍPUR OG TAUGAR 3x1,5.
HÆÐ Á RÓFUM SÉ 105 sm.
TENGLAR VIÐ ROFA SÉU Í SÖMU HÆÐ OG ROFAR.
HÆÐ Á TENGLUM SÉ 20sm.
HÆÐ Á VEGGLJÓSUM YFIR VÖSKUM SÉ 210sm.
MÁLSTRAUMUR ROFA SÉ 10A, EN TENGLA 16A.

NEMA ANNARS SÉ GETIÐ

L = SJÓNVARP, F = BÆJARSÍMI, T = HITANEMAR F. GÓLFHITA H=160sm
H = HÁTALARADÓSIR H=20sm, DS = DYRASÍMI H=130sm

- \boxed{R}_j REYKSKYNNJARI jóniskur
- \boxed{R}_o REYKSKYNNJARI optiskur
- $\bigcirc \rightarrow$ HREYFISKYNNJARI ÞJÓFAVARNARKERFIS H=V/LOFT

4410

						SVÖLUÁS 22 HAFNARFIRÐI		SKV. 1:100 1:500	
						AFST. SNIÐ, SKÝR. EINLÍNUMYND		HEIÐN. NR. 1	
								SIDASTA TNR	
A	01.12.08	HEIMTAUGAR OG FULLNADARTEIKNING	BPT	T.S.	traust. Samiðj.	220146-2439	TERA s/f	RAFMA GNSVERKFRÆÐISTOFA	1
ÚTIG.	DAGS		TEIKN.	HANNAÐ	SAMÞYKKT	KENNTALA		EDMUND BELLERSEN	2
								TRAUUSTI SVEINLÓRNSON	A
								RAFMA GNS TEIKNER.	
								RAFMA GNS SÍÐNER.	
								SÍMI 587388	
								SÍMI 587390	
								GEYMSLU NR.	
								GRUNNSIÐND.dag	