
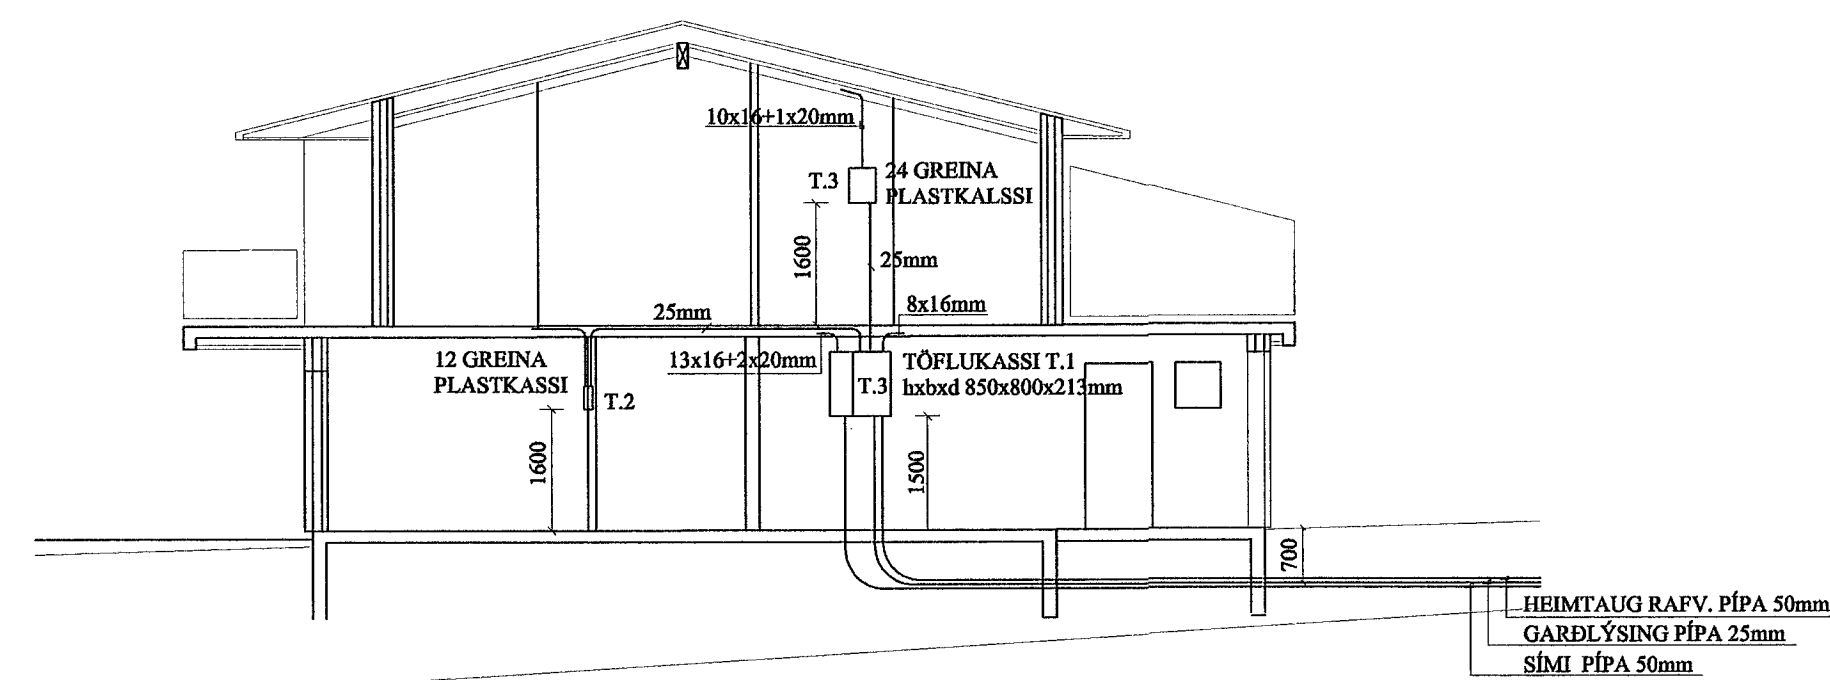


NR.30

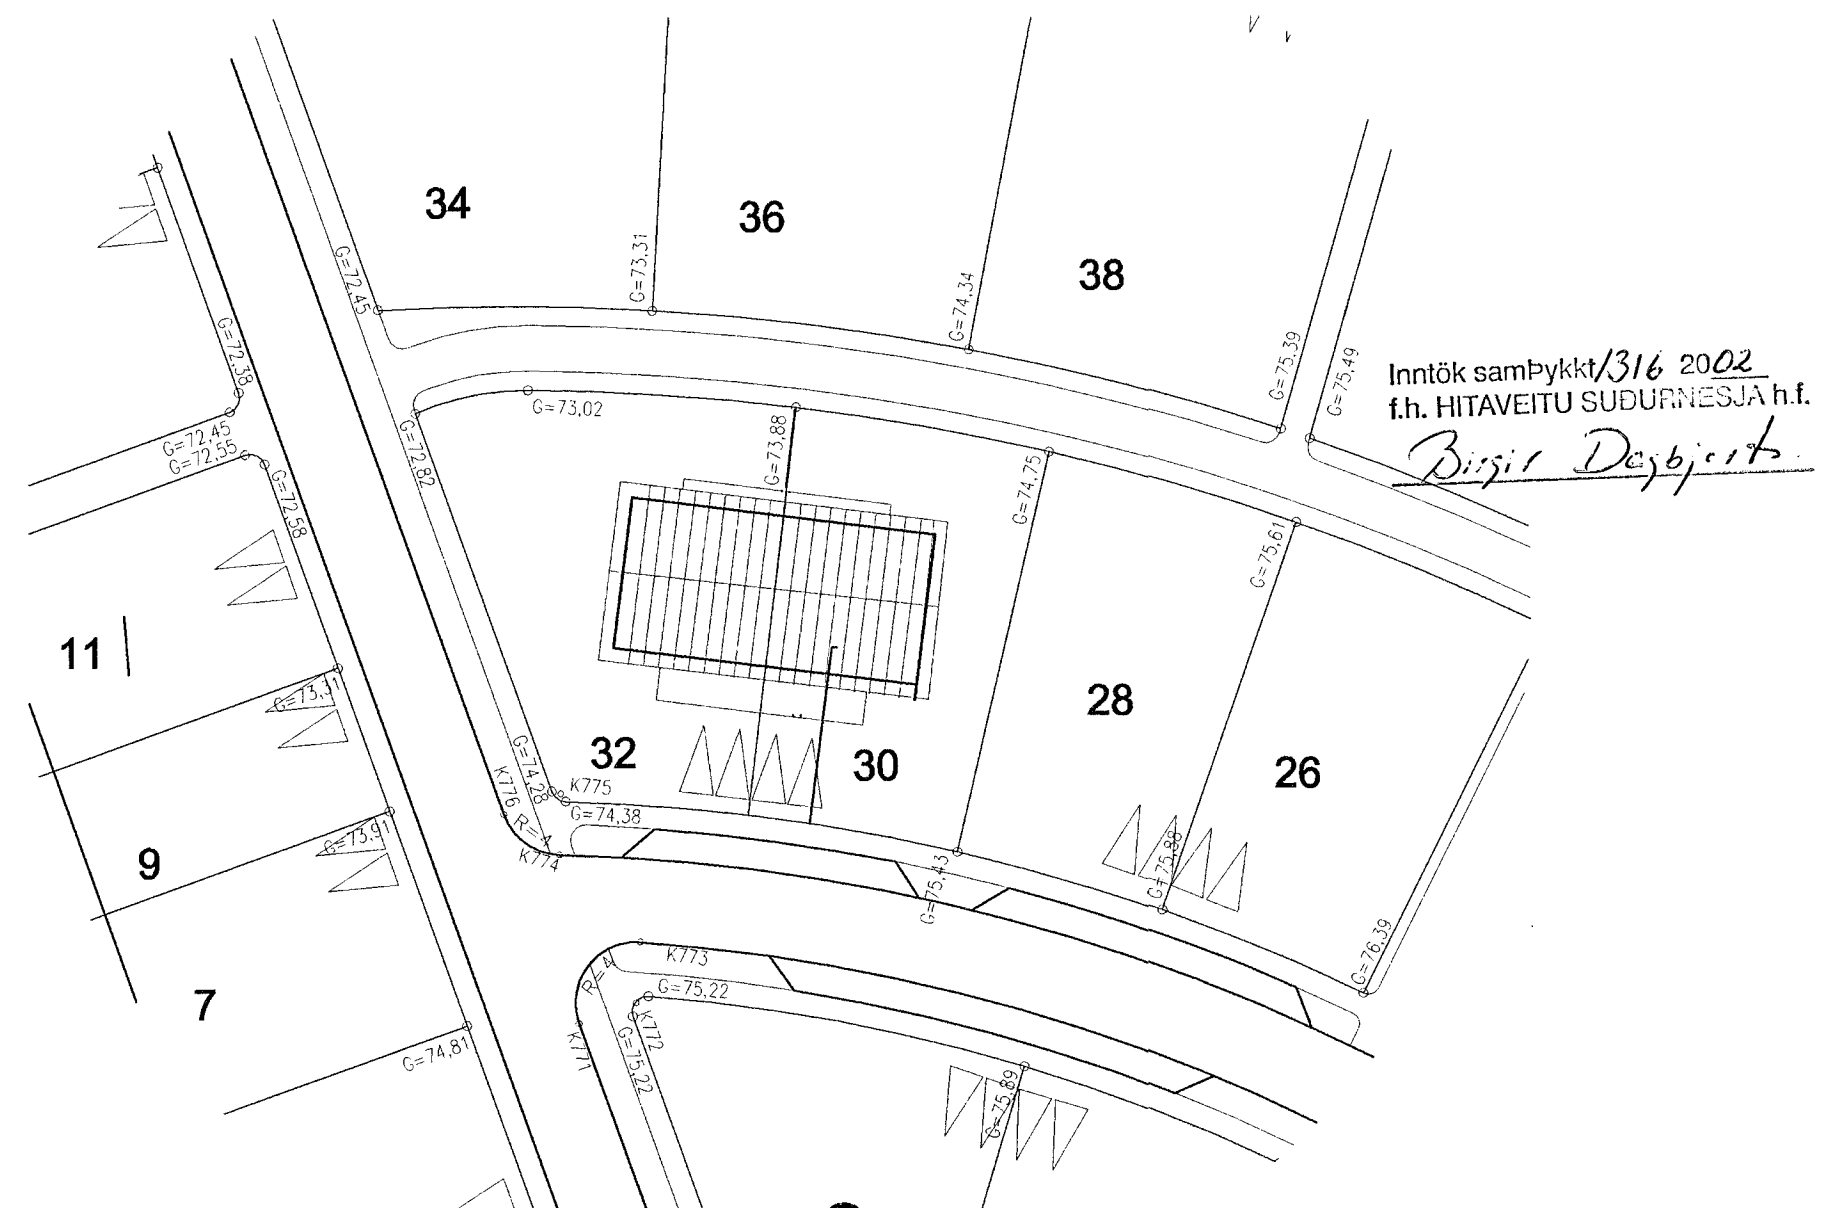

**SKÝRINGAR**

ROFAR SÉU Í 1100mm, TENGLAR Í HÆÐ 200mm, NEMA Í ELDHÚSI, ÞVOTTAHÚSI OG GEYMSLU 1100mm  
 ROFAR OG TENGLAR Í BÍLGEYMSLU SÉU Í HÆÐ 1200mm  
 L-LOFTNET, S-SÍMI HÆÐ 200mm.  
 DYRASÍMI ÚTISTÖÐ 1450mm TENGIST INNAHÚSSTÖÐ HÚSSINS.  
 VEGGLJÓS SÉU Í HÆÐ 1650mm NEMA Í SVEFNHERBERGIUM HÆÐ 1300mm, SNYRTINGU HÆÐ 1950mm.

PÍPUR SÉU 16mm, VÍR 1,5g.  
 MÁLSTRAUMUR ROFA OG TENGLA SÉ 16A.  
 ÖLL MÁL GEFIN Í MILLIMETURM FRÁ FULLFRÁGENGNUM GÓLFI Í MIÐJA DÓS.  
 HAFNA SKAL TIL HLIDSJÓNAR MÁLSETTAR TEIKNINGAR ARKITEKTS ÞEGAR MÆLT ER FYRIR DÓSUM OG VEGGIUM.  
 TIL SNERTISPENNUVARNA SKAL NOTA LEKASTRAUMSROFAVÖRN.  
 MÁLMHLUTA LAGNA, TÆKJA, LAMPA OG RAFBÚNAÐAR SKAL JARÐBINDA VANDLEGA.  
 ÖLL TÁKN ERU TÁKNRÆN OG BER AÐ SAMRÆMA LAGNIR AÐ TÆKJUM EFTIR AÐSTÆÐUM Á STAÐNUM OG EFTIR SÉRTEIKNINGUM.

4342