



LJÓSAUGA VINNUR  
Á ÚTILÝSINGU

NR.32

GARÐLÝSING PÍPA 25mm

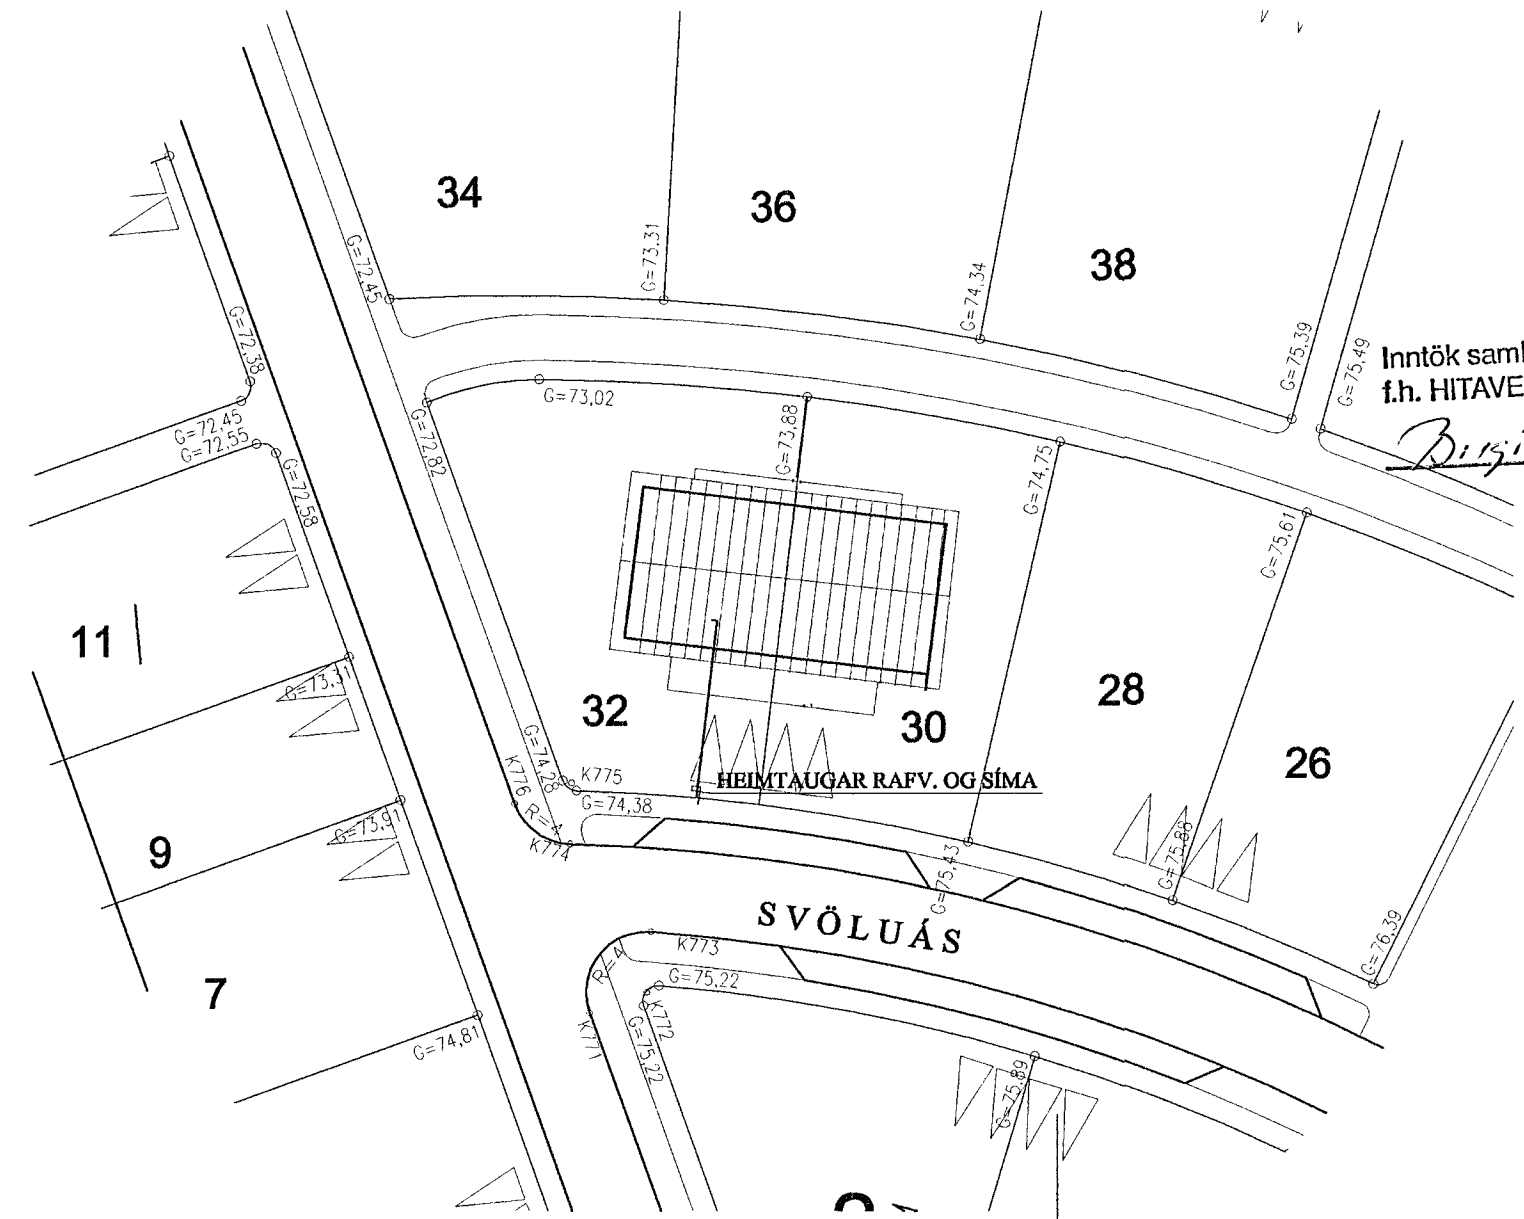

Inntök samþykkt 0316 2002.  
f.h. HITAVEITU SUÐURNESJA h.f.  
*Þorgerður Þorgerðsdóttir*

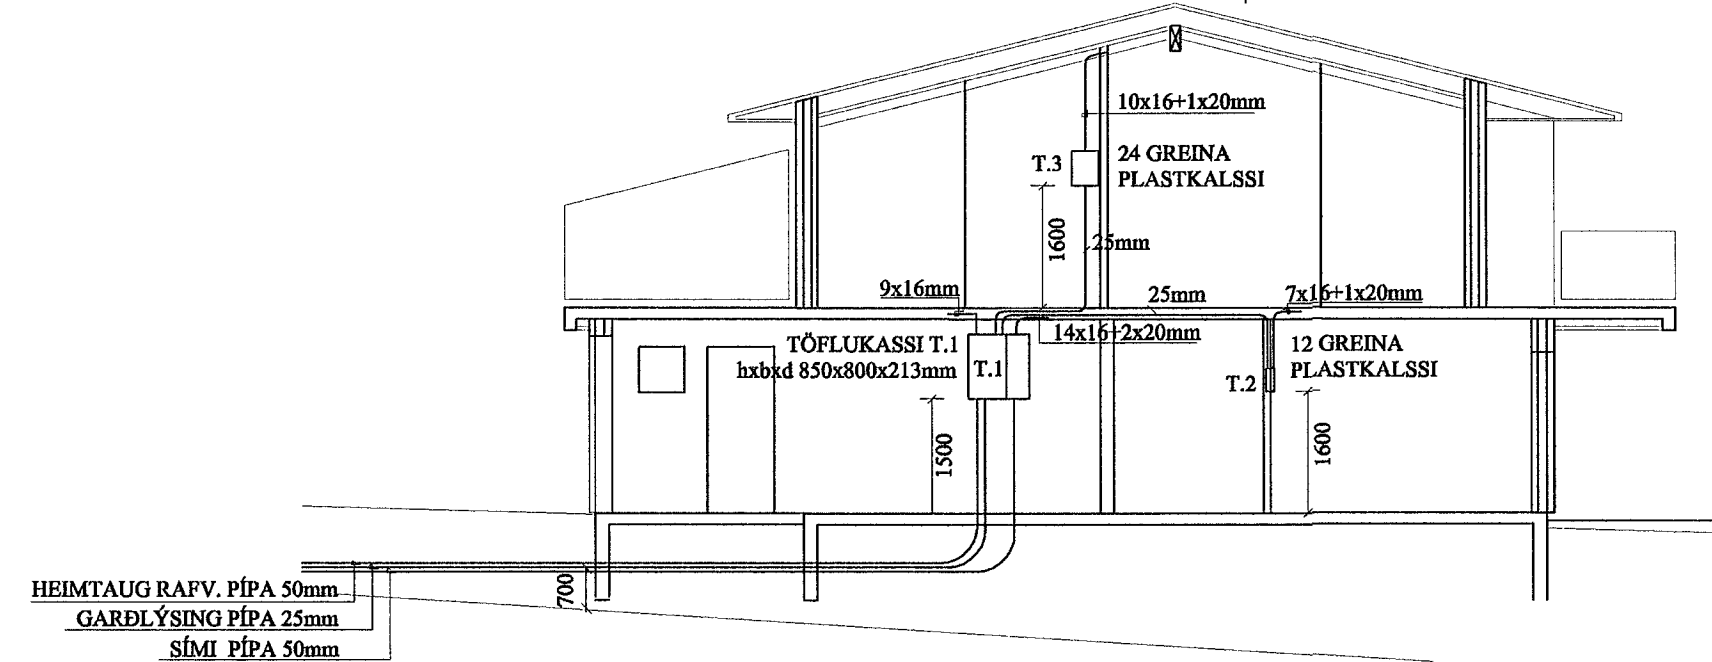

**SKÝRINGAR**

ROFAR SÉU Í 1100mm, TENGLAR Í HÆÐ 200mm, NEMA Í ELDHÚSI, ÞVOTTAHÚSI OG GEYMSLU 1100mm  
 ROFAR OG TENGLAR Í BÍLGEYMSLU SÉU Í HÆÐ 1200mm  
 L-LOFTNET, S-SÍMI HÆÐ 200mm.  
 DYRASÍMI ÚTISTÖÐ 1450mm TENGIST INNAHÚSSTÖÐ HÚSSINS.  
 VEGGLJÓÐ SÉU Í HÆÐ 1650mm NEMA Í SVEFNHERBERGJUM HÆÐ 1300mm, SNYRTINGU HÆÐ 1950mm.

PÍPUR SÉU 16mm, VÍR 1,5q.  
 MÁLSTRAUMUR ROFA OG TENGLA SÉ 16A.  
 ÖLL MÁL GEFIN Í MILLIMETNUM FRÁ FULLFRÁGENGU GÓLFI Í MIÐJA DÓS.  
 HAFNA SKAL TIL HLIDSJÓNAR MÁLSETTAR TEIKNINGAR ARKITEKTS ÞEGAR MÆLT ER FYRIR DÓSUM OG VEGGJUM.  
 TIL SNERTISPENNUVARNA SKAL NOTA LEKASTRUMSROFAVÖRN.  
 MÁLMHLUTA LAGNA, TÆKJA, LAMPA OG RAFBÚNAÐAR SKAL JARDBINDA VANDLEGA.  
 ÖLL TÁKN ERU TÁKNRÆN OG BER AÐ SAMRÆMA LAGNIR AÐ TÆKJUM EFTIR AÐSTÆÐUM Á STAÐNUM OG EFTIR SÉRTEIKNINGUM.

4/343