Byggingafulltrúi Hafnarfjarðar
Móttekið þann
12 NOV 2013

ADALTAFLA T0-A1

PEN N

Q1 630A — Heimtaug HS 3/N 400/230V

1x10mm²CU — Spennujöfnun netstigi

1x35mm²CU — Spennujöfnun

HEITT VATN / AFFALL / KALT VATN 1x10mm²CU — TENGIBOX — Sökkulskaut

Q3	R-S-T	400A	3NPE 2(4x150mm² Al + 41mm²Cu)	T0-G1
Q4	R-S-T	63/63A	3NPE 5x25mm²CU	T1-B1
Q5	R-S-T	100/125A	3NPE 5x35mm²CU	T1-B2
Q6	R-S-T	100/125A	3NPE 5x35mm²CU	T2-B1
Q7	R-S-T	100/125A	3NPE 5x35mm²CU	T2-B2
Q8	R-S-T	200/250A		
Q9	R-S-T	63/63A	3NPE 5x16mm²CU	T0-L1 Loftræsing
Q10	R-S-T	63/20A	3NPE 5x4mm²CU	Stjórntafla lyftu T5-L1
Q11	R-S-T	63/35A	3NPE	Til vara
Q12	R-S-T	63/35A	3NPE	Til vara

Q13,F1 R-S-T 63/35A 63/0,03A N

F1.1	R 16A	1NPE 3x2,5mm²CU	Tengill við lyftu Bílakjallari
F1.2	S 16A	1NPE 3x2,5mm²CU	Tengill í tæknir (vinstri við lyftu)
F1.3	T 16A	1NPE 3x2,5mm²CU	Tengill stigahús Bílakjallari
F1.4	R 16A	1NPE 3x2,5mm²CU	Tengill í tæknir (hægri við lyftu)
F1.5	S 16A	1NPE	Til vara
F1.6	T 16A	1NPE	Til vara

Q14,F2 R-S-T 63/35A 63/0,03A N

F2.1	R 16A	1NPE 3x2,5mm²CU	Tengill flóttastigahús (vestur) Bílakjallari
F2.2	S 16A	1NPE 3x2,5mm²CU	Tengill flótasttigahús (austur) Bílakjallari
F2.3	T 16A	1NPE	
F2.4	R 16A	1NPE 3x2,5mm²CU	Tengill í tæknir (hægri við lyftu)
F2.5	S 16A	1NPE 3x2,5mm²CU	Tæknirými (hægri)
F2.6	T 16A	1NPE	Til vara
F2.7	R 16A	1NPE	Til vara

Q15,F3 R-S-T 63/35A 63/0,03A N

F3.1	R 10A(C)	a 16A K3.1.1 b — 3NPE 5x2,5mm²CU	Lýsing-bílakjallari og neyðarlýsing
F3.2	S 10A(C)	c 16A K3.2.1 b — 3NPE 5x2,5mm²CU	Lýsing-bílakjallari og neyðarlýsing
F3.3	T 10A	5x1,5mm²CU	Hreyfiskynjarar til stjórnunar á ljósum
F3.4	R 16A	1NPE	Til vara
F3.5	S 16A	1NPE	Til vara

Q16,F4 R-S-T 63/35A 63/0,03A N

F4.1	R 10A(C)	d 16A K4.1.1 e — 3NPE 5x4mm²CU	Lýsing-bílakjallari og neyðarlýsing
F4.2	S 10A(C)	f 16A K4.2.1 e — 3NPE 5x4mm²CU	Lýsing-bílakjallari og neyðarlýsing
F4.3	T 10A	5x2,5mm²CU	Hreyfiskynjarar til stjórnunar á ljósum

Q17,F5 R-S-T 63/35A 63/0,03A N

F5.1	R 10A	K5.1.1 1NPE 3x4mm²CU	Rampur
F5.2	S 10A	Sólúr	
F5.3	T 16A	K5.3.1 1NPE 3x2,5mm²CU	Lýsing úti
F5.4	R 16A	K5.4.1 1NPE 3x2,5mm²CU	Lýsing úti
F5.5	S 16A	K5.5.1 1NPE 3x2,5mm²CU	Lýsing úti
F5.6	T 16A	K5.6.1 1NPE 3x2,5mm²CU	Lýsing úti
F5.7	R 10A	K5.7.1 1NPE 3x1,5mm²CU	Lýsing úti 1-5. hæð
F5.8	S 10A	K5.8.1 1NPE 3x2,5mm²CU	Lýsing 5. hæð
F5.9	T 10A	K5.9.1 1NPE 3x2,5mm²CU	Lýsing 5. hæð
F5.10	R 10A	K5.10.1 1NPE 3x1,5mm²CU	Lýsing á húsi suðurhlið

Q18,F6 R-S-T 63/35A 63/0,03A N

F6.1	R 10A(C)	g 16A 6.1.1 h — 3NPE 5x4mm²CU	Lýsing-bílakjallari
F6.2	S 10A(C)	i 16A K6.2.1 h — 3NPE 5x4mm²CU	Lýsing-bílakjallari
F6.3	T 10A	5x2,5mm²CU	Hreyfiskynjarar til stjórnunar á ljósum
F6.4	R 16A	1NPE	Til vara
F6.5	S 16A	1NPE	Til vara

DALSHRAUN 3

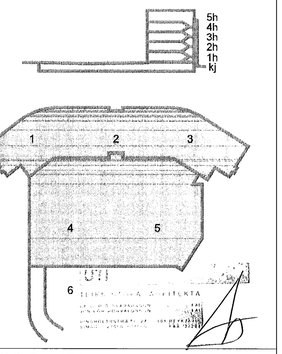

D	17.10.13	Reyndarteikning	BSG/ÓG
C	08.08.13	Strengstærðir	BSG/JAR
B	15.07.13	Ljósastýring og greinar fyrir lagnakerfi	BSG/ÓG
A	16.04.13	Aðlögun að breyttum grunnum	BSG/ÓG
Útg.	Dags.	Skýring	Hannað/Yfirfarið

VSB
VERKFRÆÐISTOFA
BÆJARHRAUN 20 • 220 HAFNARFJÖRÐUR • KENNIT. 710796-2899
vsb@vsb.is • Sími 585 8600 • Fax 585 8610 • www.vsb.is

Áritun sérhönnuðar
Örn Guðmundsson
Kt: 220961 2739 • orn@vsb.is
Verkheiti
DALSHRAUN 3
HAFNARFIRÐI

Verkhluti
Rafkerfi
Einlínumynd
Aðaltafla T0-A1

Hannað	Teiknað	Yfirfarið	Kvarði	Síða
VD	VD	BSG	/ A1	-

Dags.	Verknr.	Teikning	Útgáfa
03.06.2008	07244	R6 601	D

V:\2007\07244\T\07244-Dalshraun 3\Skeidi\Rafa\07244-R6-Einlinumynd.dwg