


C:\verkefni\_13\13-62\_Subway\_Fjarðargata\_19\Tekningar\L-tekna\311\_Fjarðargata\_19.dwg

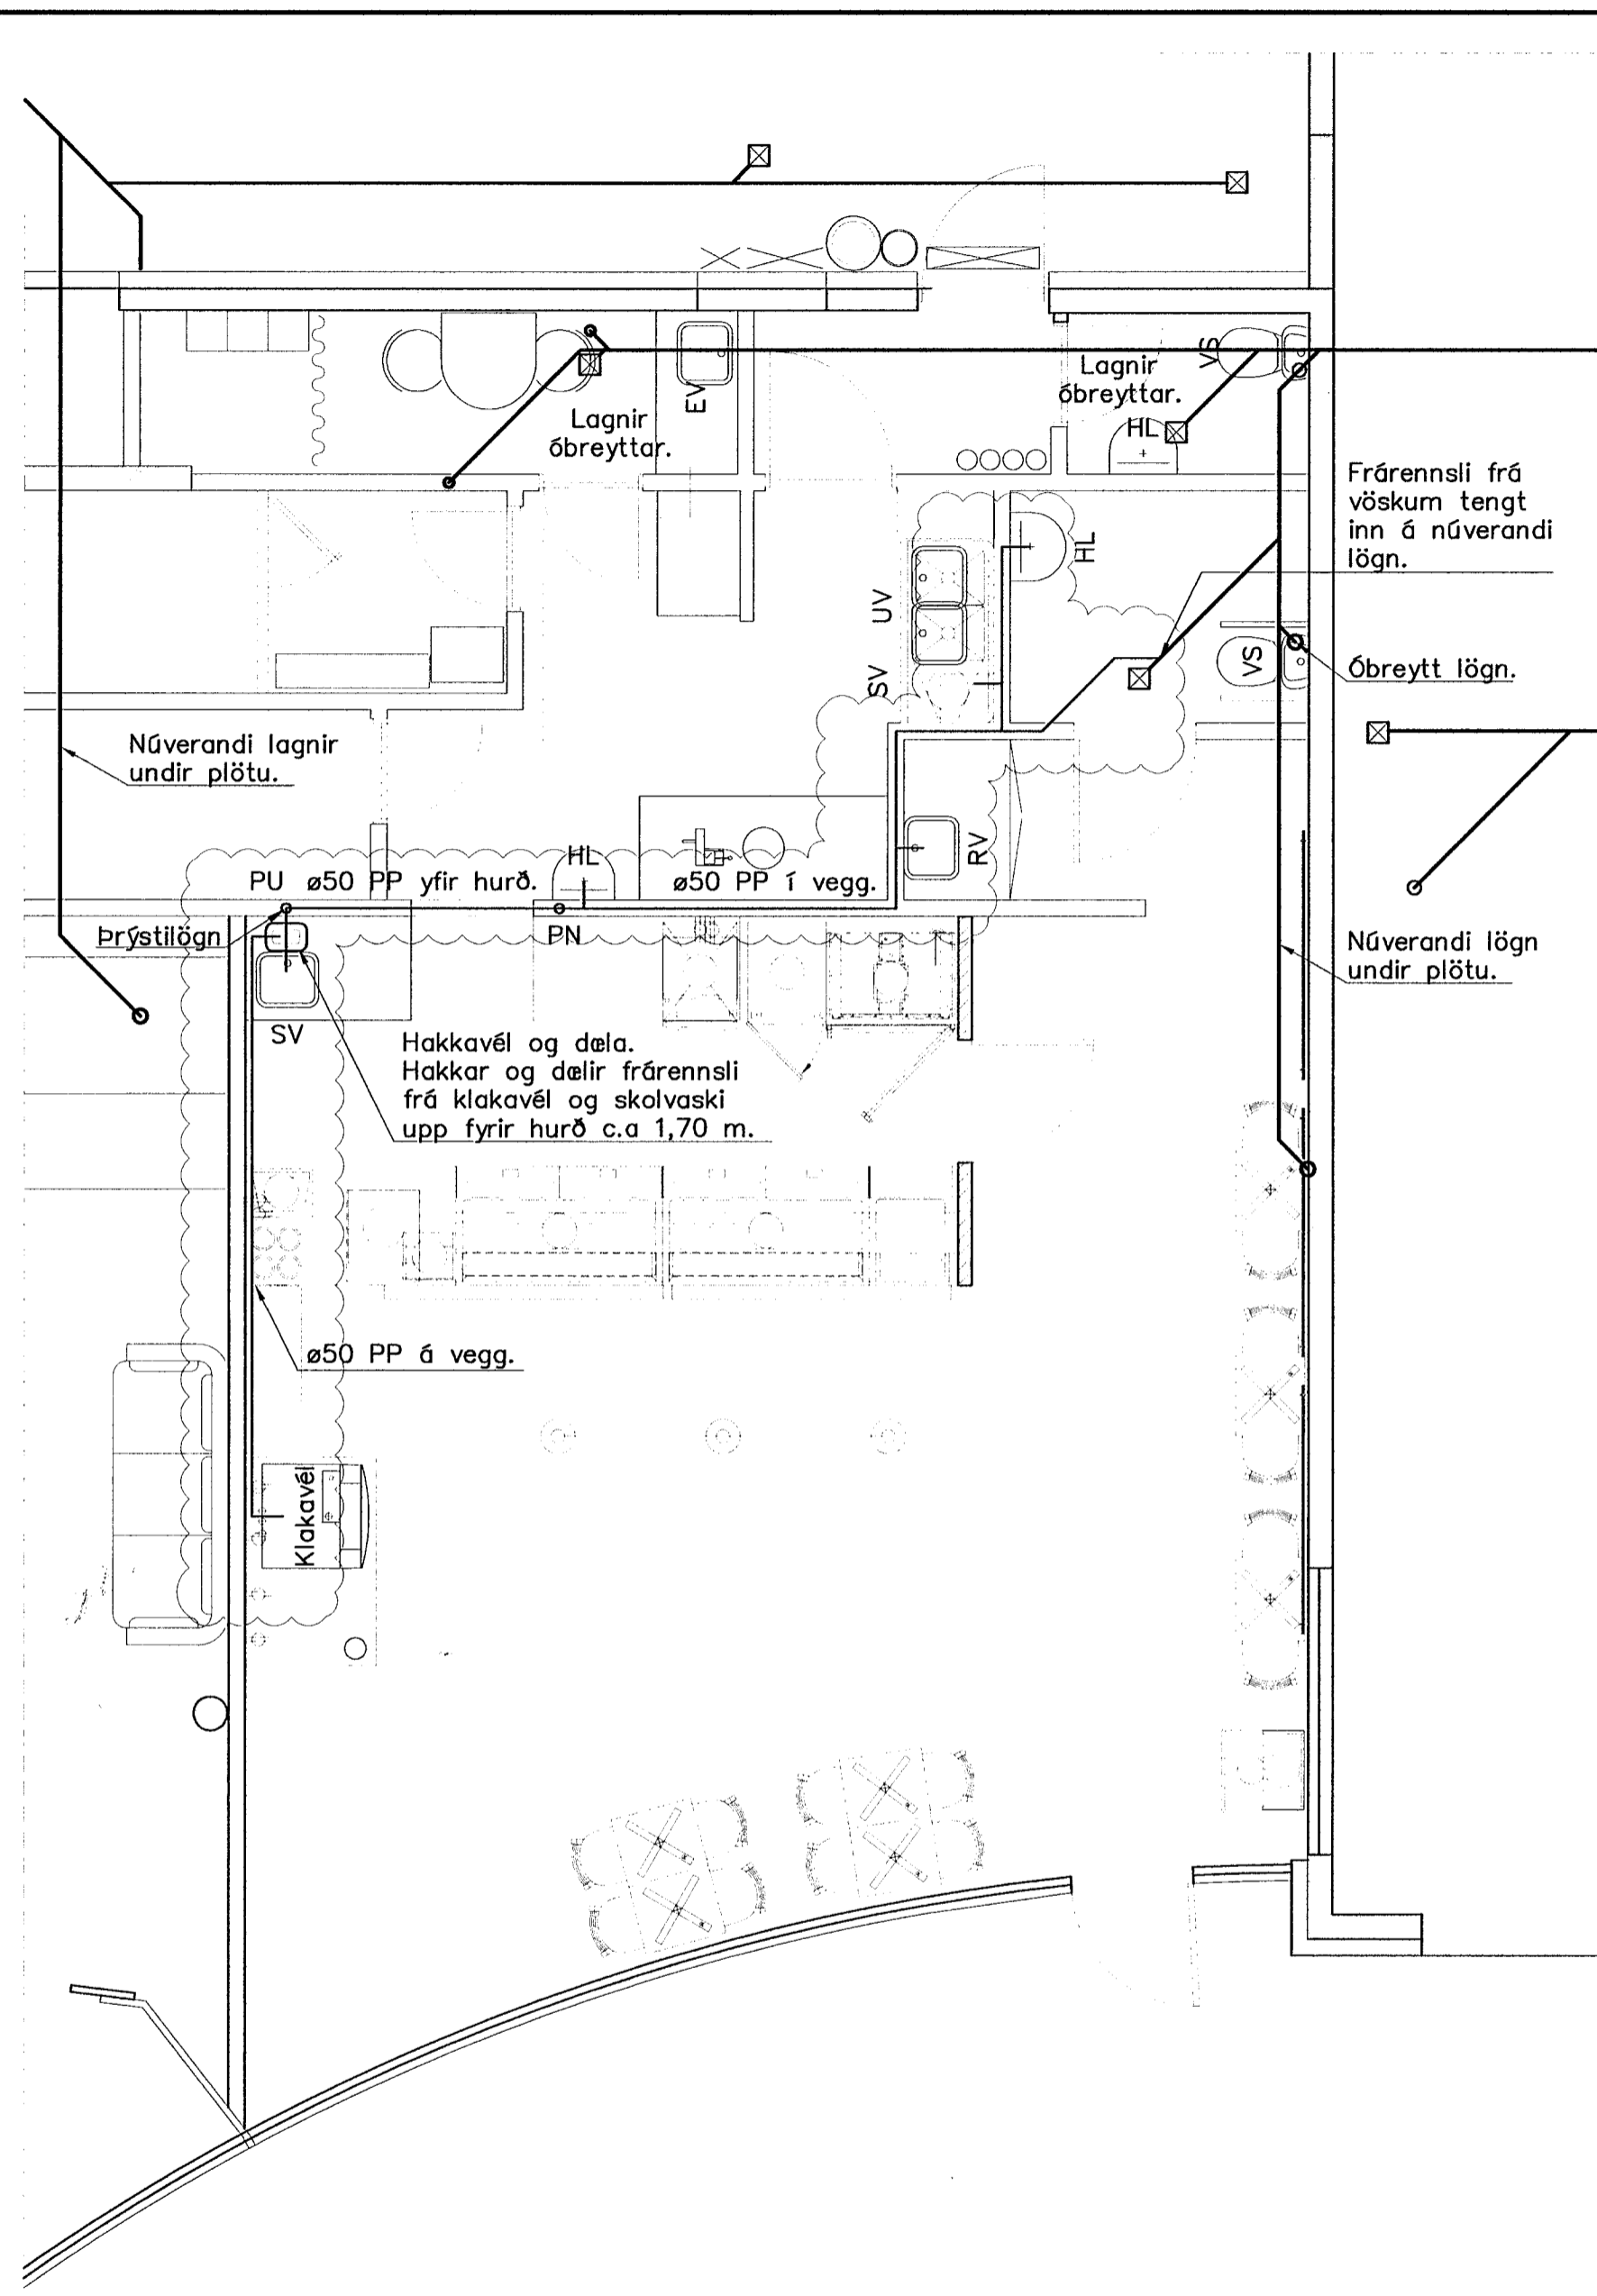

Frárennsli – 1 hæð  
Mkv. 1:50

MERKINGAR:

- MERKIR SKOLPLÖGN
- · - · - " DREN- OG REGNVATNSLÖGN
- - - - - " REGNVATNSLÖGN
- ~ OG ~ " VATNSLÁS

- PVC PÍPUR ÚR POLYVINYLCLORID
- PP PÍPUR ÚR POLYPROPYLEN
- PP-DW PÍPUR ÚR SÉRSTYRKTU POLYPROPYLEN
- PEH PÍPUR ÚR POLYETHYLEN
- JS PÍPUR ÚR JÄRNSTEYPU

- HL HANDLAUG
- VS VATNSSALERNI
- SB STEYPIBAD
- EV ELDHÚSVASKUR
- SV SKOLVASKUR
- RV RÆSTIVASKUR
- UV UPPÞVOTTAVÉL
- ÞV ÞVOTTAVÉL
- NF NIDURFALL
- GN GEGNUMSTREYMIS-NIDURFALL
- PN ÞAKNIDURFALL
- SN SVALANIDURFALL
- BR BRUNNUR
- SL STIGLEIÐSLA SLÖKKVILIDS
- F FALLSTAMMI
- L LOFTRÆSTISTAMMI
- ÖV SOGVENTILL


ADRAR SKÝRINGAR:

EFNI Í GRUNNLÖGN SKAL VERA PVC NEMA ANNAD SÉ TEKID FRAM.  
 EFNI Í FRÁRENNSLISLÖGN INNHÚSS SKAL VERA PP.  
 EFNI Í FRÁRENNSLISLÖGN UTANHÚSS SKAL VERA PVC NEMA ANNAD SÉ TEKID FRAM.  
 EFNI Í ÍDRÁTTARRÖR FYRIR HITA OG NEYSLUVATN SKAL VERA PEH.

ALLT EFNI OG FRÁGANGUR SKAL VERA Í SAMRÆMI VID ÁKVÆÐI ÍST-68:2003 OG GILDANDI REGLUGERDIR.

UNDIR GRUNNLÖGN KEMUR 15cm JÖFNUNARLAG ÚR SANDI SEM ÞJAPPIST VANDLEGA. HÆÐ JÖFNUNARLAGSINS SKAL HÆFA BELG RÖRANNA OG TAKA SKAL ÚR FYRIR MÚFFU EFTIR ÞJÖPPUN ÞESS. FYLLA SKAL AD PÍPUM MED 20 cm SANDLAGI.


ALLAR GRUNNLAGNIR SKULU VERA d=100 NEMA ANNAD SÉ TEKID FRAM.  
 LAGNIR UNDIR BÍLAPLANI SKULU VERA ÚR PP-DW.

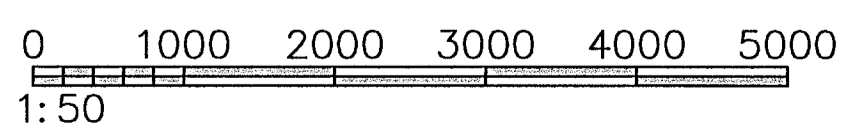

Samþykkt þann  
12. nóv. 2013

Byggingafulltrúi í Hafnarfirði  
Fh. Hrólfur S. Gunnlaugsson

DAGS:	NR:	BREYTINGAR:	SAMB.:

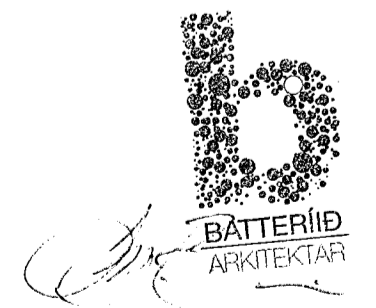

HEITI VERKS: <b>Fjarðargata 19, rými 0104</b> Hafnarfjörður		TERNINGUR: Guðmundur Hansson 151263-3649 Svavar M. Sigurjónsson 180867-3419		DAGS: 06.11.2013	
HEITI TEIKNINGAR: Lagnir Frárennsli Grunnmynd & skýringar		SAMÞYKKT: Svavar M. Sigurjónsson		VERKINGMER: 311 13-62	
HANNAÐ: SMS		TEIKNARI: SMS		MÁLFI:	
YFIRFARIR: GH		SAMÞYKKT:		MÁLFI: 1:50/20	
