

Sampykkt þann


24 JAN 2013

Byggingafræðingur / Hönnuður  
Fr. Sigarður Steinar Jónsson

Byggingarlýsing/Breytingar 17. 12. 2012.

Breytingar á húsinu nr 8 við Helluhraun sem sótt er um byggingarleyfi fyrir eru eftirfarandi:

- 1: Breyting á innra skipulagi 01-01, starfsmannarými breytt og gerð afgreiðsla. Allir veggir EI60.
- 2: Breytingi á útliti, þ.e. gluggar og hurðir.
- 3: Klæðning á suðurgaffli sem gerð verður úr 25 mm borðaklæðningu, borin upp af stál- og timburstöðum.

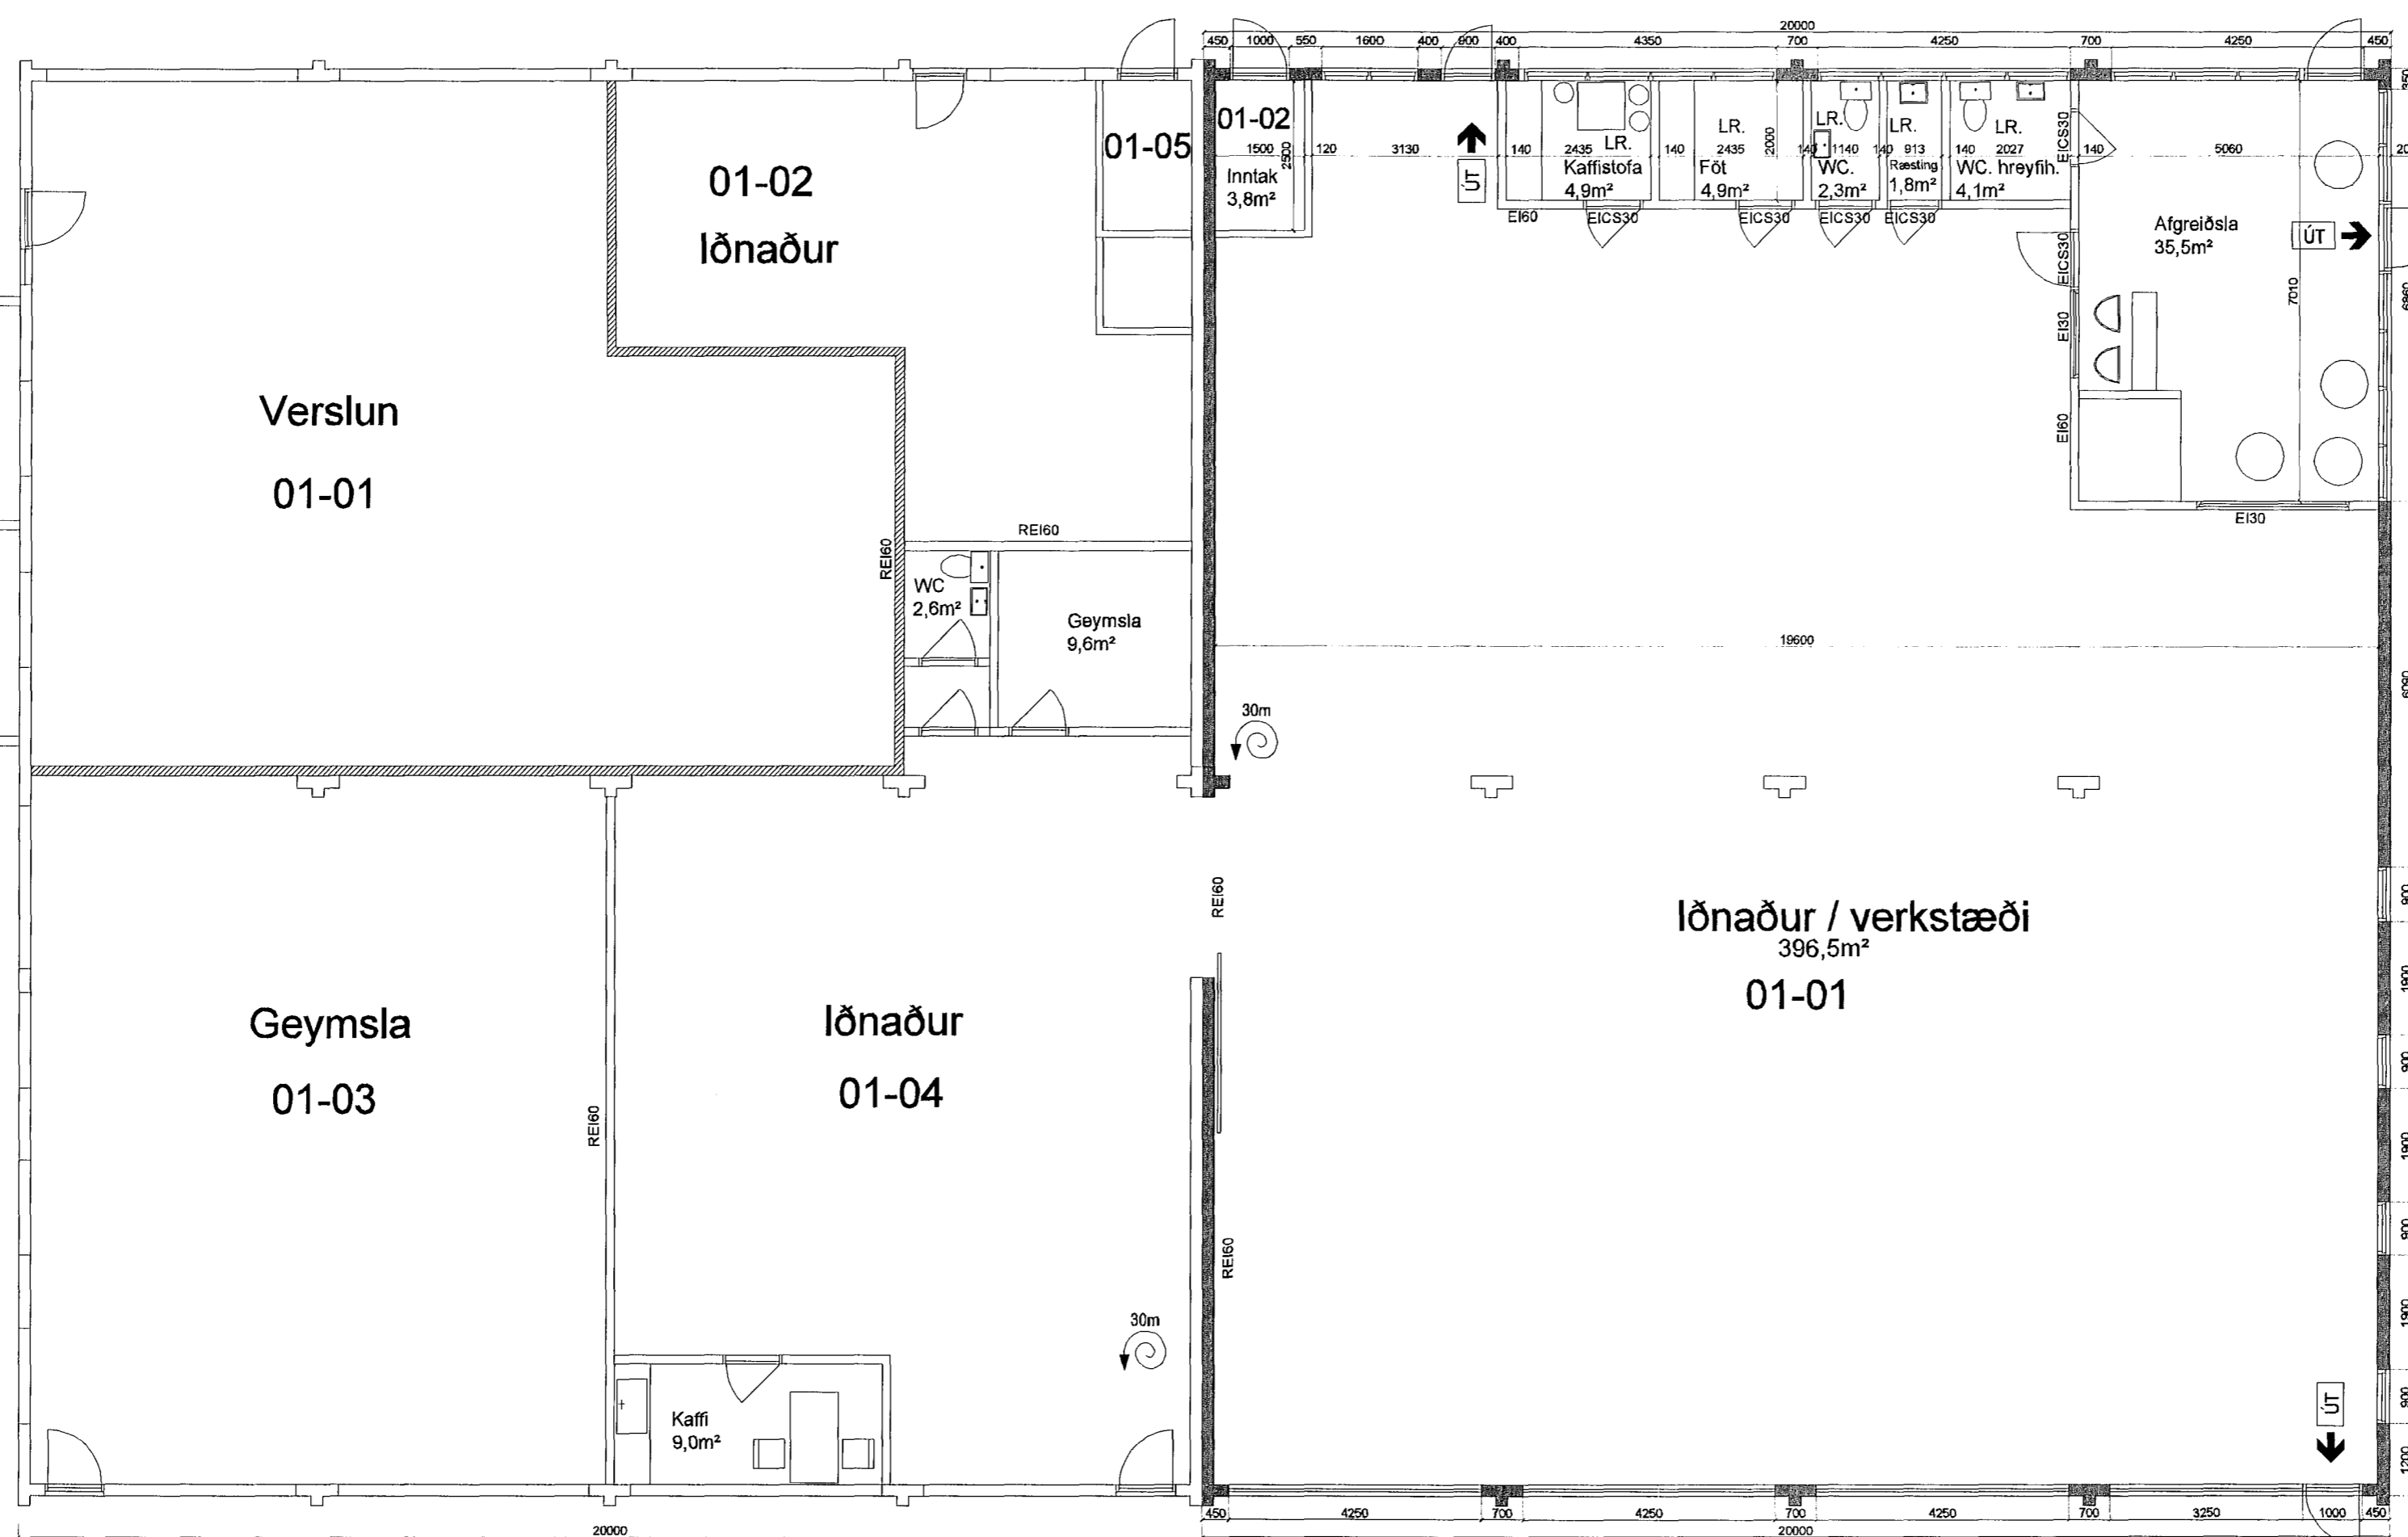

Helluhraun 14 ✕ Helluhraun 8

Helluhraun 8

Landnr. 120824

TEIKN. NR. 101

EFNI: Grunnmynd

MÁL: 1:100

DAGS. 17.12.2012  
Breytt. 21.01.2013

Hönnuðir:

Erlendur Á. Hjálmarsson, byggingafræðingur, Kt.: 100355-5239  
Atli Erlendsson, hönnuður, Kt.: 281181-7189