



Sambýkt á fundi bygginga-  
ráðs nr. 279 1992  
BYGGINGAFLUTRINN  
Í HAFNARFIRI  
Sambýkt  
Sambýkt 2.1 mns. vrs. 58


BLAD 4.

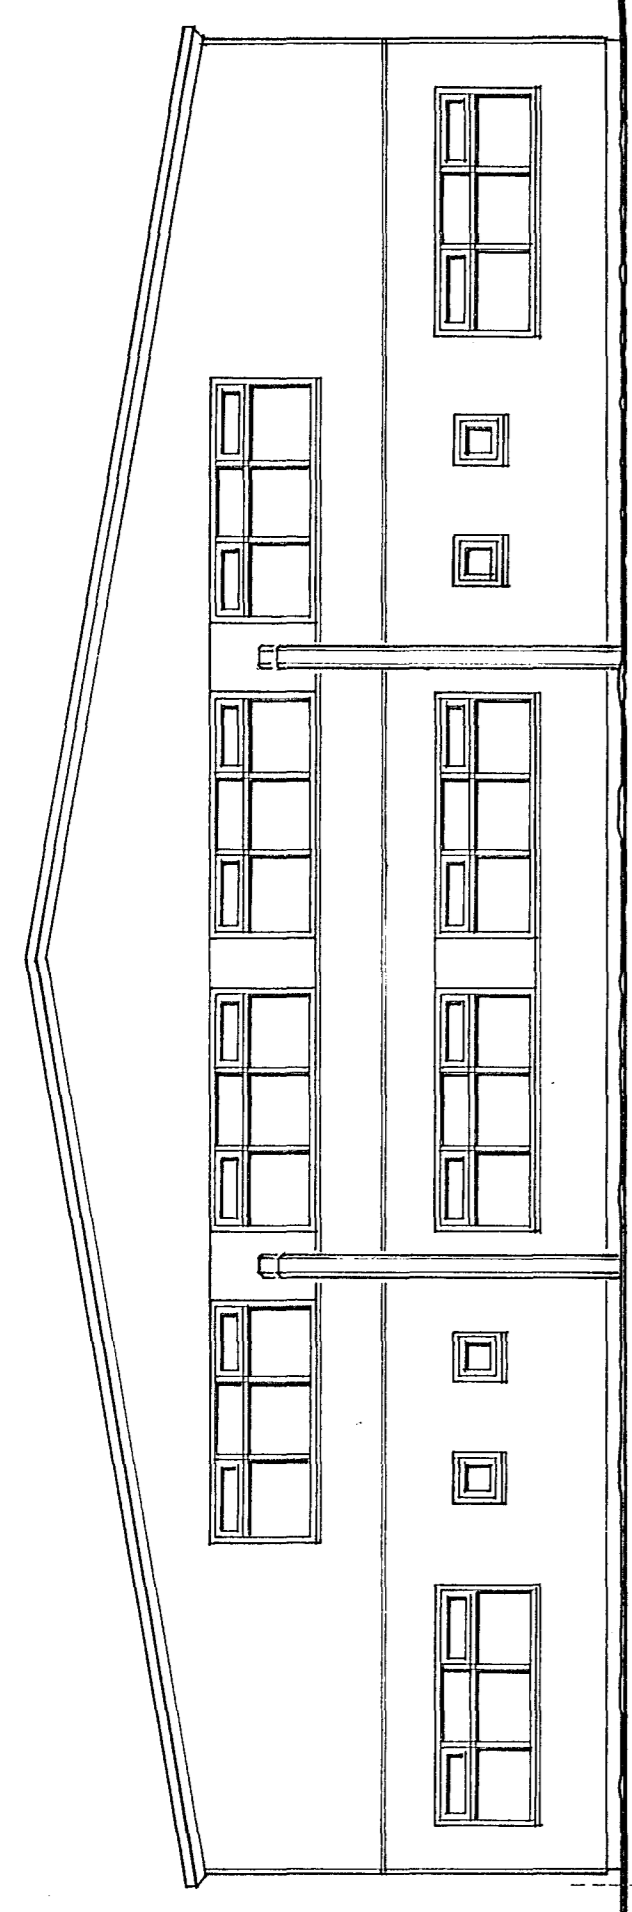


SUÐURHLIÐ. 1:100

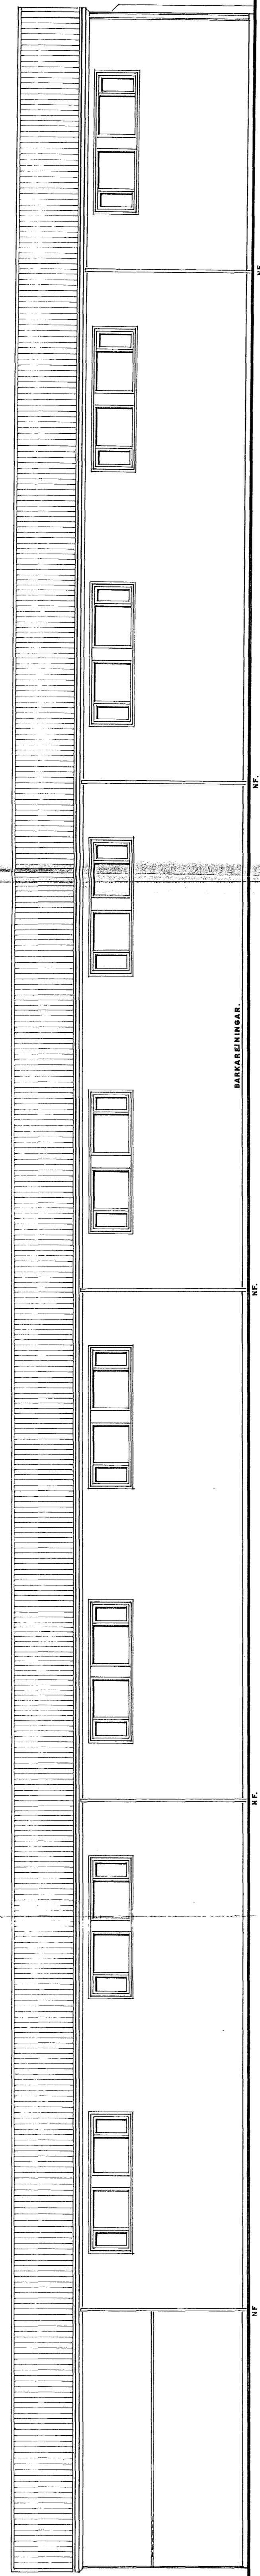

VESTURHLIÐ. 1:100

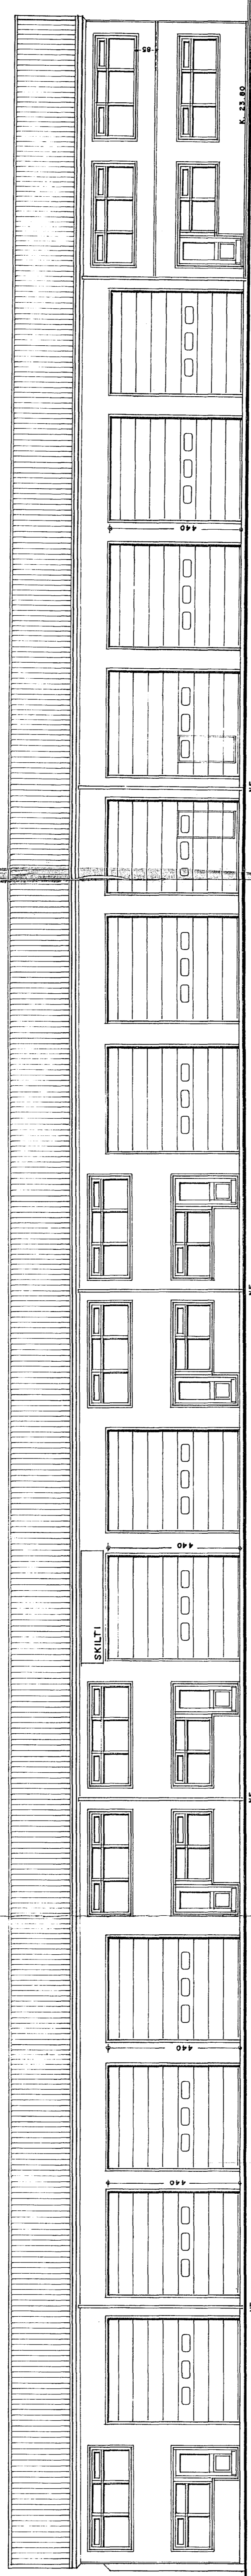

AUSTURHLIÐ. 1:100

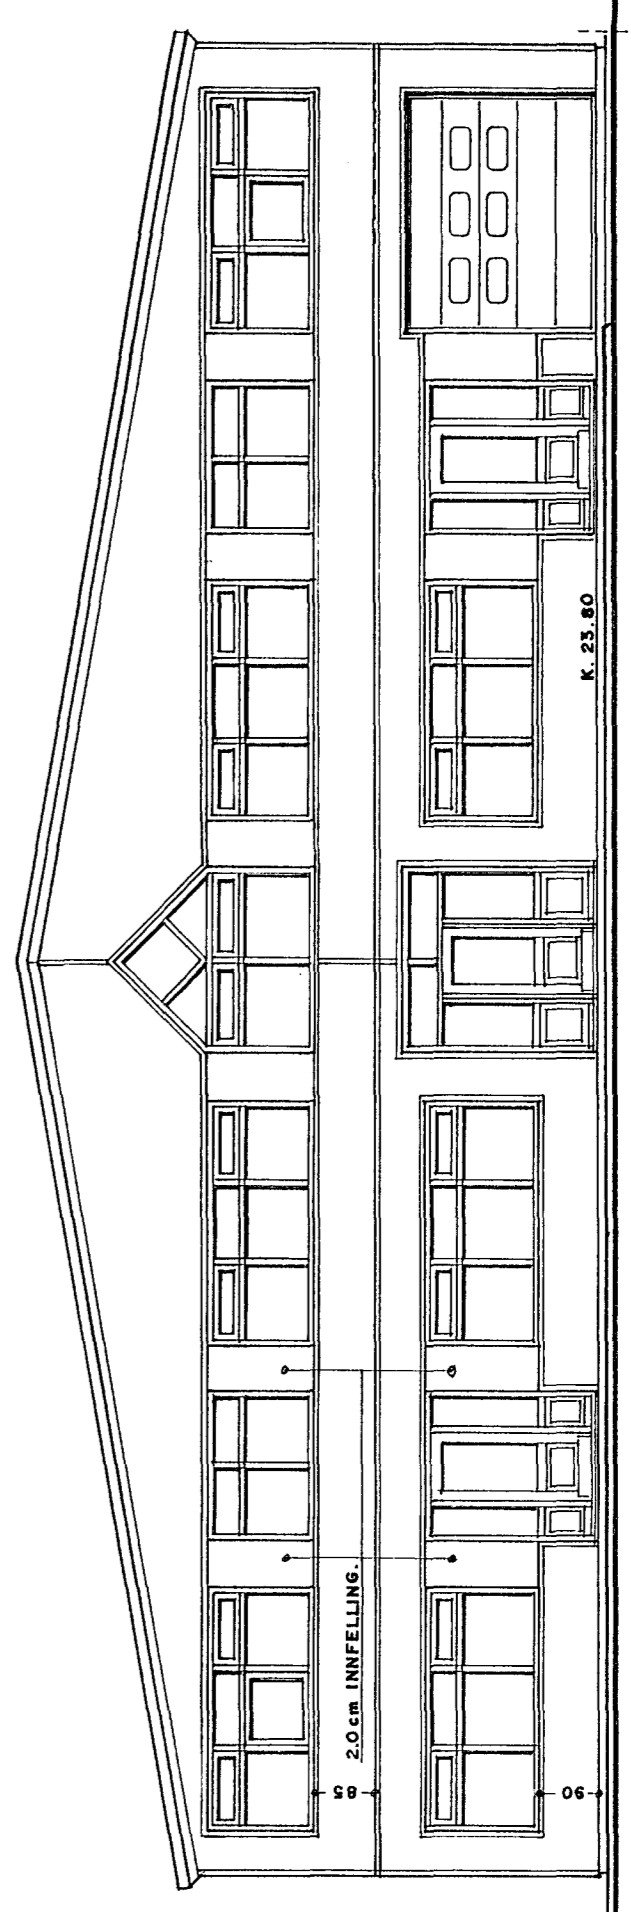

NORDURHLIÐ. 1:100

SKILTASTATV. PENNOL. IS-7-1993  
SKILTI A. AUSTURHLIÐ  
7-5-92  
BREYTT. GUGSAR. 2. SUÐURHLIÐ  
IS-8-90. 2. SUÐURHLIÐ  
BREYTT. HES. A. NORDURHLIÐ.  
21-5-90. 2. SUÐURHLIÐ

HJALLAHLAUN 4. HAFNARFIRI  
VERK. NR. 75  
TUNNINGAR 12  
JOH. GUDMUNDSSON ARKITEKT  
VINKUSTOFA. REKJAVÍKURVEI 68 HAFNARFIRI. Sími 53766

