

Samþykkt bann  
 2 6 SEPT. 2013  
 Byggingafulltrúiinn í Hafnarfirði  
 E.h. Brynjar Rafn Ólafsson

spennistöð

læst hlíð,  
br. 4,0 m

göngu-hlíð,  
br. 1,0 m

5 bílastæði


4 bílastæði

KAPLAHRAUN

girðing, H= 2,0 m

2 stk  
flaggelangir

læst hlíð,  
br. 6,0 m

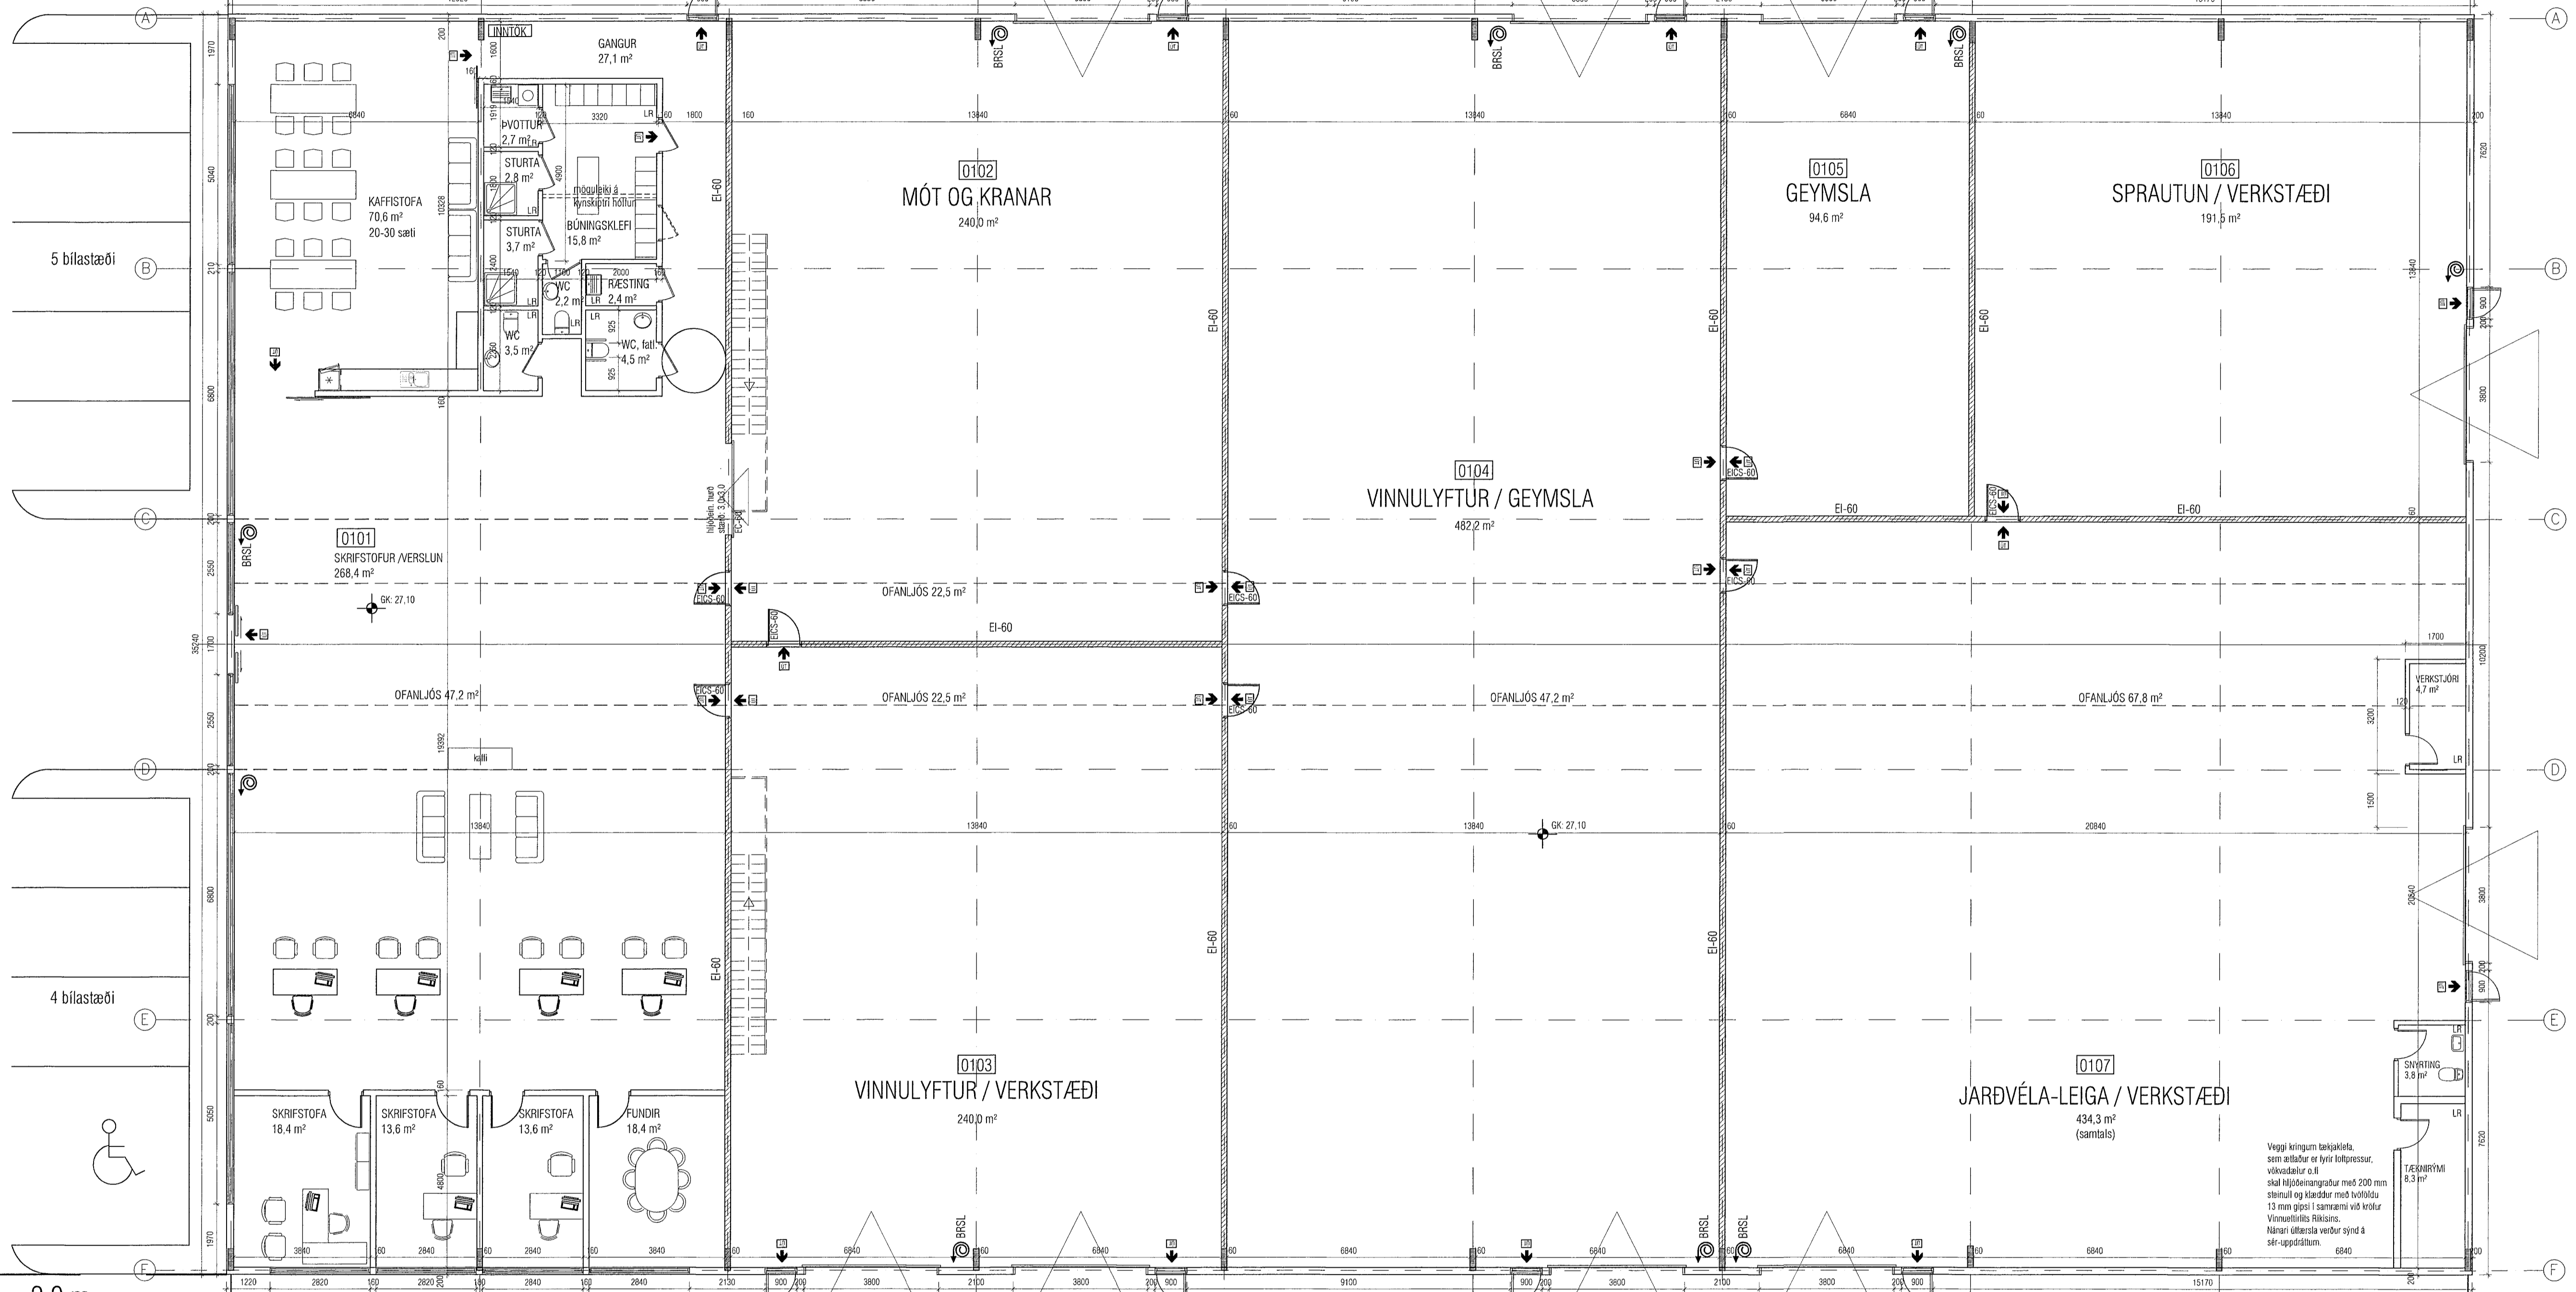

ÞVOTTAPLAN  
70,0 m<sup>2</sup>

03.09.2013:  
Rýmum 0105, 0106 og 0107 breytt.

<b>VEKTOR</b> - hönnun og ráðgjöf - Hamraborg 11, 200 Kóp., s. 554-6650 / 697-6363 Kl. 026659-7749 email: sigurdur@vektor.is		Sigurður Hafsteinnsson byggingateknifráðgjafi Kl. 026659-7749 email: sigurdur@vektor.is	

KAPLAHRAUN 2-4, HAFNARFIRÐI  
GRUNNMYND 1. hæð