Samþykkt þann
26 SEPT. 2013
Byggingafulltrúinn í Hafnarfirði
F.h. Brynjar Rafn Ólafsson

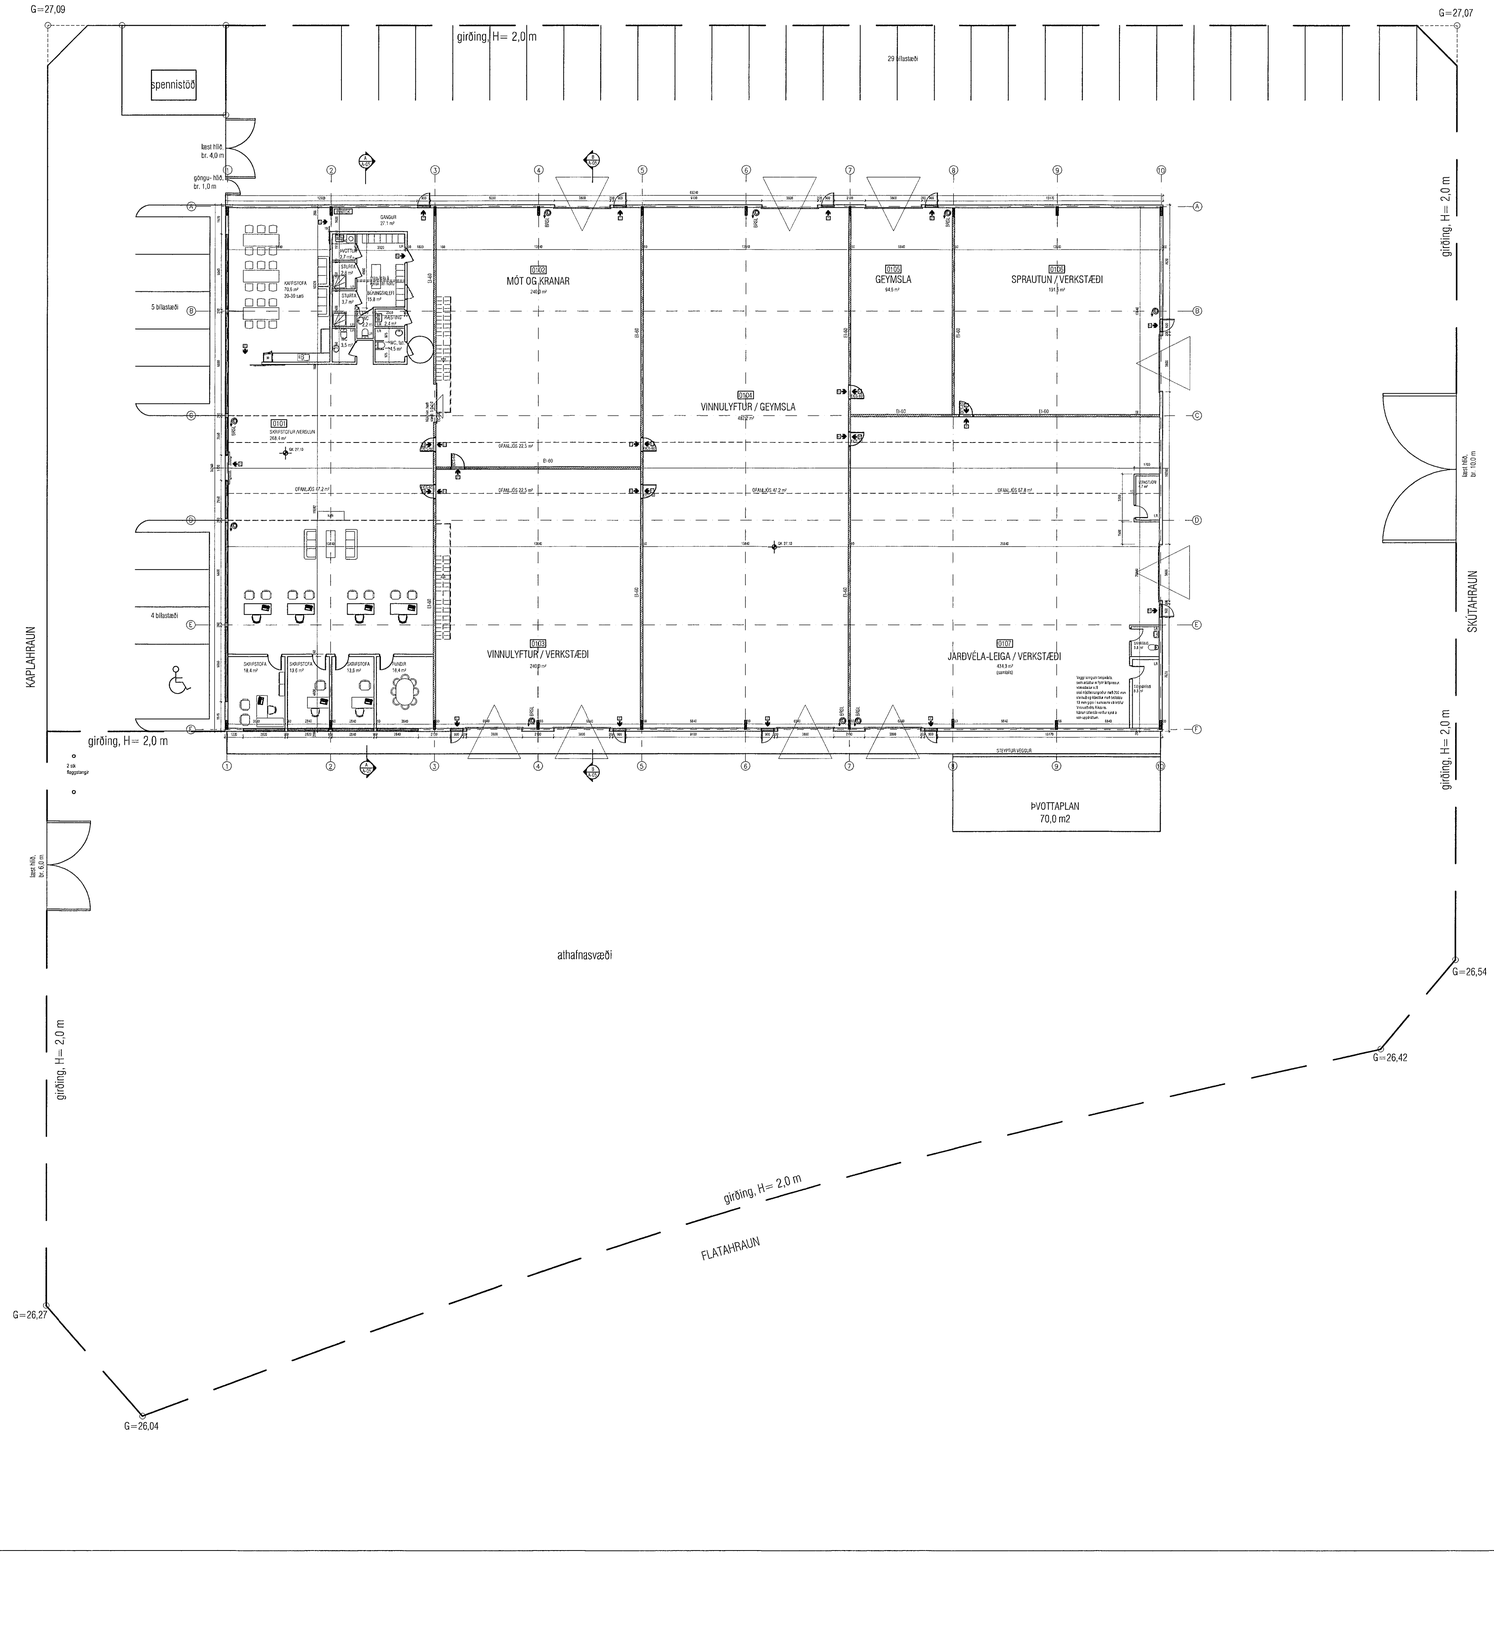

03.09.2013 :
Rýmum 0105, 0106 og 0107 breytt.

VEKTOR - hönnun og ráðgjöf - Hamraborg 11, 200 Kóp, s: 554-6650 / 897-5363		Sigurður Hafsteinsson byggingatæknifræðingur Kt. 030869-7749 email: sigurdur@vektor.is	KAPLAHRAUN 2-4, HAFNARFIRÐI
			YFIRLITSMYND
Teikn. nr.	Fjöldun á teikningu	Br. Dags.	Hannað: SH — Teiknað: SH
Samþykkt			Dagsetning: 06.12.12 — Verk nr. — Mælikvarði: 1/200 — Teikn. nr.: A-02