



DALSHRAUN 3

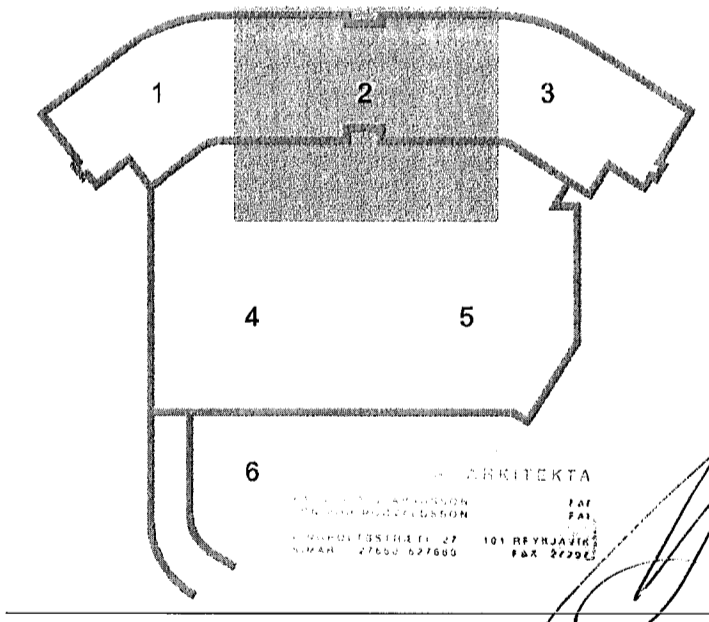

A 09.09.13 Útastótar færðir og óðrum bætt við v. lagnastubbs í lofti BS/SAS
 Útg. Dags. Skýring Hannadýrfræð

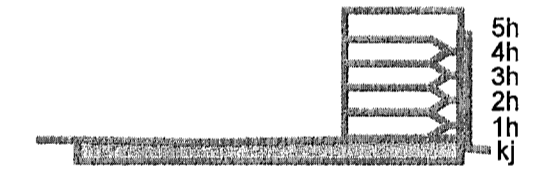

VERKFRÆÐISTOFA

BÆJARHRAUN 20 • 220 HAFNARFJÖRÐUR • KENNIT. 710796-2899
 vsb@vsb.is • Sími 585 8600 • Fax 585 8610 • www.vsb.is

Aritun sérhönnuðar Sveinn Aki Sverrisson
 Kl. 230855 5609 • aki@vsb.is

Verkefni DALSHRAUN 3 HAFNARFIRÐI

Verkið Lagnir Vatnsútalagnir í bilakjallara Rúmmynd 2

Hannað	Teknað	Yfirfarið	Kvarði	Síða
BS	RS	SAS	-	/ A1
Dags.	Verkefni	Telkning	Útgáfa	
24.05.2013	07244	P6 902	A	

V:\2007\07244\107244-Dalshraun_3\Shema\LD\07244-PE-901-PE-905.dwg