


Kerfismynd - kerfi: 1

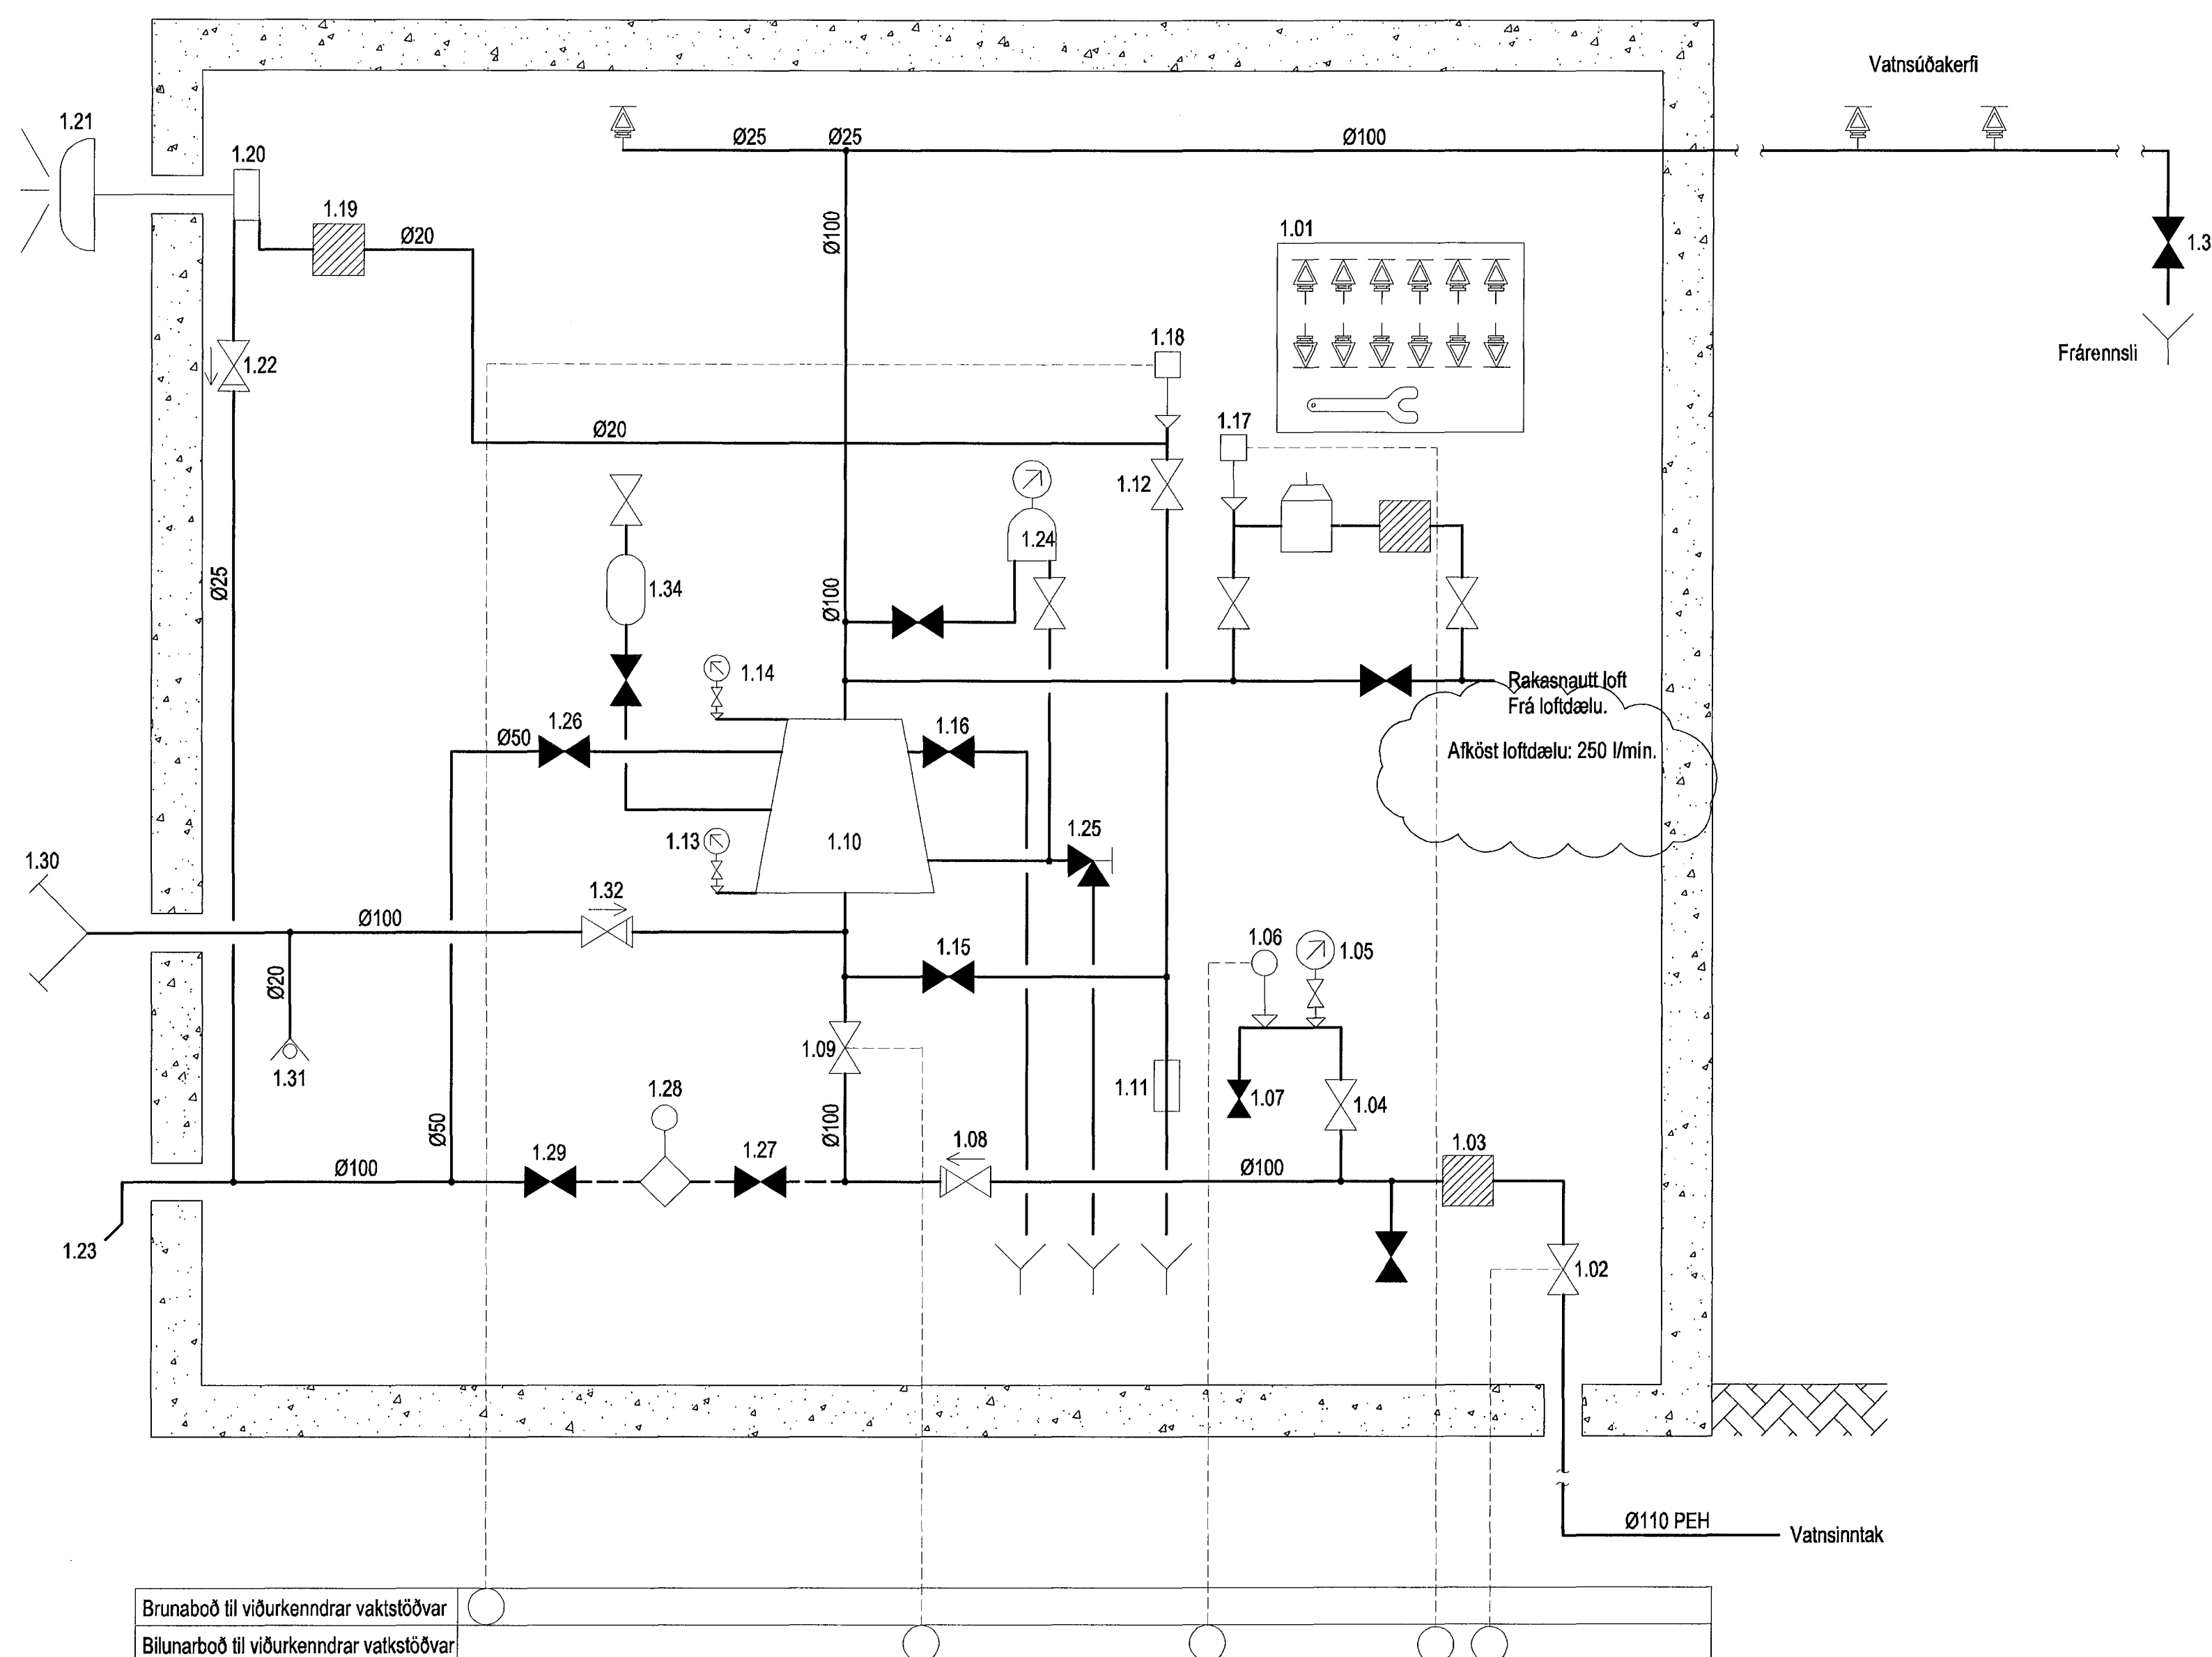


Tækjalisti

- 1.01 Skápur fyrir varaúðastúta og verkfæri.
- 1.02 Vaktður stjórnloki á heimæð, sendir boð ef ekki fullopin (N.O.)
- 1.03 Síla í heimæð, möskvastærð = 4 - 5 mm.
- 1.04 Stopploki Ø20.
- 1.05 Þrýstimælir [A], sýnir þrýsting á vatnveitu.
- 1.06 Þrýstinemi í heimæð, sendir bilanaboð ef þrýstingur í veitu fellur niður fyrir innstillt gildi, stillist á 2,5 bar.
- 1.07 Stopploki Ø20.
- 1.08 Einstefnuloki Ø100.
- 1.09 Vaktður stjórnloki við varðloka, sendir boð ef ekki fullopin (N.O.)
- 1.10 Varðloki fyrir þurt kerfi.
- 1.11 3-4 mm tregða (þrenging úr ryðfríu efni) í affallslögn frá lögn að viðvörðunarbúnaði og vatnsbjöllu.
- 1.12 Stopploki Ø15, lokar fyrir vatn að viðvörðunarbúnaði.
- 1.13 Þrýstimælir [B], sýnir þrýsting fyrir framan varðloka.
- 1.14 Þrýstimælir [C], sýnir þrýsting inná kerfinu.
- 1.15 Stopploki Ø15, prófunarloki fyrir viðvörðunarbúnað (N.L.)
- 1.16 Prófunarloki fyrir þéttvatnshæð í varðloka (N.L.)
- 1.17 Þrýstinemi, sendir bilanaboð ef loftþrýstingur í kerfi fellur niður fyrir innstillt gildi, stillist á \_\_\_ bar.
- 1.18 Þrýstinemi, sendir boð ef vatn streymir um varðlokann.
- 1.19 Vatnsasia.
- 1.20 Vatnmótur fyrir vatnsbjöllu.
- 1.21 Vatnsdrifin viðvörðunarbúnað, staðsett a.m.k. 2,0m yfir jörðu en max 6,0m yfir varðloka.
- 1.22 Einstefnuloki Ø20.
- 1.23 Affall út úr húsi.
- 1.24 Flytjir, sem opnar þurran varðloka ef loftþrýstingur í kerfi fellur meira en 0,5 bar/mín.
- 1.25 Affall, sem stendur opið þar til vatnsþr. kemur að því.
- 1.26 Ø50mm prófunar- og tæmingarloki við varðloka, notaður til ástandsskoðunar á vatnsveitu og til tæmingar á kerfinu.
- 1.27 Stopploki Ø100
- 1.28 Rennslimælir sem flytur a.m.k. 150% af vatnsþörf kerfisins.
- 1.29 Stopploki Ø100
- 1.30 2xØ5mm tenging fyrir inndælingu slökkviliðs
- 1.31 Sjávirkt tæming (ball drip), stendur venjulega opið en lokast þegar þrýstingur er á kerfinu.
- 1.32 Einstefnuloki Ø100.
- 1.33 Prófunarloki á fjarstu grein úðakerfis (sjá nákvæma staðsetningu á grunnmyndum).
- 1.34 Áfylling þéttvatns fyrir varðloka.

Tákn

- Stýrimerki
- Pipa fyrir vatn úr galvaniseruðu stáli
- Lok, venjulega lokaður (N.L.)
- Lok, venjulega opin (N.O.)
- Vaktður stjórnloki
- Einstefnuloki
- 2-4 mm þrenging
- Þrýstinemi
- Þrýstimælir með loka og úttaki fyrir samanburðarmæli
- Úðastútur
- Áfylling þéttvatns fyrir varðloka
- Flytjir
- Þrýstifarnari - loft

DALSHRAUN 3

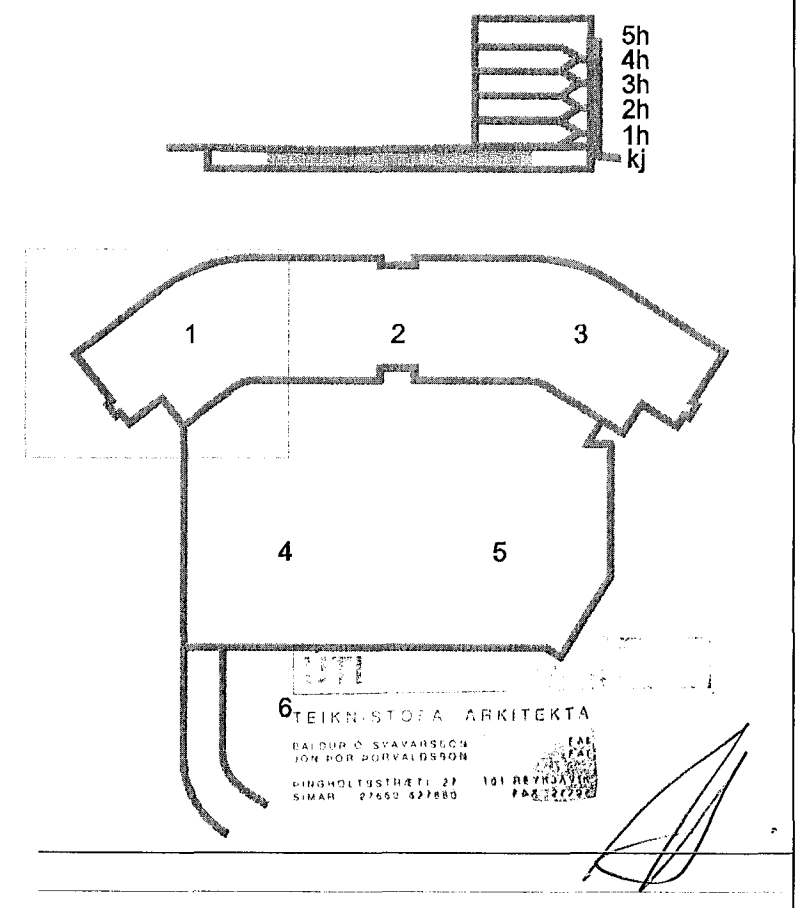

A 09.09.13 Afköst loftdælu tilgreind BS/SAS  
Útg. Dags. Skýring Hannabryfirfarð



VERKFRÆÐISTOFA

BÆJARHRAUN 20 • 220 HAFNARFJÖRÐUR • KENNIT. 710796-2899  
vsb@vsb.is • Sími 585 8600 • Fax 585 8610 • www.vsb.is

Áritun séðhórnunar Sveinn Áki Sverrisson  
Kl. 230855 5609 • aki@vsb.is

Verkefni DALSHRAUN 3 HAFNARFIRÐI

Verkefni Lagdir Vatnsúðalagnir Kerfismynd

Hannað	Teknað	Yfirfarð	Kvarði	Síða
BS	BS	SAS	-	/ A1
Dags.	Verkefni	Tekning	Útgáfa	
24.05.2013	07244	P6 801	A	