


DALSHRAUN 3



- B 09.09.13 Veggúðara (Ú3) bætt við undir hurð.
- Tæmingu v. veggúðara bætt við BS/SÁS
- A 25.06.13 Stoflaginn teknir í sundur og blindaðar (Þænnig að kerfið sé ekki hringjengt) BS/SÁS
- Útg. Daga. Skýring Hannað/Yfirfarð

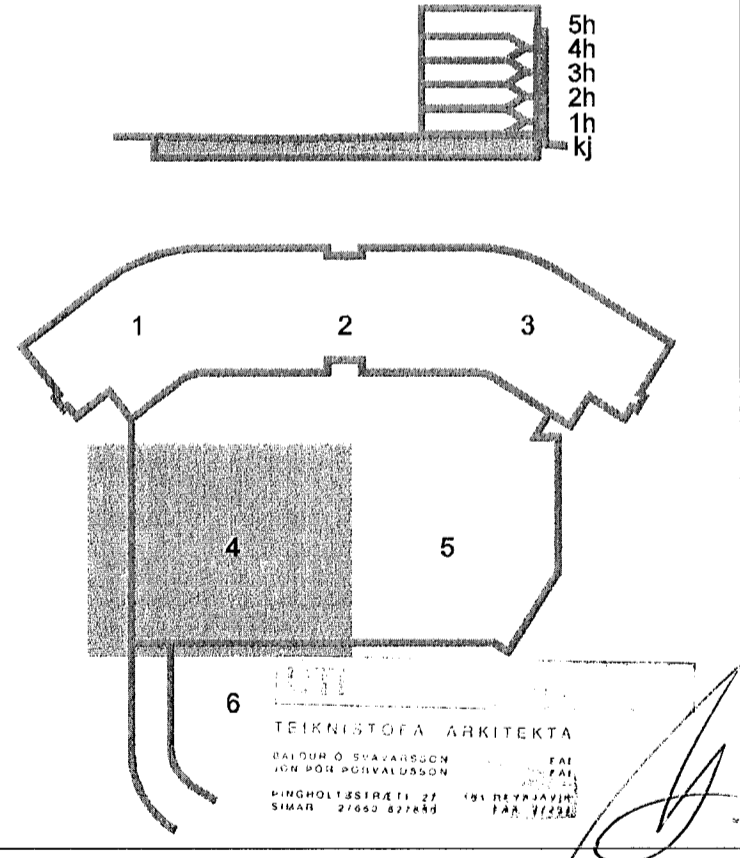

VERKFRÆDISTOFA

BÆJARHRAUN 20 • 220 HAFNARFJÖRÐUR • KENNIT. 710796-2899  
vsb@vsb.is • Sími 585 8800 • Fax 585 8610 • www.vsb.is

Ártun sérhönnuðar Sveinn Áki Sverrisson Kt: 230855 5609 • aki@vsb.is

Verkefni DALSHRAUN 3 HAFNARFIRÐI

Verkefni			
Lagnir Vatnsútalagnir í bilakjallara Grunnmynd 4			
Hannað BS	Teknað RS	Yfirfarð SAS	Kvarði 1:50 / A1
Daga. 24.05.2013	Verkefni 07244	Tekning P6-04	Síða - / Utgáfa B

V:\2007\07244\1\07244-Dalshraun 3\Sheet\07244-PR-01-PR-06.dwg