



DALSHRAUN 3

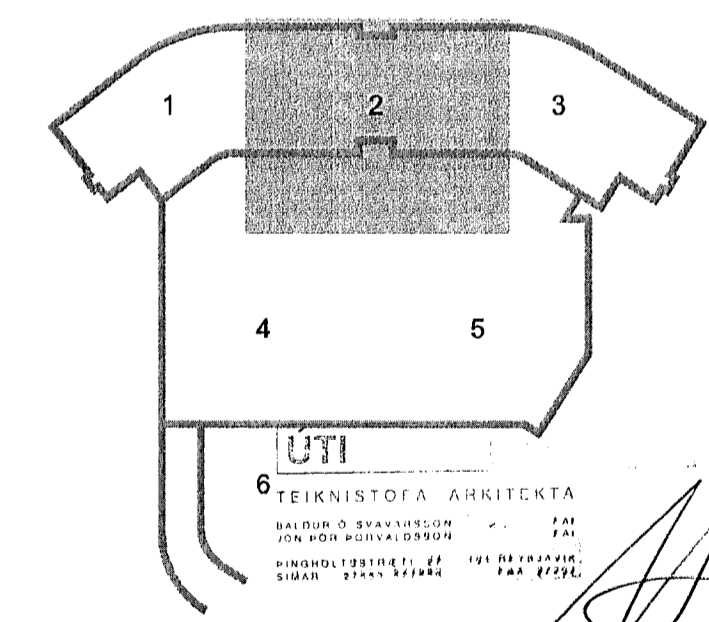

B 09.09.13 Útastútar ferðir og óðrum bætt við v. lagnastubbs í lofti BS/SAS  
A 25.06.13 Stærð á stofnlögnum breytt (úr 265 í 2100), Stofnlagnir teknir  
Í sundur og blindaðar. Stærð á greinalögnum breytt BS/SAS  
Útg. Dags. Skýring Hanna Ö. Yfirfarir

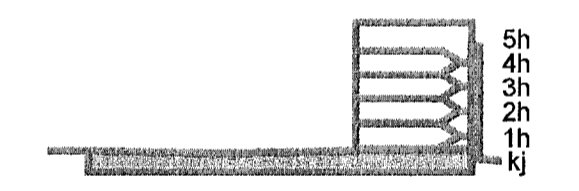

VERKFRÆÐISTOFA

B/ÆJARHRAUN 20 • 220 HAFNARFJÖRÐUR • KENNIT. 710796-2899  
vsb@vsb.is • Sími 585 8800 • Fax 585 8810 • www.vsb.is

Artun sérhönnuðar Sveinn Aki Sveinsson  
Kl. 230855 6603 • aki@vsb.is

VERKHEITI  
DALSHRAUN 3  
HAFNARFIRÐI

Verkefni:  
Lagnir  
Vatnsúðalagnir í bilakjallara  
Grunnmynd 2

Hannaf.	Teiknað	Yfirfarir	Kvarði	/A1	Síða
BS	RS	SAS	1:50	/A1	
Dags.	Verkefni	Telning	Útgáfa		
24.05.2013	07244	P6-02	B		

V:\2007\2441\07244-Dalshraun 3\Sveinn Aki\07244-P6-01-P6-06.dwg