


ÖLL INNTAKSRÖR SKULU NÁ ÚT FYRIR LÓDAMÖRK. AFSTÖDUMYND KVARDI 1:500

Inntök samþykkt 11/12 2001.  
f.h. HITAVERTU SUDUNNESJA h.f.  
*Björgur Dagbjörn*

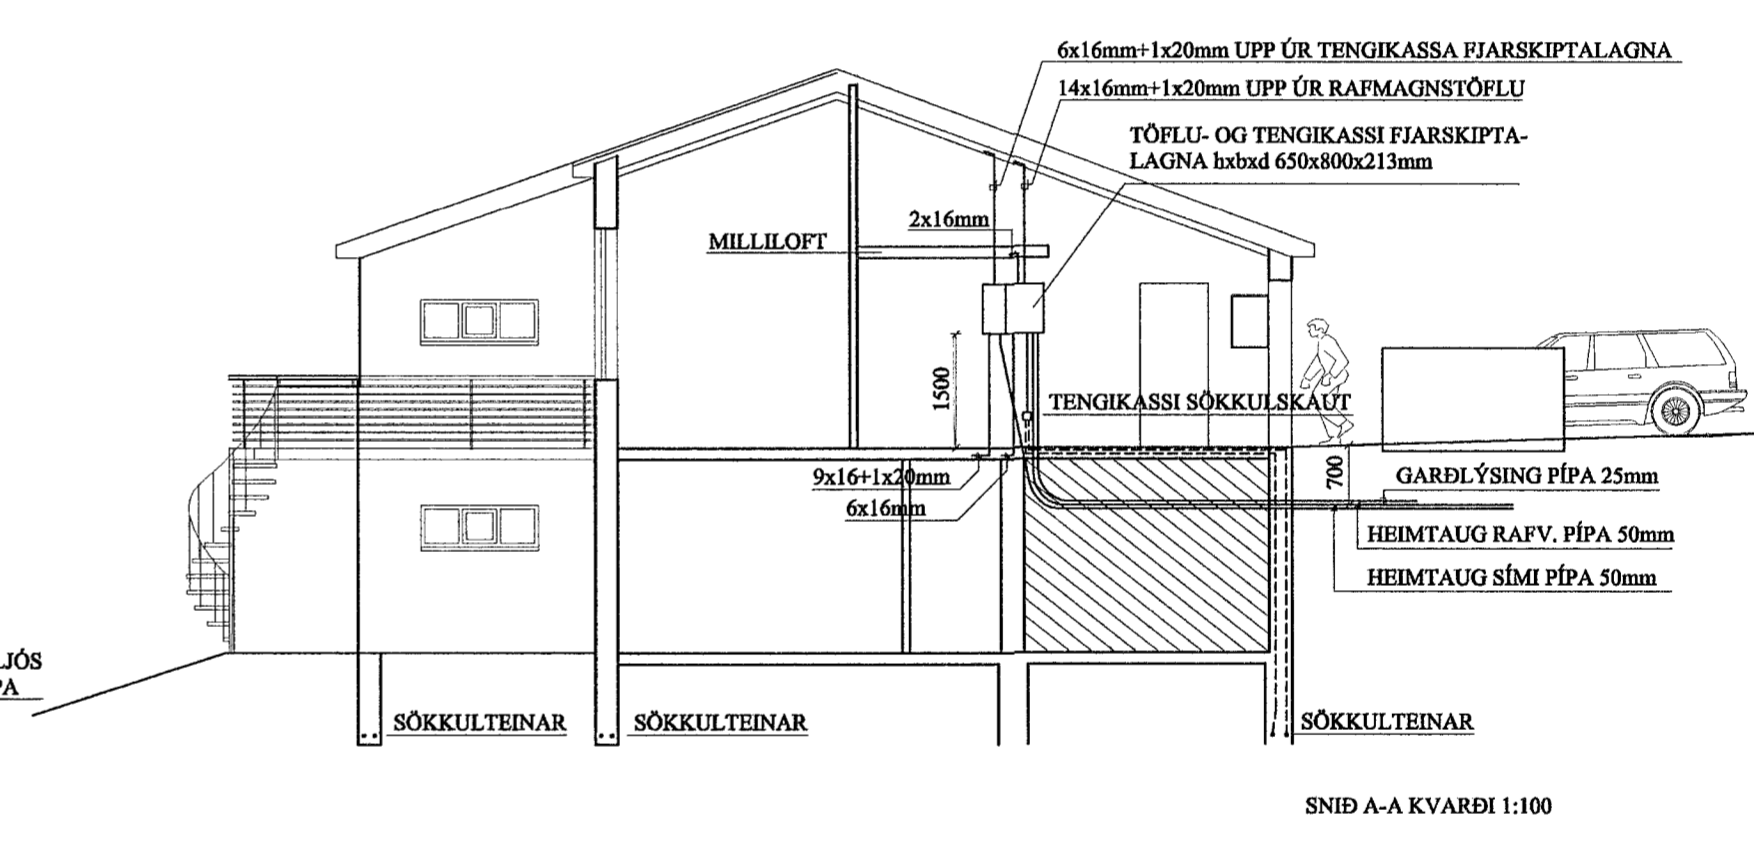

**SKÝRINGAR**  
 ROFAR SÉU Í 1100mm, TENGLAR Í HÆÐ 200mm, NEMA Í ELDHÚSI, VINNUHERBERGI OG GEYMSLU 1100mm  
 ROFAR OG TENGLAR Í BÍLGEYMSLU SÉU Í HÆÐ 1200mm  
 L-LOFTNET, S-SÍMI HÆÐ 200mm.  
 DS-DYRASÍMI ÚTISTÖÐ VINNUR Á SÍMSTÖÐ HÚSSINS.  
 VEGGLJÓS SÉU Í HÆÐ 1650mm NEMA Í SVEFNHERBERGIUM HÆÐ 1300mm, SNYRTINGU HÆÐ 2050mm.  
 PÍPUR SÉU 16mm, VÍR 1,5q.  
 MÁLSTRAUMUR ROFA OG TENGLA SÉ 16A.  
 ÖLL MÁL GEFIN Í MILLIMETRUM FRÁ FULLFRÁGENGNU GÓLFI Í MIÐJA DÓS.  
 HAFNA SKAL TIL HLÍÐSJÓNAR MÁLSETTAR TEIKNINGAR ARKITEKTS ÞEGAR MÆLT ER FYRIR DÓSUM OG VEGGUM.  
 TIL SNERTISPENNUVARNA SKAL NOTA LEKA STRAUMSROFAVÖRN.  
 MÁLMHLUTA LAGNA, TÆKJA, LAMPA OG RAFBÚNAÐAR SKAL JARDBINDA VANDLEGA.  
 ÖLL TÁKN ERU TÁKNRÆN OG BER AÐ SAMRÆMA LAGNIR AÐ TÆKJUM EFTIR AÐSTÆÐUM Á STAÐNUM OG EFTIR SÉRTEIKNINGUM.

Oliver T. Sævarsson

4277