
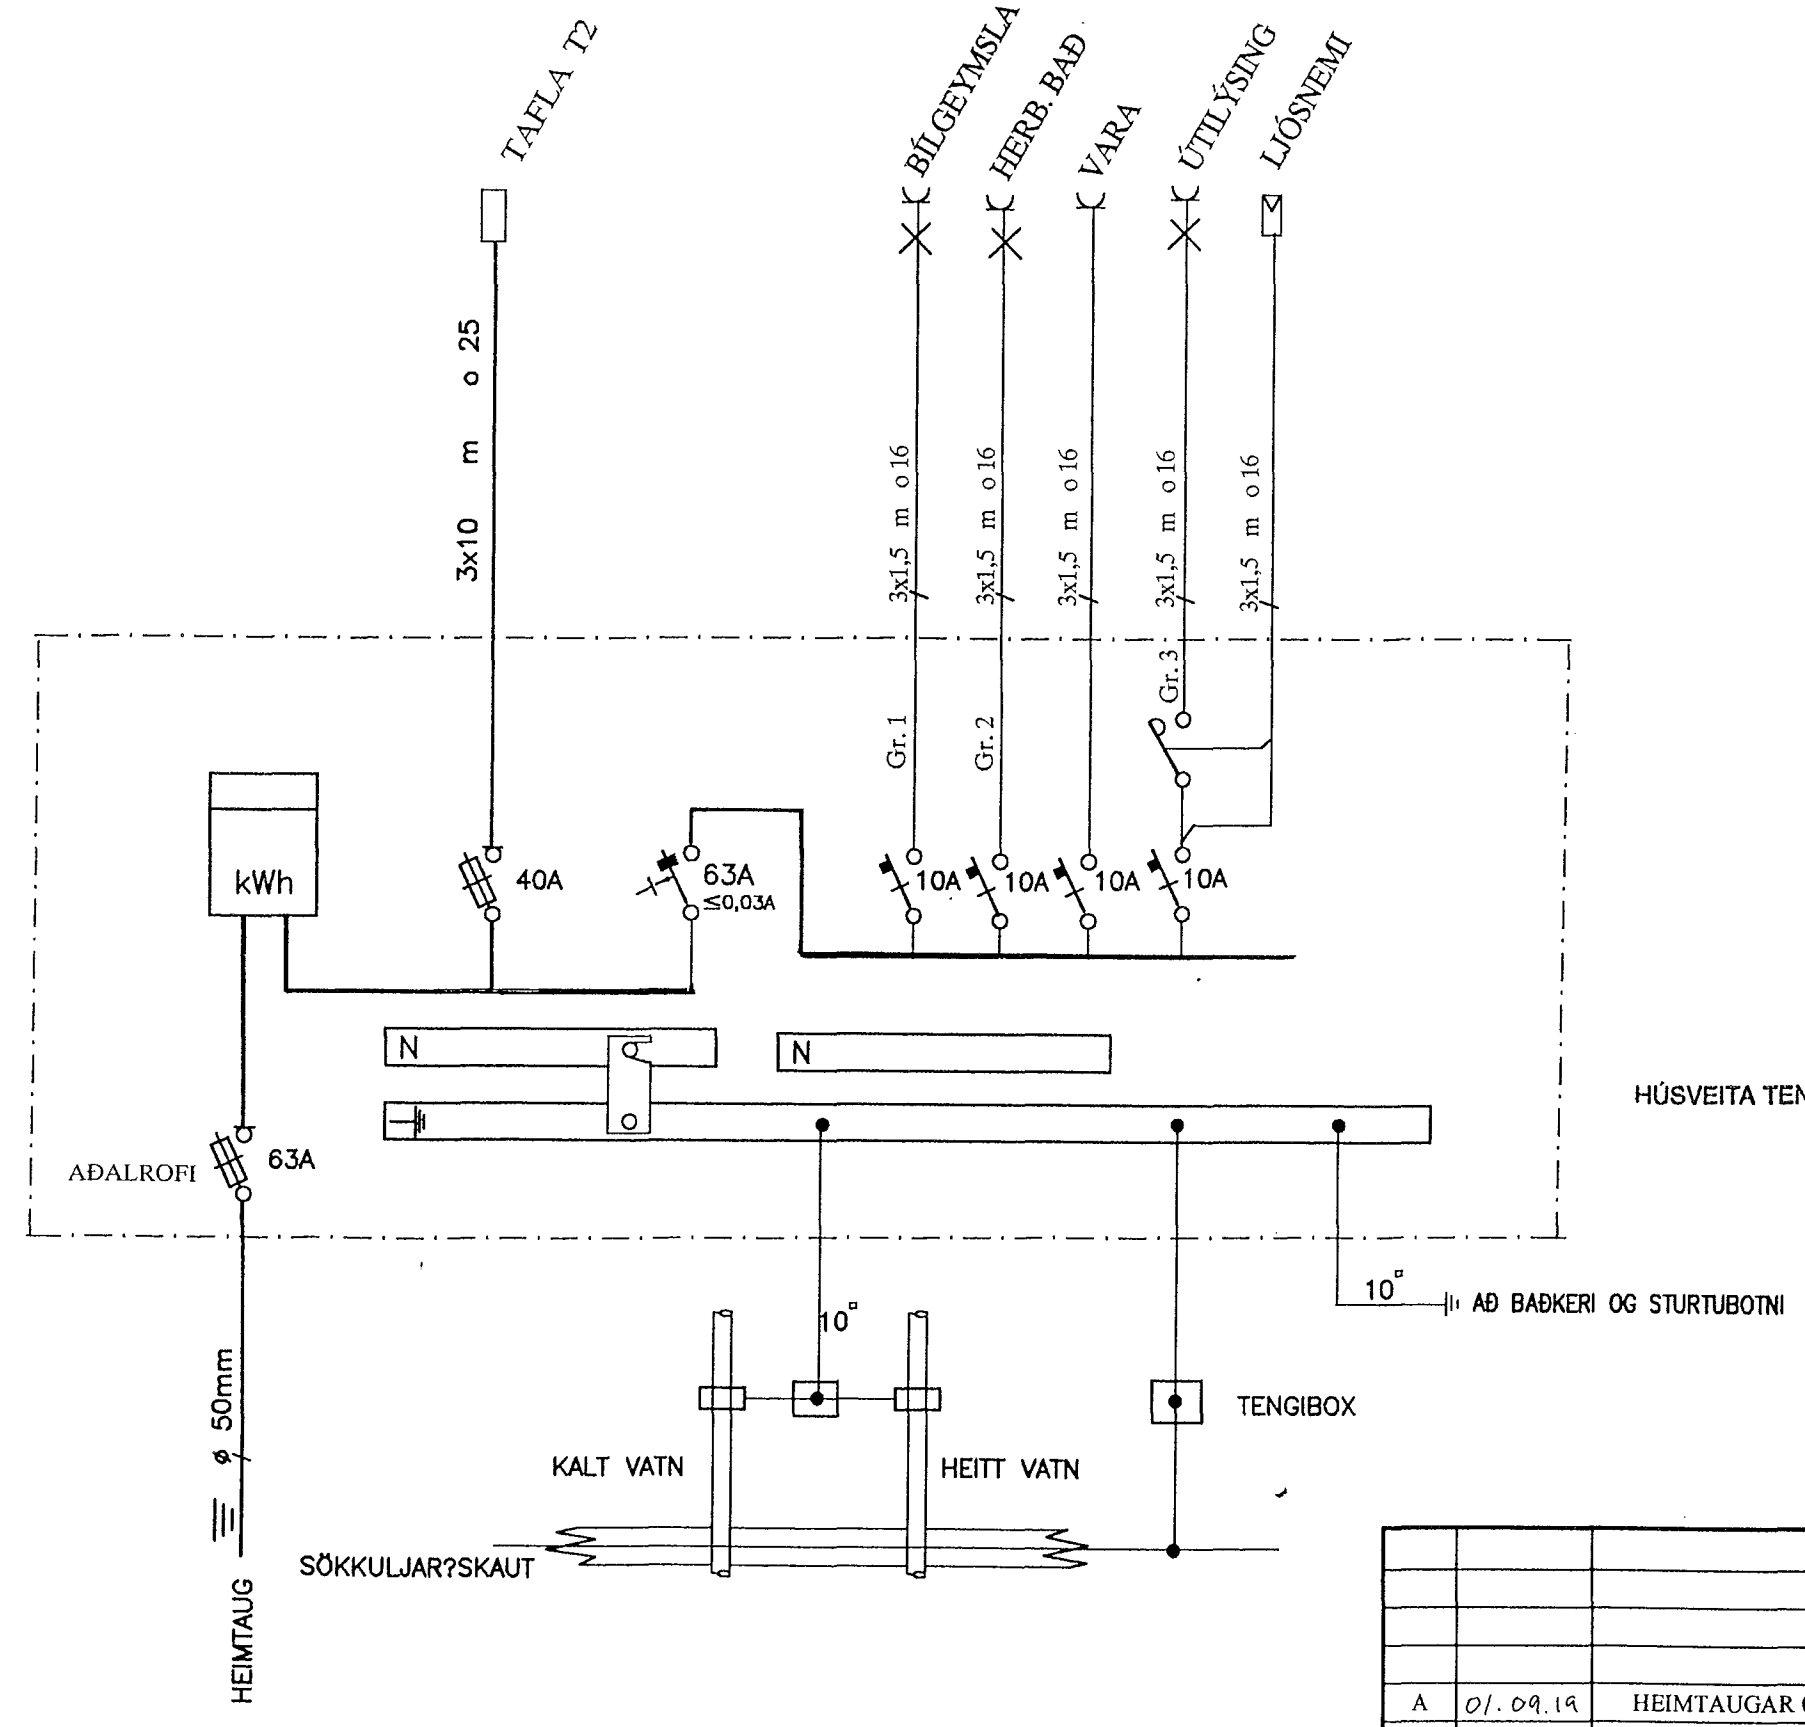


MKV. 1:100. INNTAKSSNIEÐ

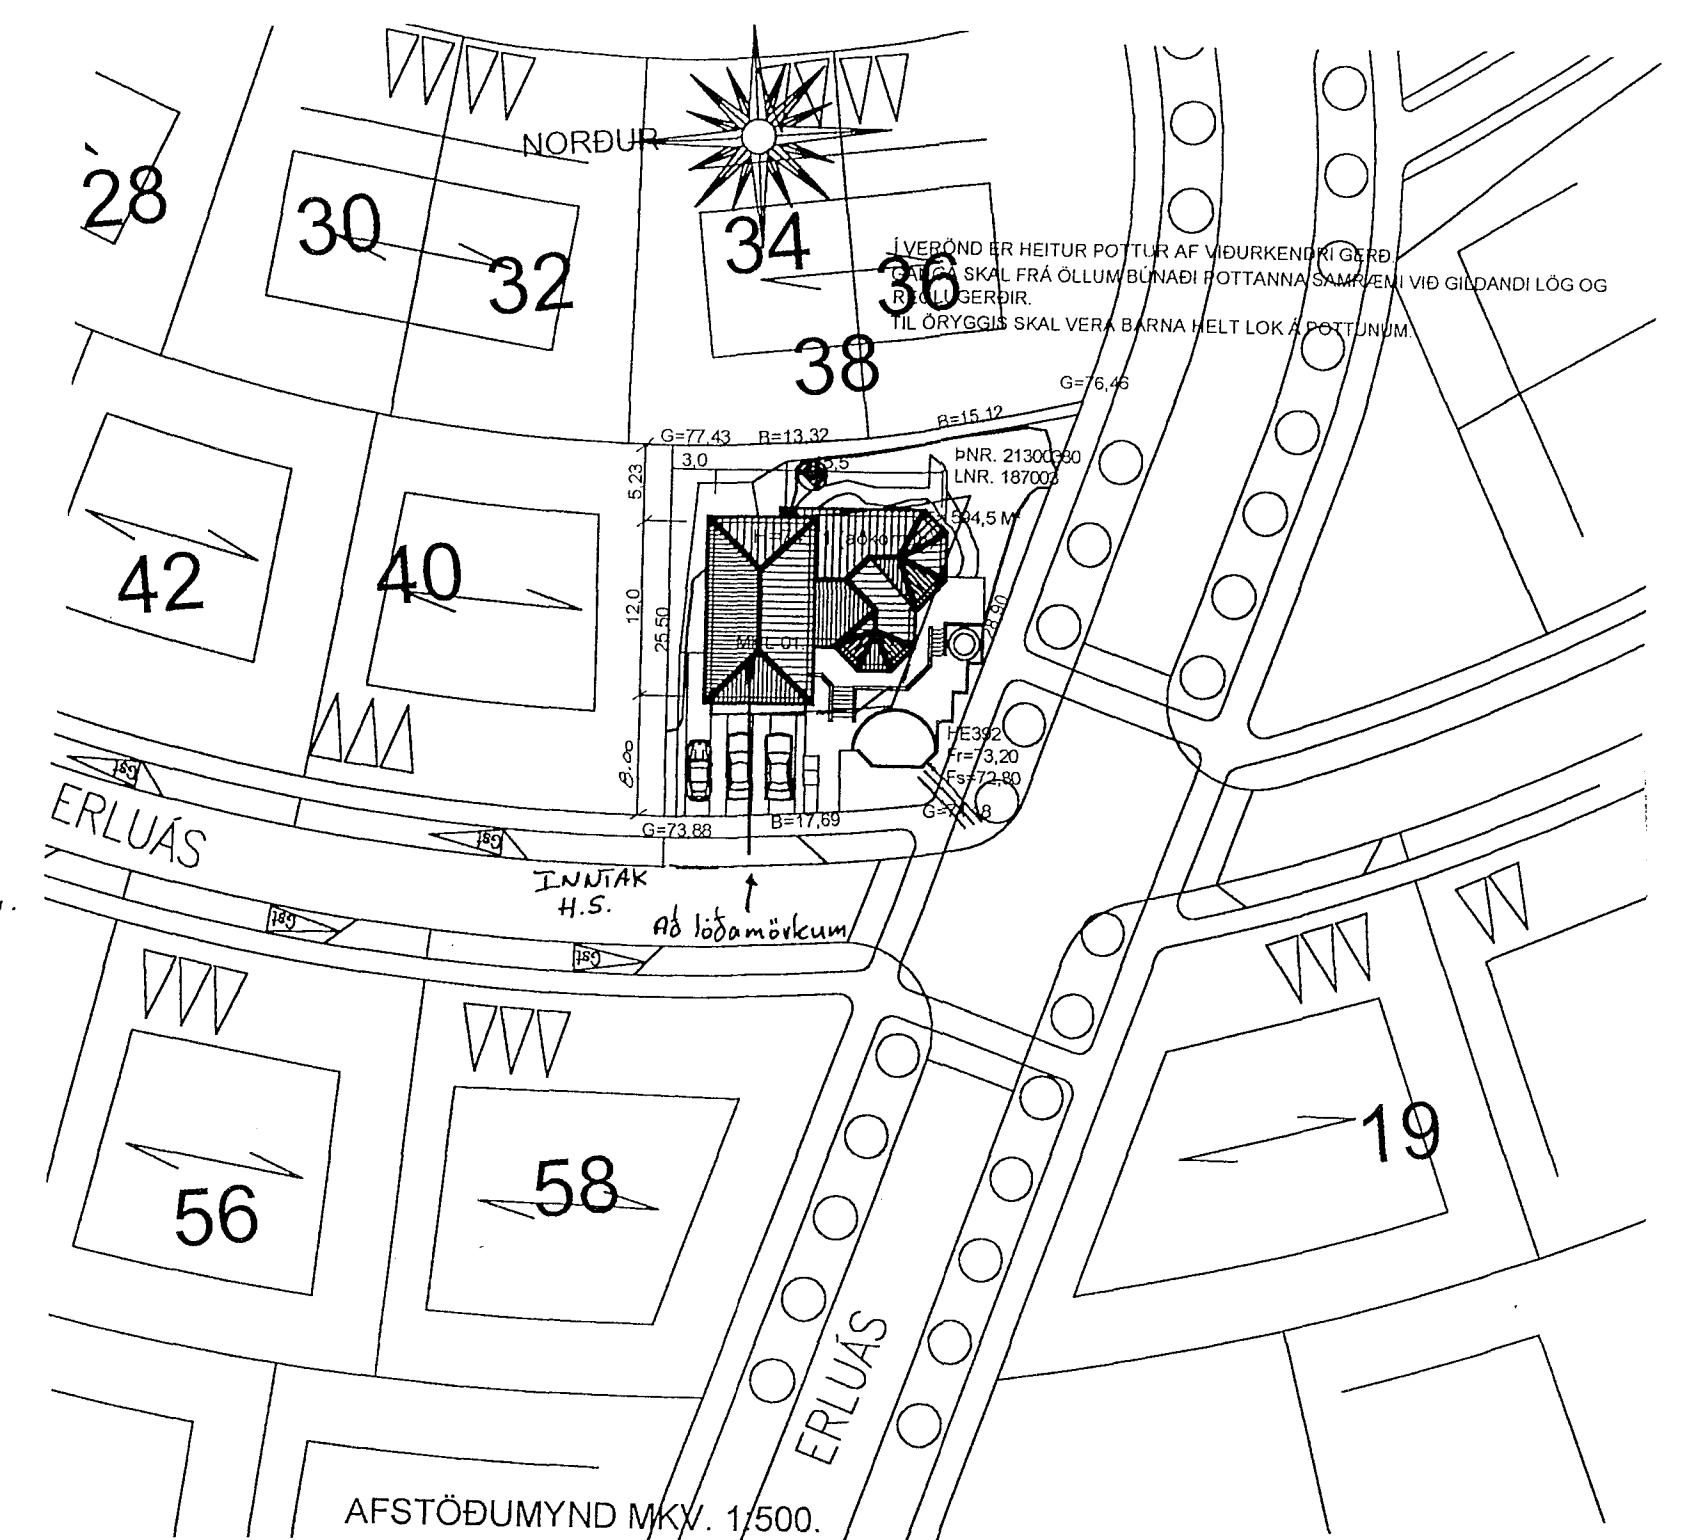

HÚSVEITA TENGIST Á FASA S.

SKÝRINGAR

LAGNIR ERU HULDAR 16mm PLASTPÍPUR OG TAUGAR 3x1,5^u.
 HÆÐ Á ROFUM SÉ 105 sm.
 TENGLAR VIÐ ROFA SÉU Í SÖMU HÆÐ OG ROFAR.
 HÆÐ Á TENGLUM SÉ 20sm.
 HÆÐ Á VEGGLJÓSUM YFIR VÖSKUM SÉ 210sm.
 MÁLSTRAUMUR ROFA SÉ 10A, EN TENGLA 16A.

L = SJÓNVARP, F = BÆJARSÍMI, T = HITANEMAR F. GÓLFHITA H=160sm
 H = HÁTALARADÓSIR H=20sm, DS = DYRASÍMI H=130sm

- [R]_j REYKSKYNJARI jóniskur
- [R]_o REYKSKYNJARI optiskur
- → HREYFISKYNNJARI ÞJÓFAVARNARKERFIS H=V/LOFT

Inntök samþykkt 3/10 2001
 f.h. HITAVEITU SUÐURNESJA h.f.
Birgir Dagsbjörk

NEMA ANNARS SÉ GETIÐ

ERLUÁS 38 HAFNARFIRÐI						MKV. 1:100 1:500
AFSTÖÐUMYND						TEIKN.NR. 1
						SÍÐASTA TNR.
A	01.09.19	HEIMTAUGAR OG FULLNADARTEIKNING	BPT	T.S.	<i>Trasv. Sveinbjörn</i>	TNR. 1 AF 5
ÚTG.	DAGS		TEIKN.	LIÐNAD	SÁMÞYKKT	ÓTG. A
TERA S/F RAUFMAGNSVERKFRÆÐISTOFA EDVUND HELLERSSEN RAUFMAGNSBENFR. Sími 5687388 TRAUSETI SVENJÓRÞRISSON RAUFMAGNSBENFR. Sími 5687390						

4177