


GRUNNMYND 1.HÆÐ 1:50

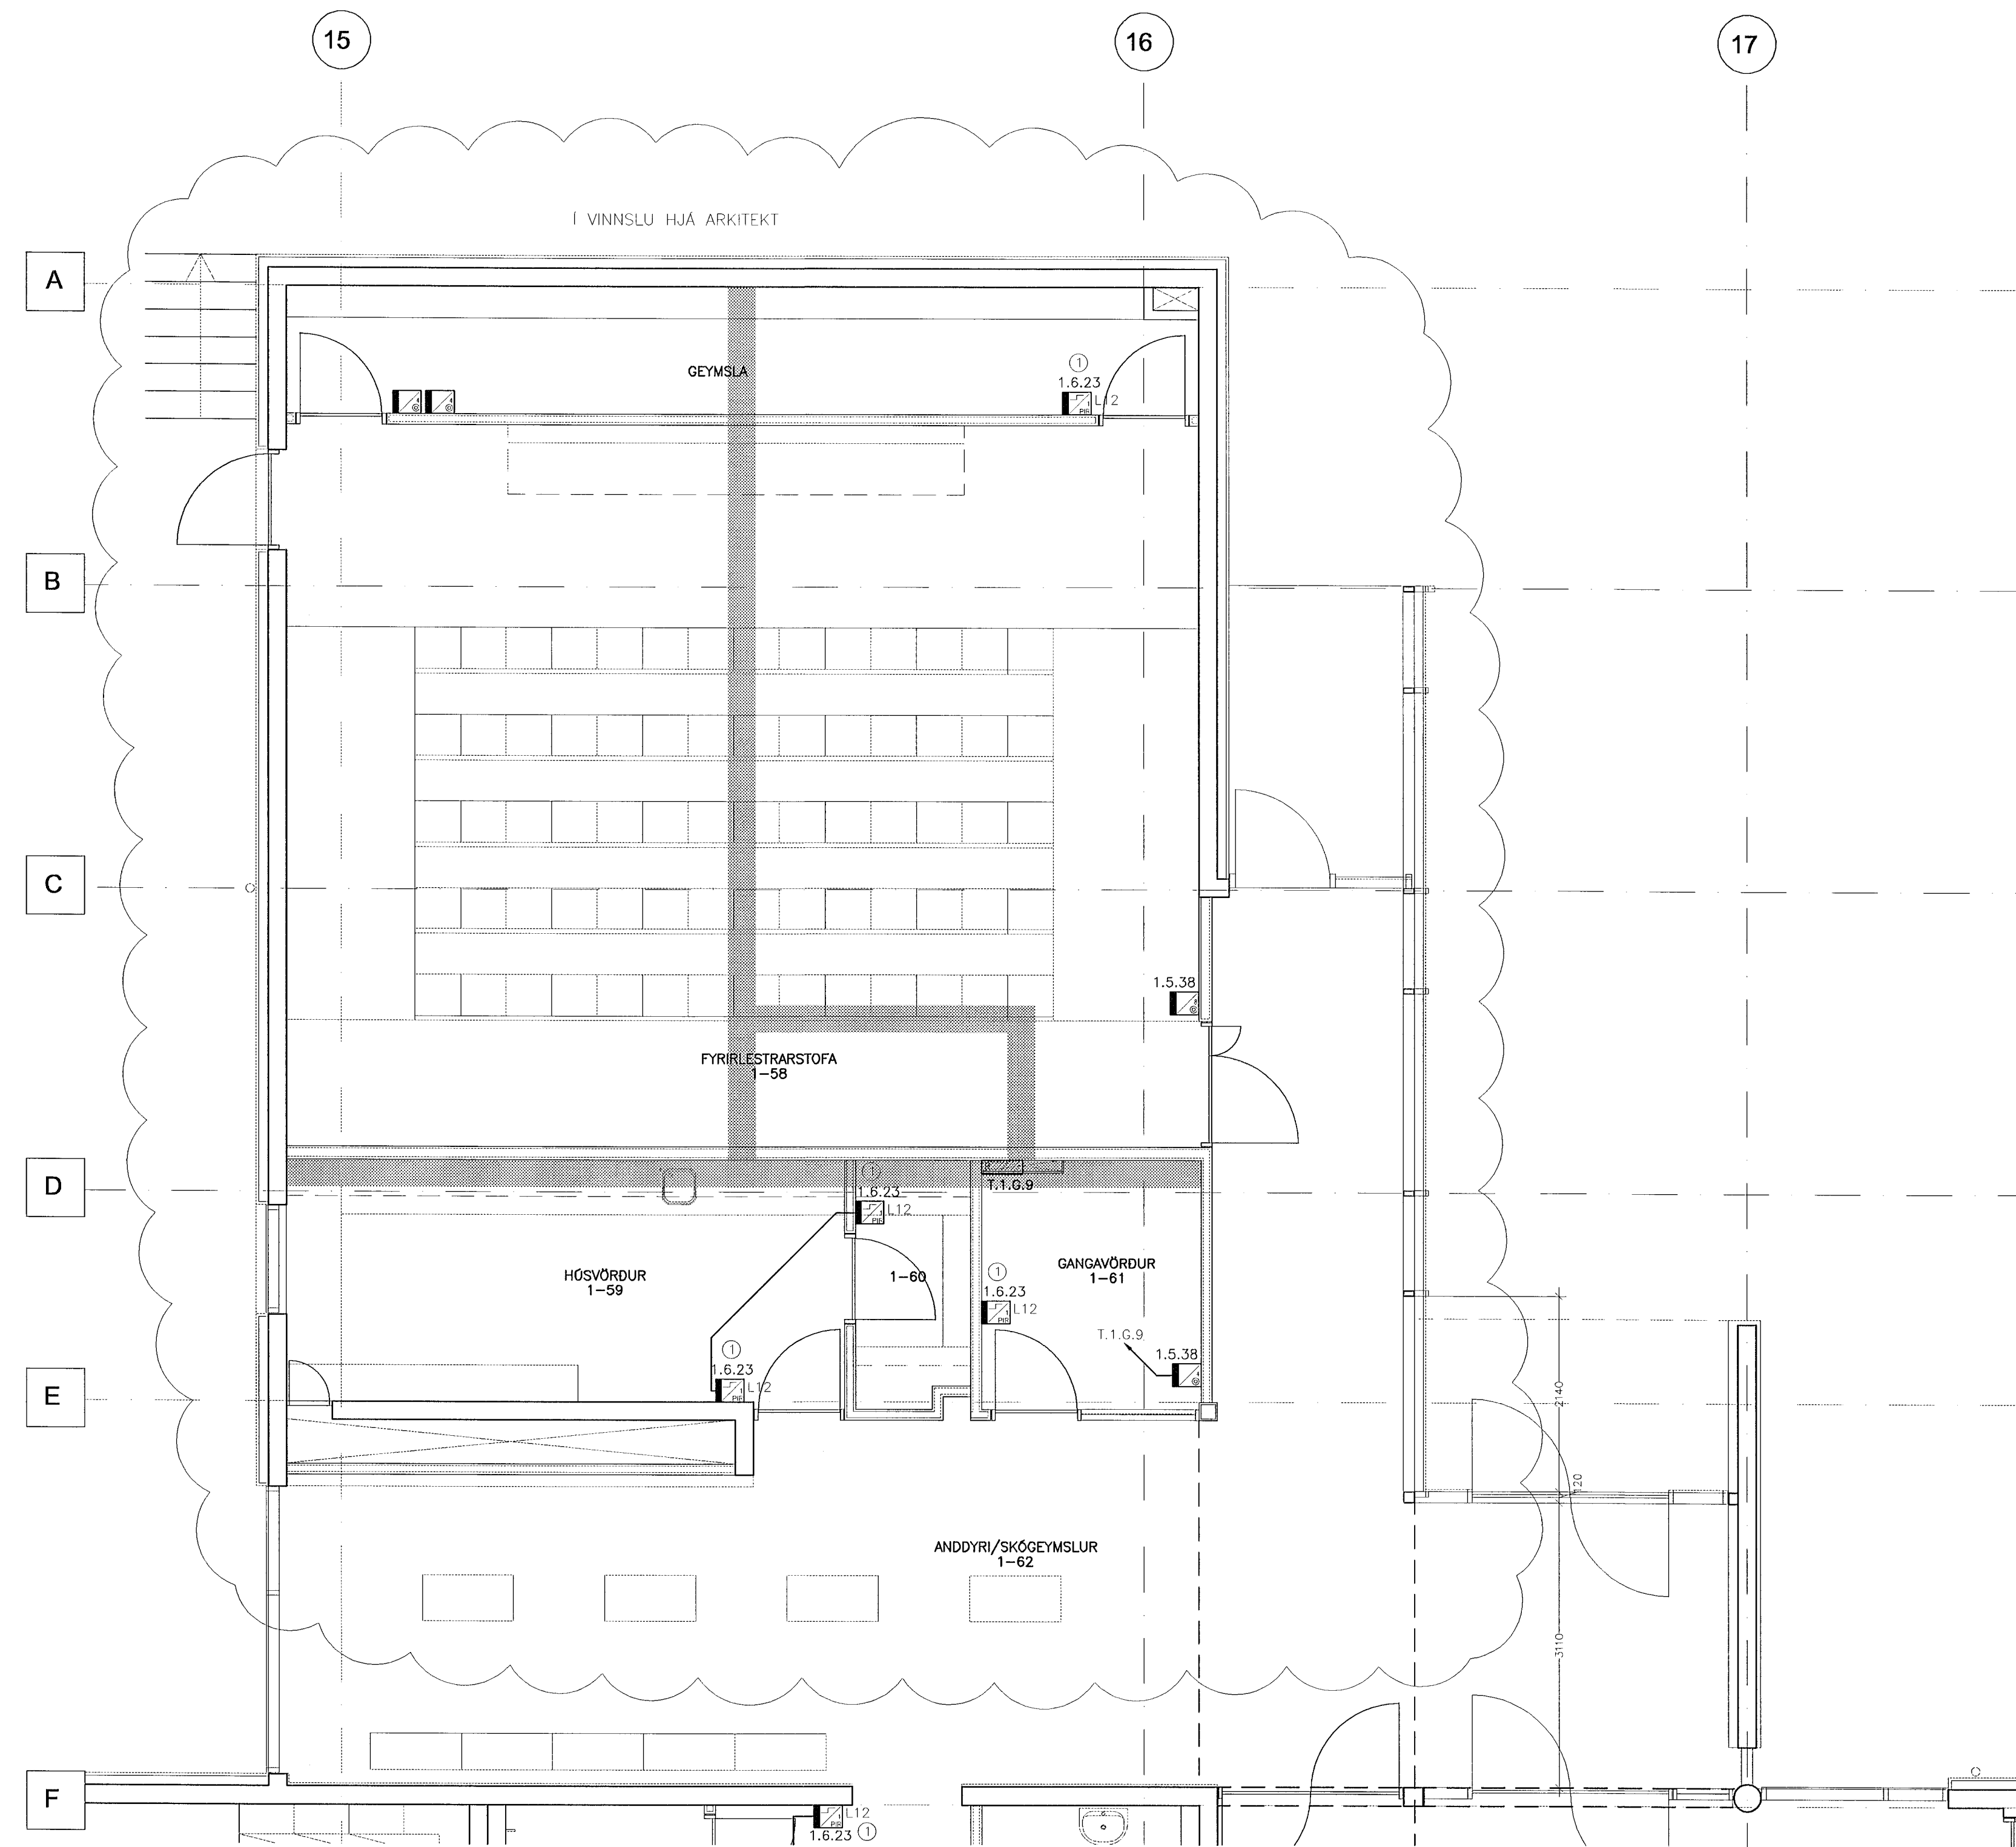


ATHUGASEMDIR OG SKÝRINGAR SJÁ TEIKNINGU B2-R0-VA-001

29. Maj 2002

*Handwritten signature*

BR. DAGS. BREYTING REIKN. TEIKN.

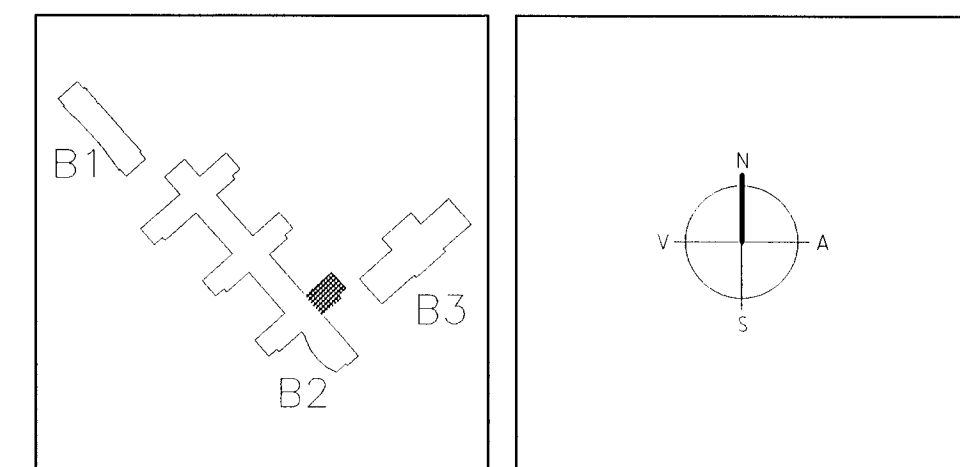

**ARKITEKTAR**  
 BERGSTADASTRÆTI 10, RVK  
 Sími: 551-1460, netfang: arkitekti@eshoff.is

**FINNUR BJÖRGVINSSON**  
**HILMAR ÞÓR BJÖRNSSON**  
**SIGRÍÐUR ÓLAFSDÓTTIR**

**LANDMÖTUN**  
 HAFSVEIÐ 1 - 200 HÖFUDGAR - Sími: 554 5300 - Fax: 534 5300 - Netfang: landmotun@landmotun.is

**VSÓ**  
 VSÓ RÁÐGJAF  
 BORGARTÓUN 20, 100 REYKJAVÍK - Sími: 555-9000, Símiþéfi: 555-9010, Netfang: vsos@vsos.is

**SÓLVANGSVEGUR 4**  
**LÆKJARSKÓLI**

RAFORKUVIRKI  
 INSTABUSKERFI  
 GRUNNMYND 1. HÆÐ

HANNA/TEIKN. J/L  
 ATH. *Handwritten initials*  
 SAMÞYKKT *Handwritten signature*  
 KT. 110558-7769  
 REYKJAVÍK 15.05.2001

KVARDI 1:50  
 VERKNR. 00258

TEIKN. NR. B2-R4-VG1-009  
 BR.