


GRUNNMYND 2.HÆÐ 1:50

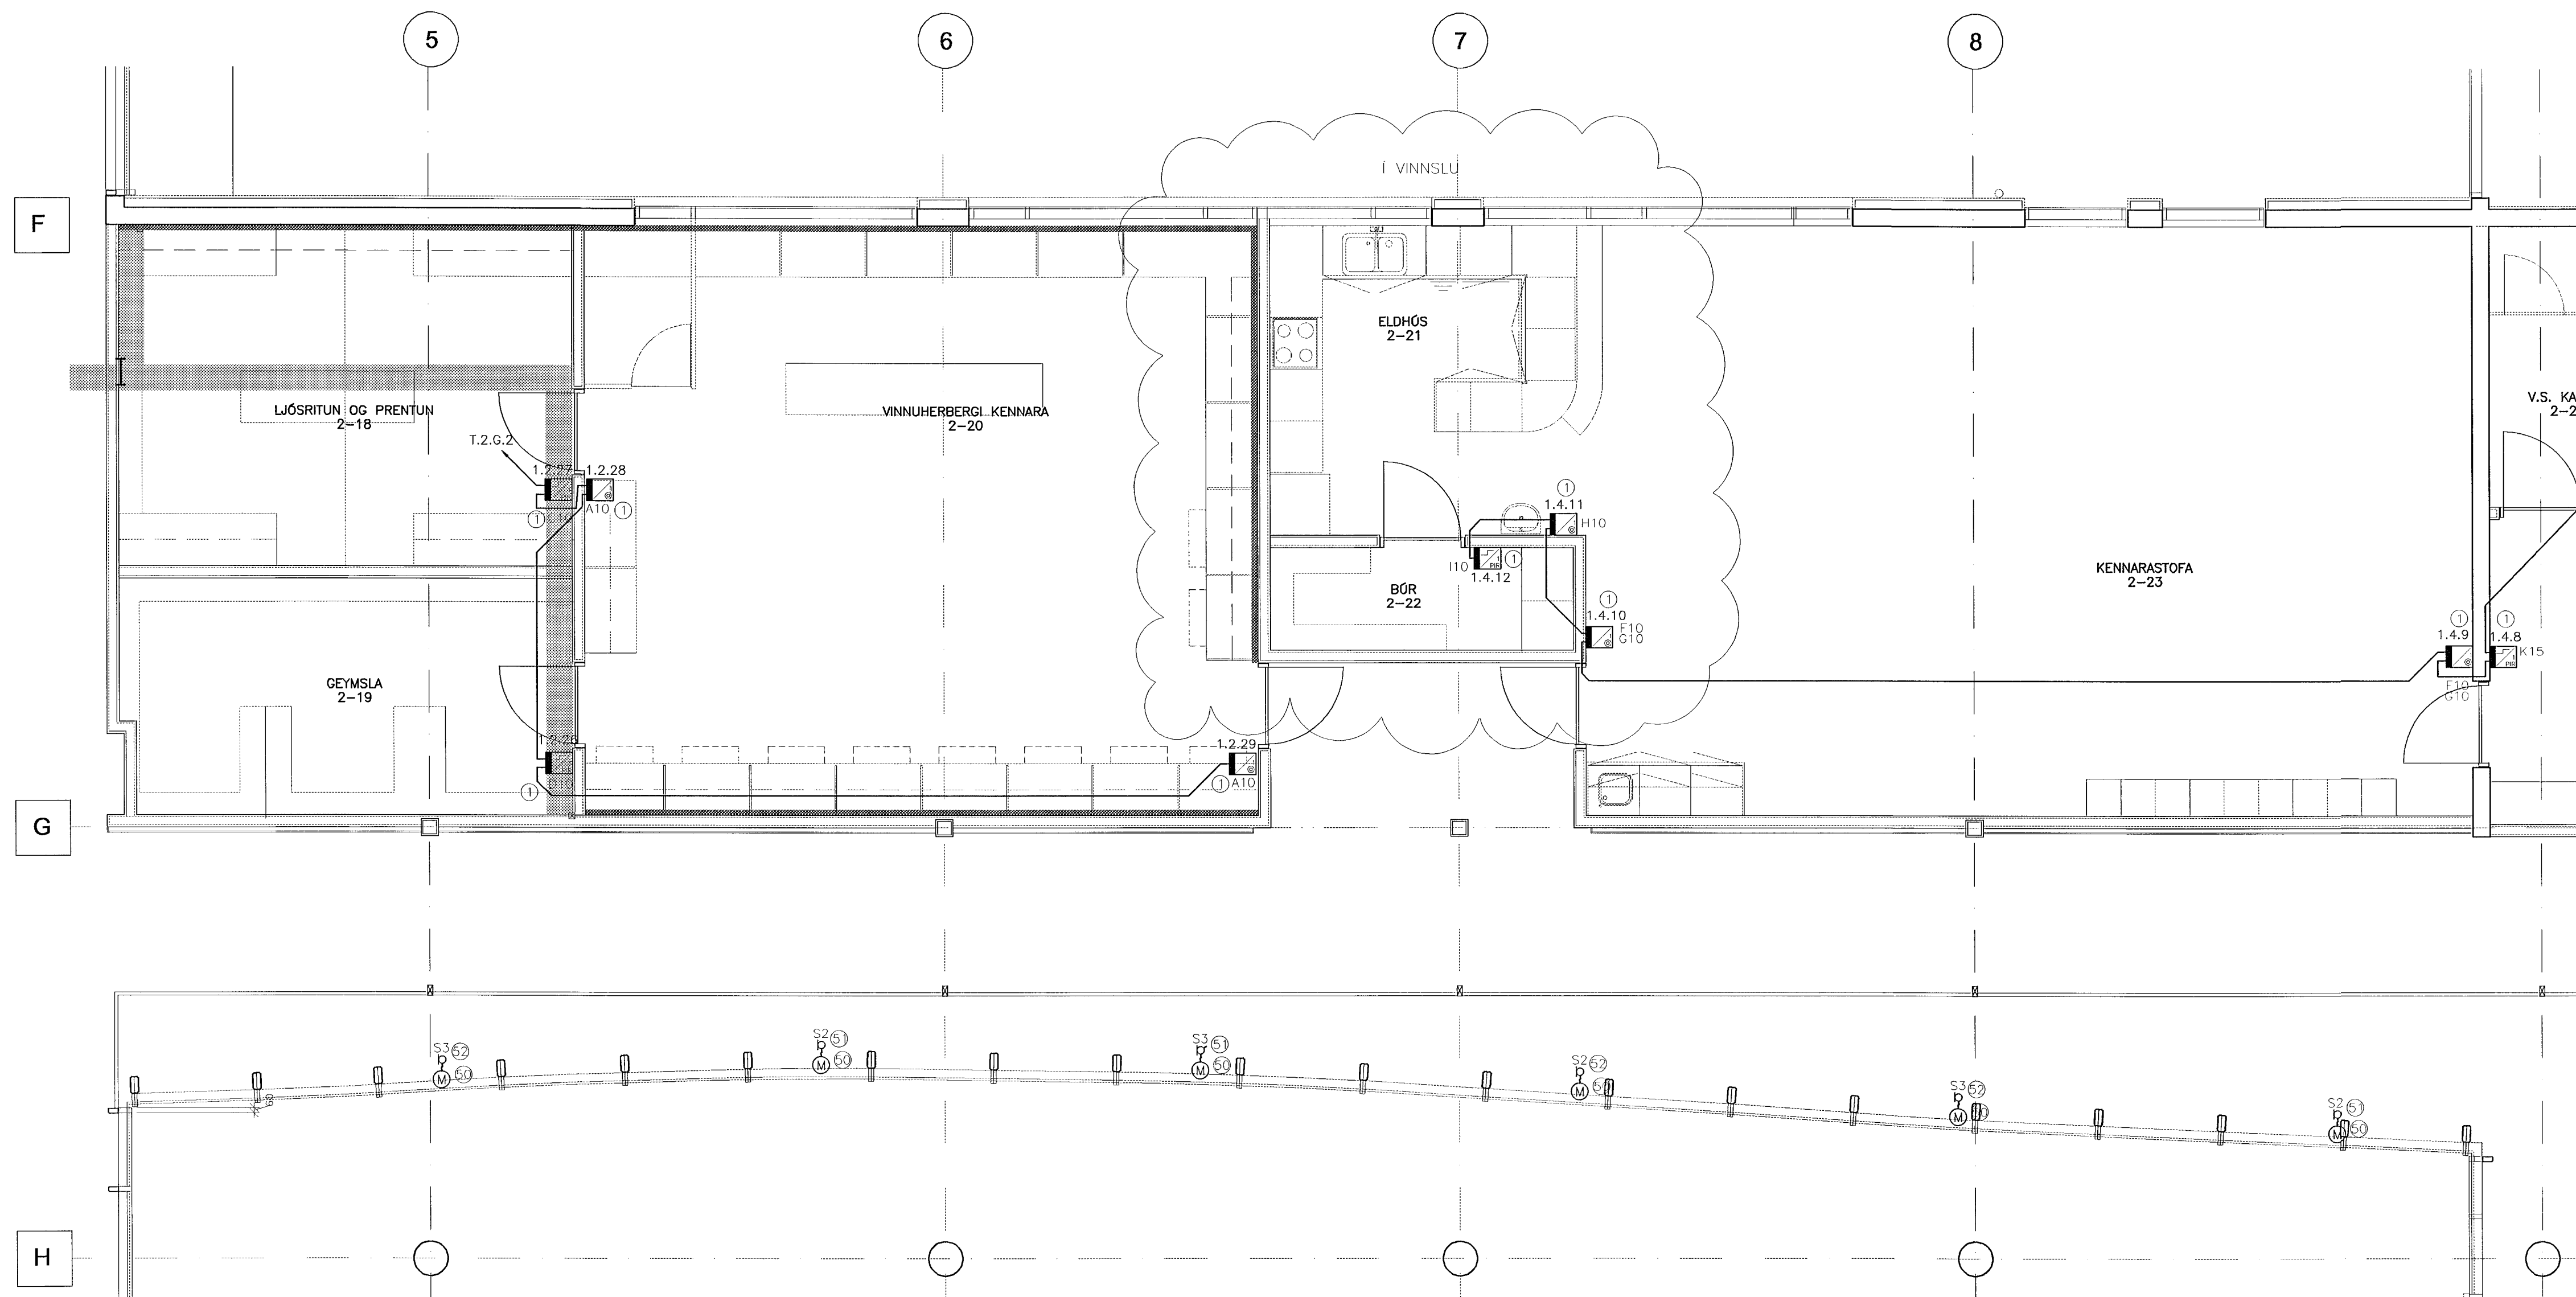


ATHUGASEMDIR OG SKÝRINGAR SJÁ TEIKNINGU B2-R0-VA-001

29. Maí 2002

AC

BR. DAGS. BREYTING REKRL. TEKRL.

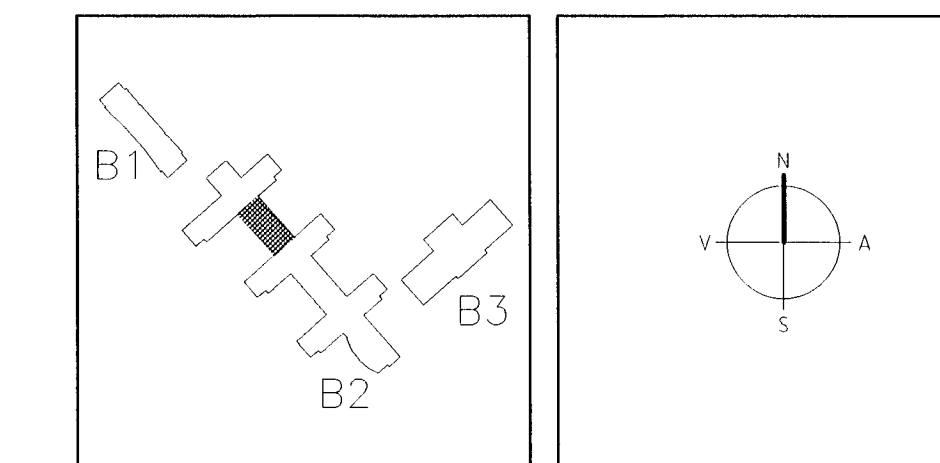

ARKITEKTAR
 BERGSTADASTRÆ 11 10, RVK
 sími 551-1460, netfang arkitekti@esholf.is

FINNUR BJÖRGVINSSON
HILMAR ÞÓR BJÖRNSSON
SIGRÍÐUR ÓLAFSDÓTTIR

LANDMÖTUN
 HVERFJALLSVEIÐ 6, 200 KÖPVMÖÐUR, SÍMI 554 5300 - FAX 554 5303 - NETTFANG landmotun@landmotun.is

EINAR E. SÆMUNDSEN
 INGBJÖRG KRISTJÁNSDÓTTIR
 MARGRÉT SIGURDARDÓTTIR

VSÓ RÁÐGJÖF
 BORGARLÓÐ 20, 103 REYKJAVÍK, SÍMI 555-0550, SÍMIFRÉTTI 555-0010, NETTFANG vsoradgjof@vsoradgjof.is

SÓLVANGSVEGUR 4
LÆKJARSKÓLI

RAFORKUVRIRKI
 INSTABUSKERFI
 GRUNNMYND 2. HÆÐ

MINNHAÐ/TEKNI. Ú/ALL
 ATH. *EX*
 SAMÞYKKT *SC*

KV. NR. 1:50
 VERNIR.

TEKNI. NR.
 REYKJAVÍK 15.05.2002

00258
 B2-R4-VG2-004