


GRUNNMYND 1.HÆÐ 1:50

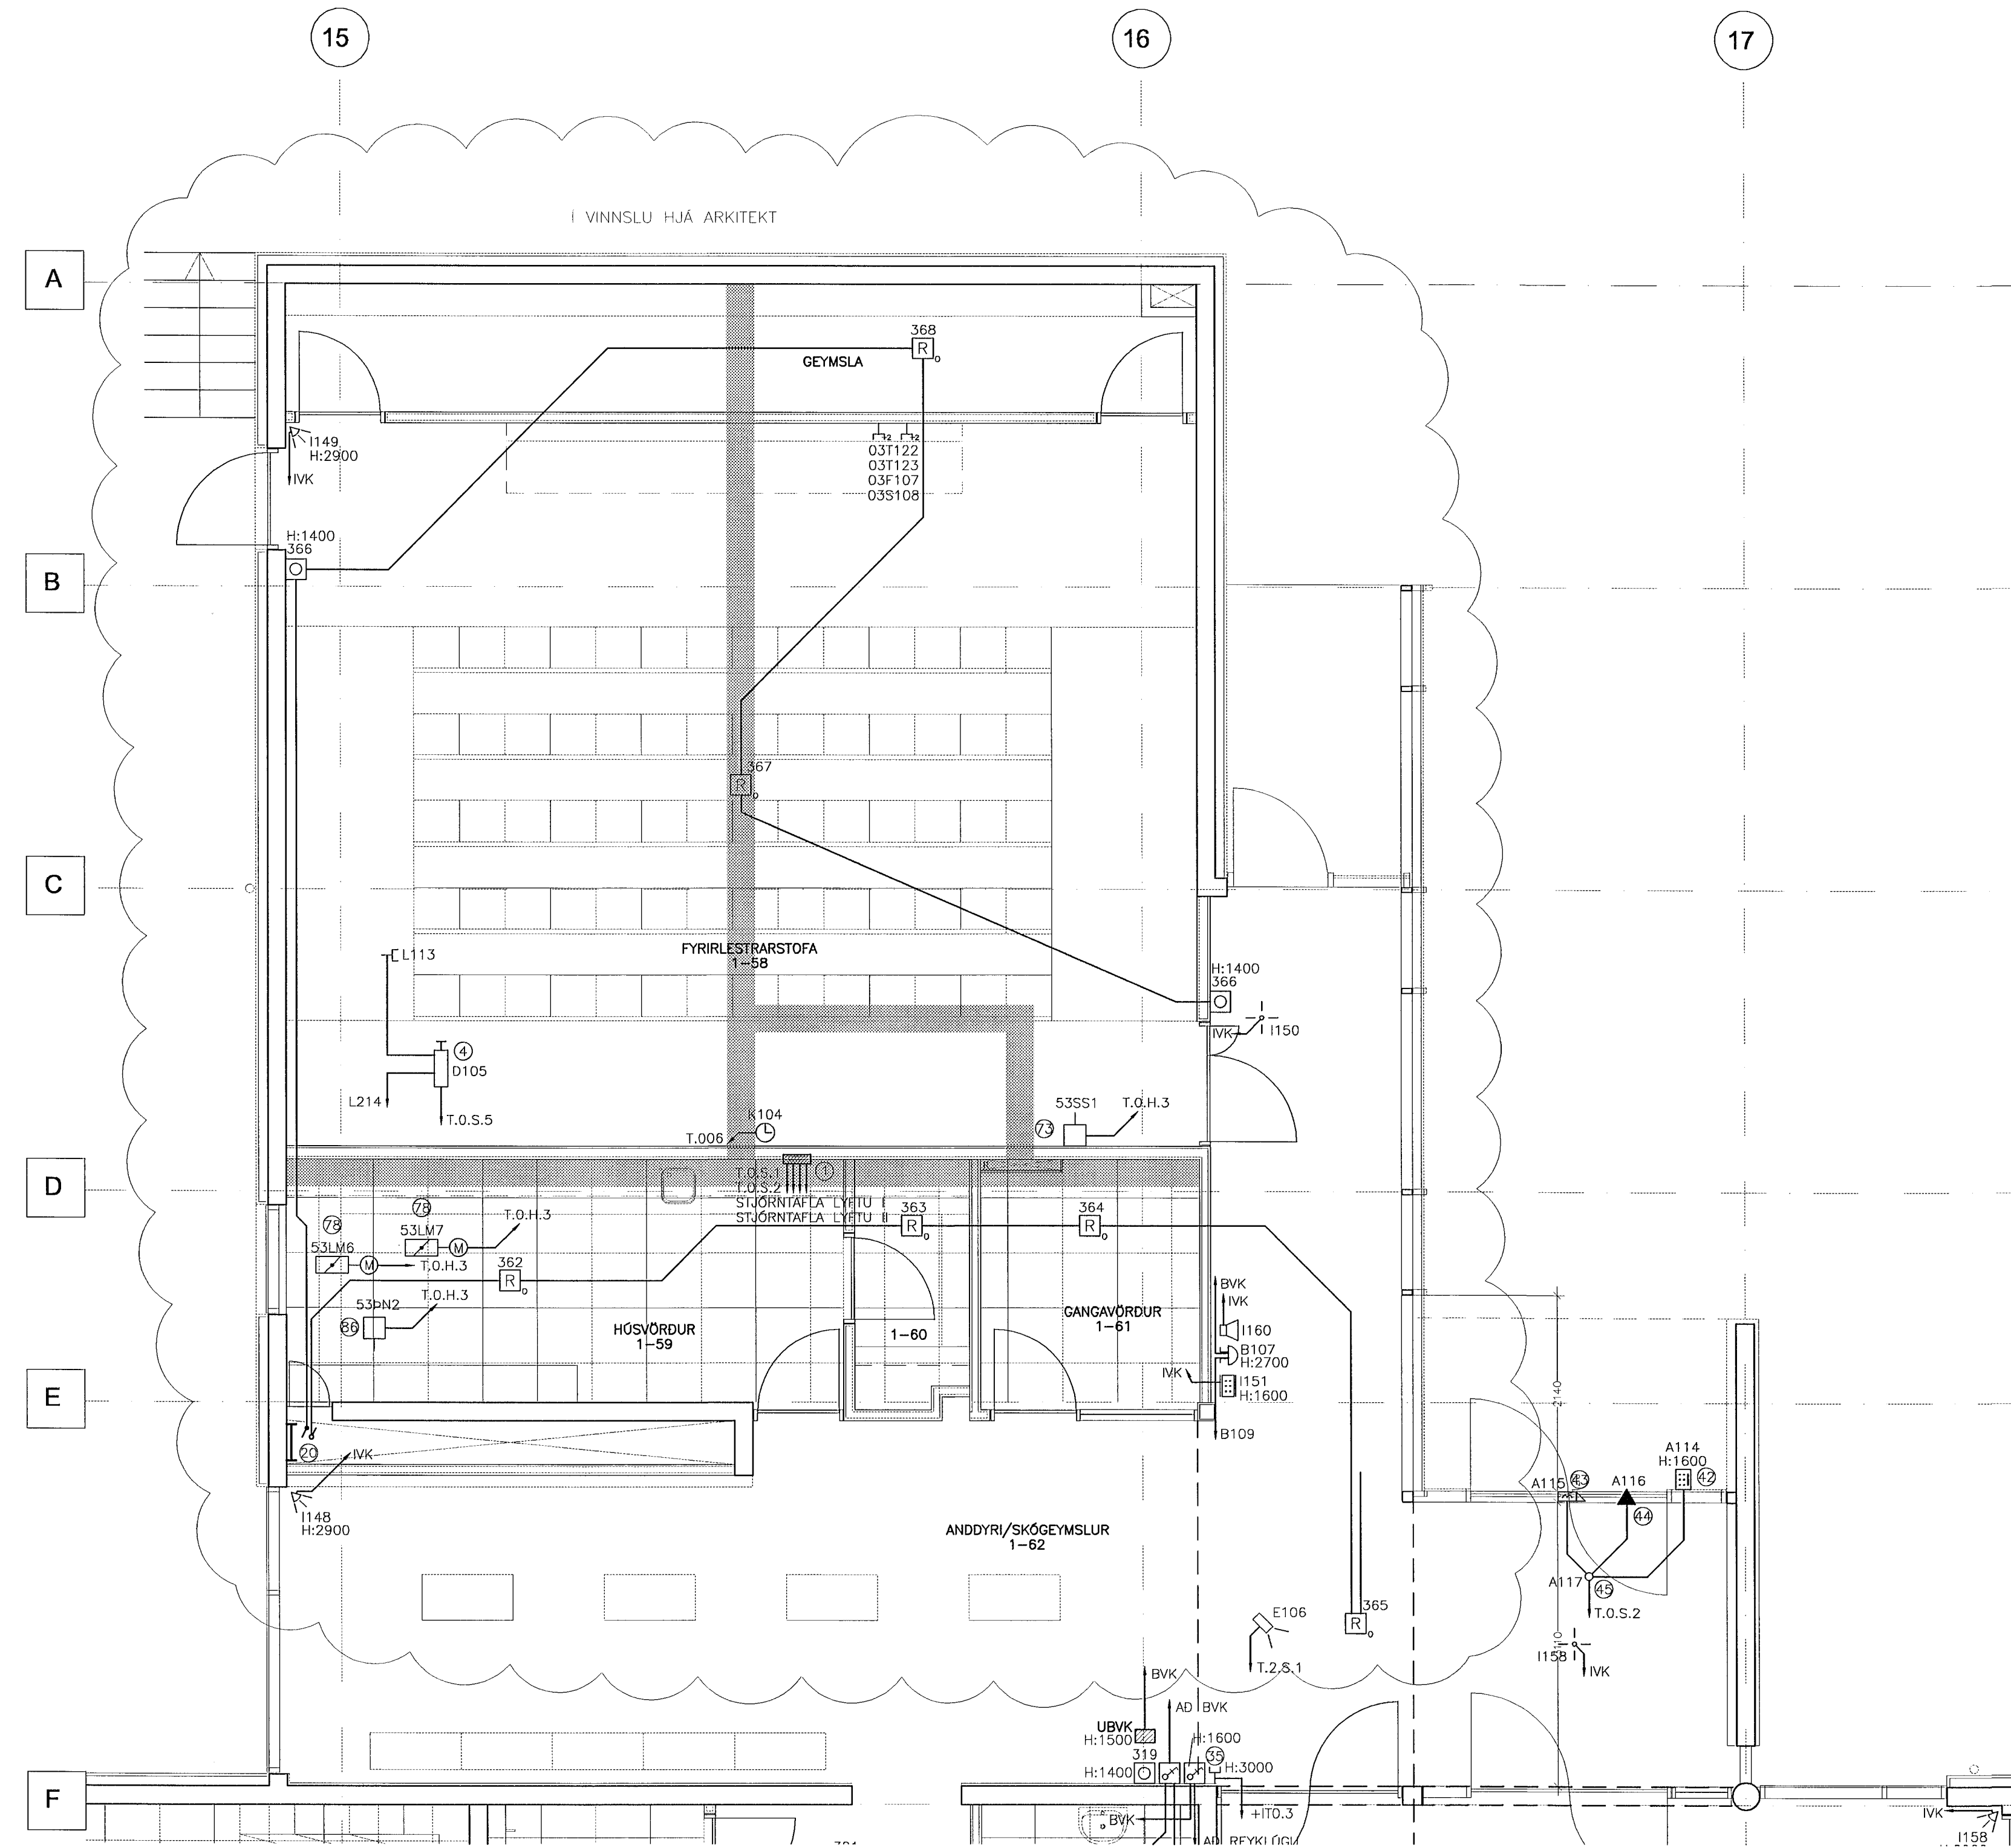


ATHUGASEMDIR OG SKÝRINGAR SJÁ TEIKNINGU B2-R0-VA-002

29. Maí 2002

[Signature]

BR. DAGS. BREYTING REKNI. TEKNI.

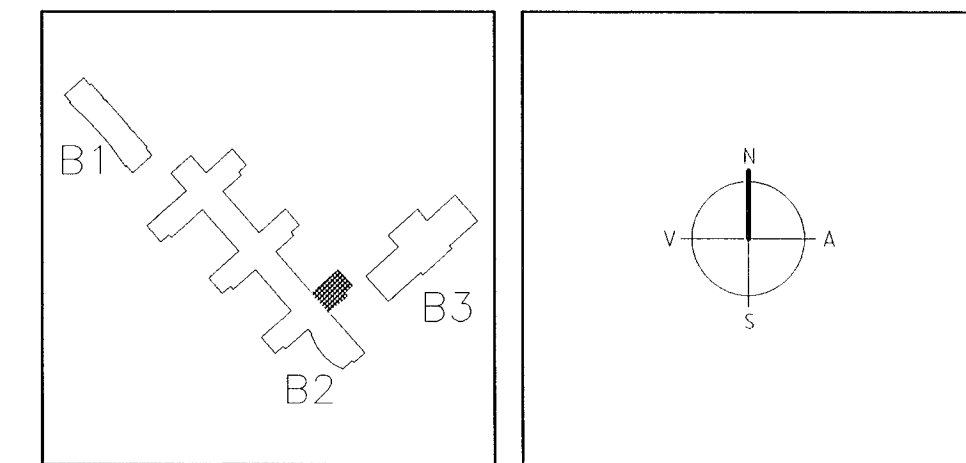

ARKITEKTAR
BERGSTADASTRÆTI 10, RVK.
Sími 551-1460, netfang:arkitekt@ishoff.is

FINNUR BJÖRGVINSSON
HILMAR ÞÓR BJÖRNSSON
SIGRÍÐUR ÓLAFSDÓTTIR

LANDMÖTUN
HAFNAR/TEKNI. J/L
ATH. *[Signature]*
SAMBÝKKT. *[Signature]*
KT. 110828-7769

VSÓ
VSÓ RAÐGJÖF BORGARTÚNI 20, 100 REYKJAVÍK, Sími 585-3000, Sími 585-3010, NETFANG vs@vso.is

SÓLVANGSVEGUR 4
LÆKJARKÓLI

RAFORKUVIRKI SMÁSPENNA GRUNNMYND 1. HÆÐ

KVARDI 1:50
VERKFR. 110828-7769

00258 B2-R3-VG1-009