



GRUNNMYND 2.HÆÐ 1:50

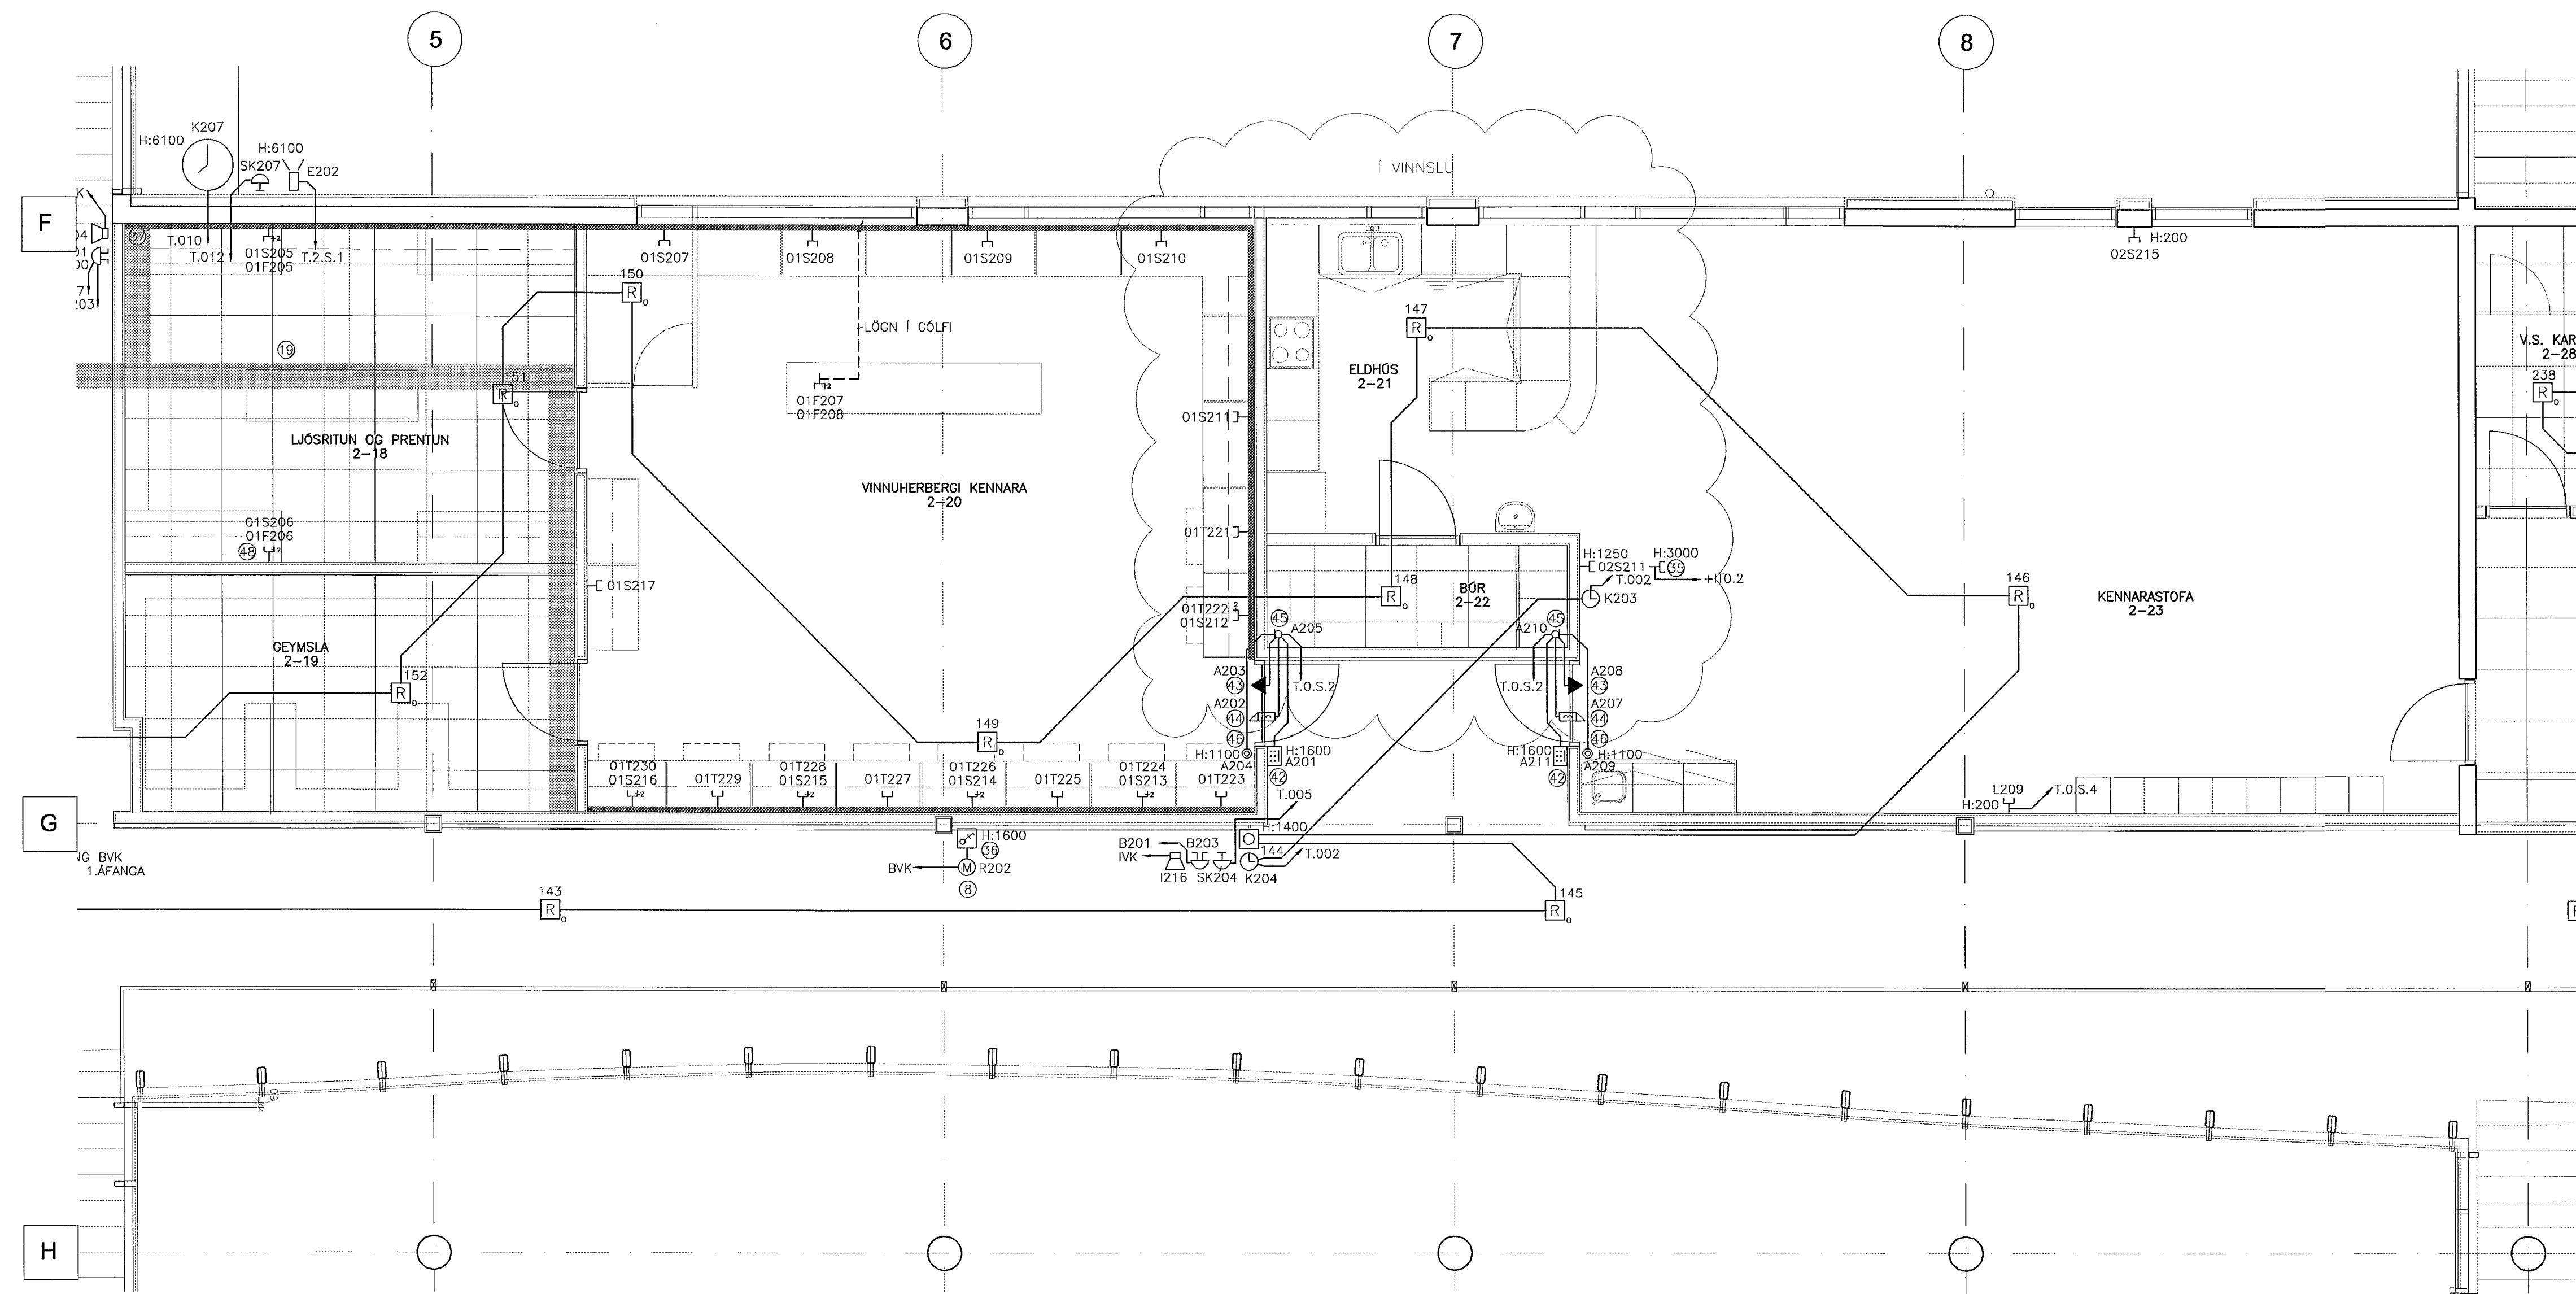

ATHUGASEMDIR OG SKÝRINGAR SJÁ TEIKNINGU B2-R0-VA-002

29. Maí 2002
A.C.

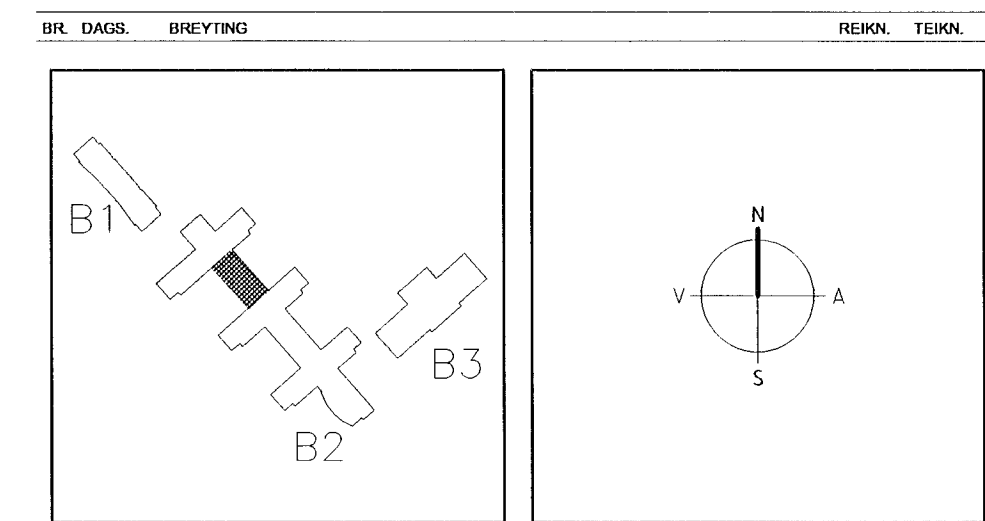

ARKITEKTAR
 BERGSTADASTRÆTI 10, RVK
 sími: 551-1460, netfang: arkitekti@isholf.is

FINNUR BJÖRGVINSSON
 HILMAR ÞÓR BJÖRNSSON
 SIGRÍÐUR ÓLAFSDÓTTIR

LANDMÖTUN. HANNAÐ/TEKNI. ÚJ/LL
 INGBJÖRG KRISTJÁNSDÓTTIR
 MARGRÉT SIGURDARDÓTTIR

VSÓ RÁÐGJÖF
 SÓLVANGSVEGUR 4
 LÆKJARSKÓLI

RAFORKUVIRKI HANNAÐ/TEKNI. ÚJ/LL
 SMÁSPENNA ATH. *A.C.*
 GRUNNMYND 2. HÆÐ SAMÞYKKT *sc*
 KT. 110858-7789
 KVARDI 1:50 REYKJAVÍK 15.05.2002
 VERKNR. TEKNI. NR. BR.
 00258 B2-R3-VG2-004