



GRUNNMYND 2.HÆÐ 1:50

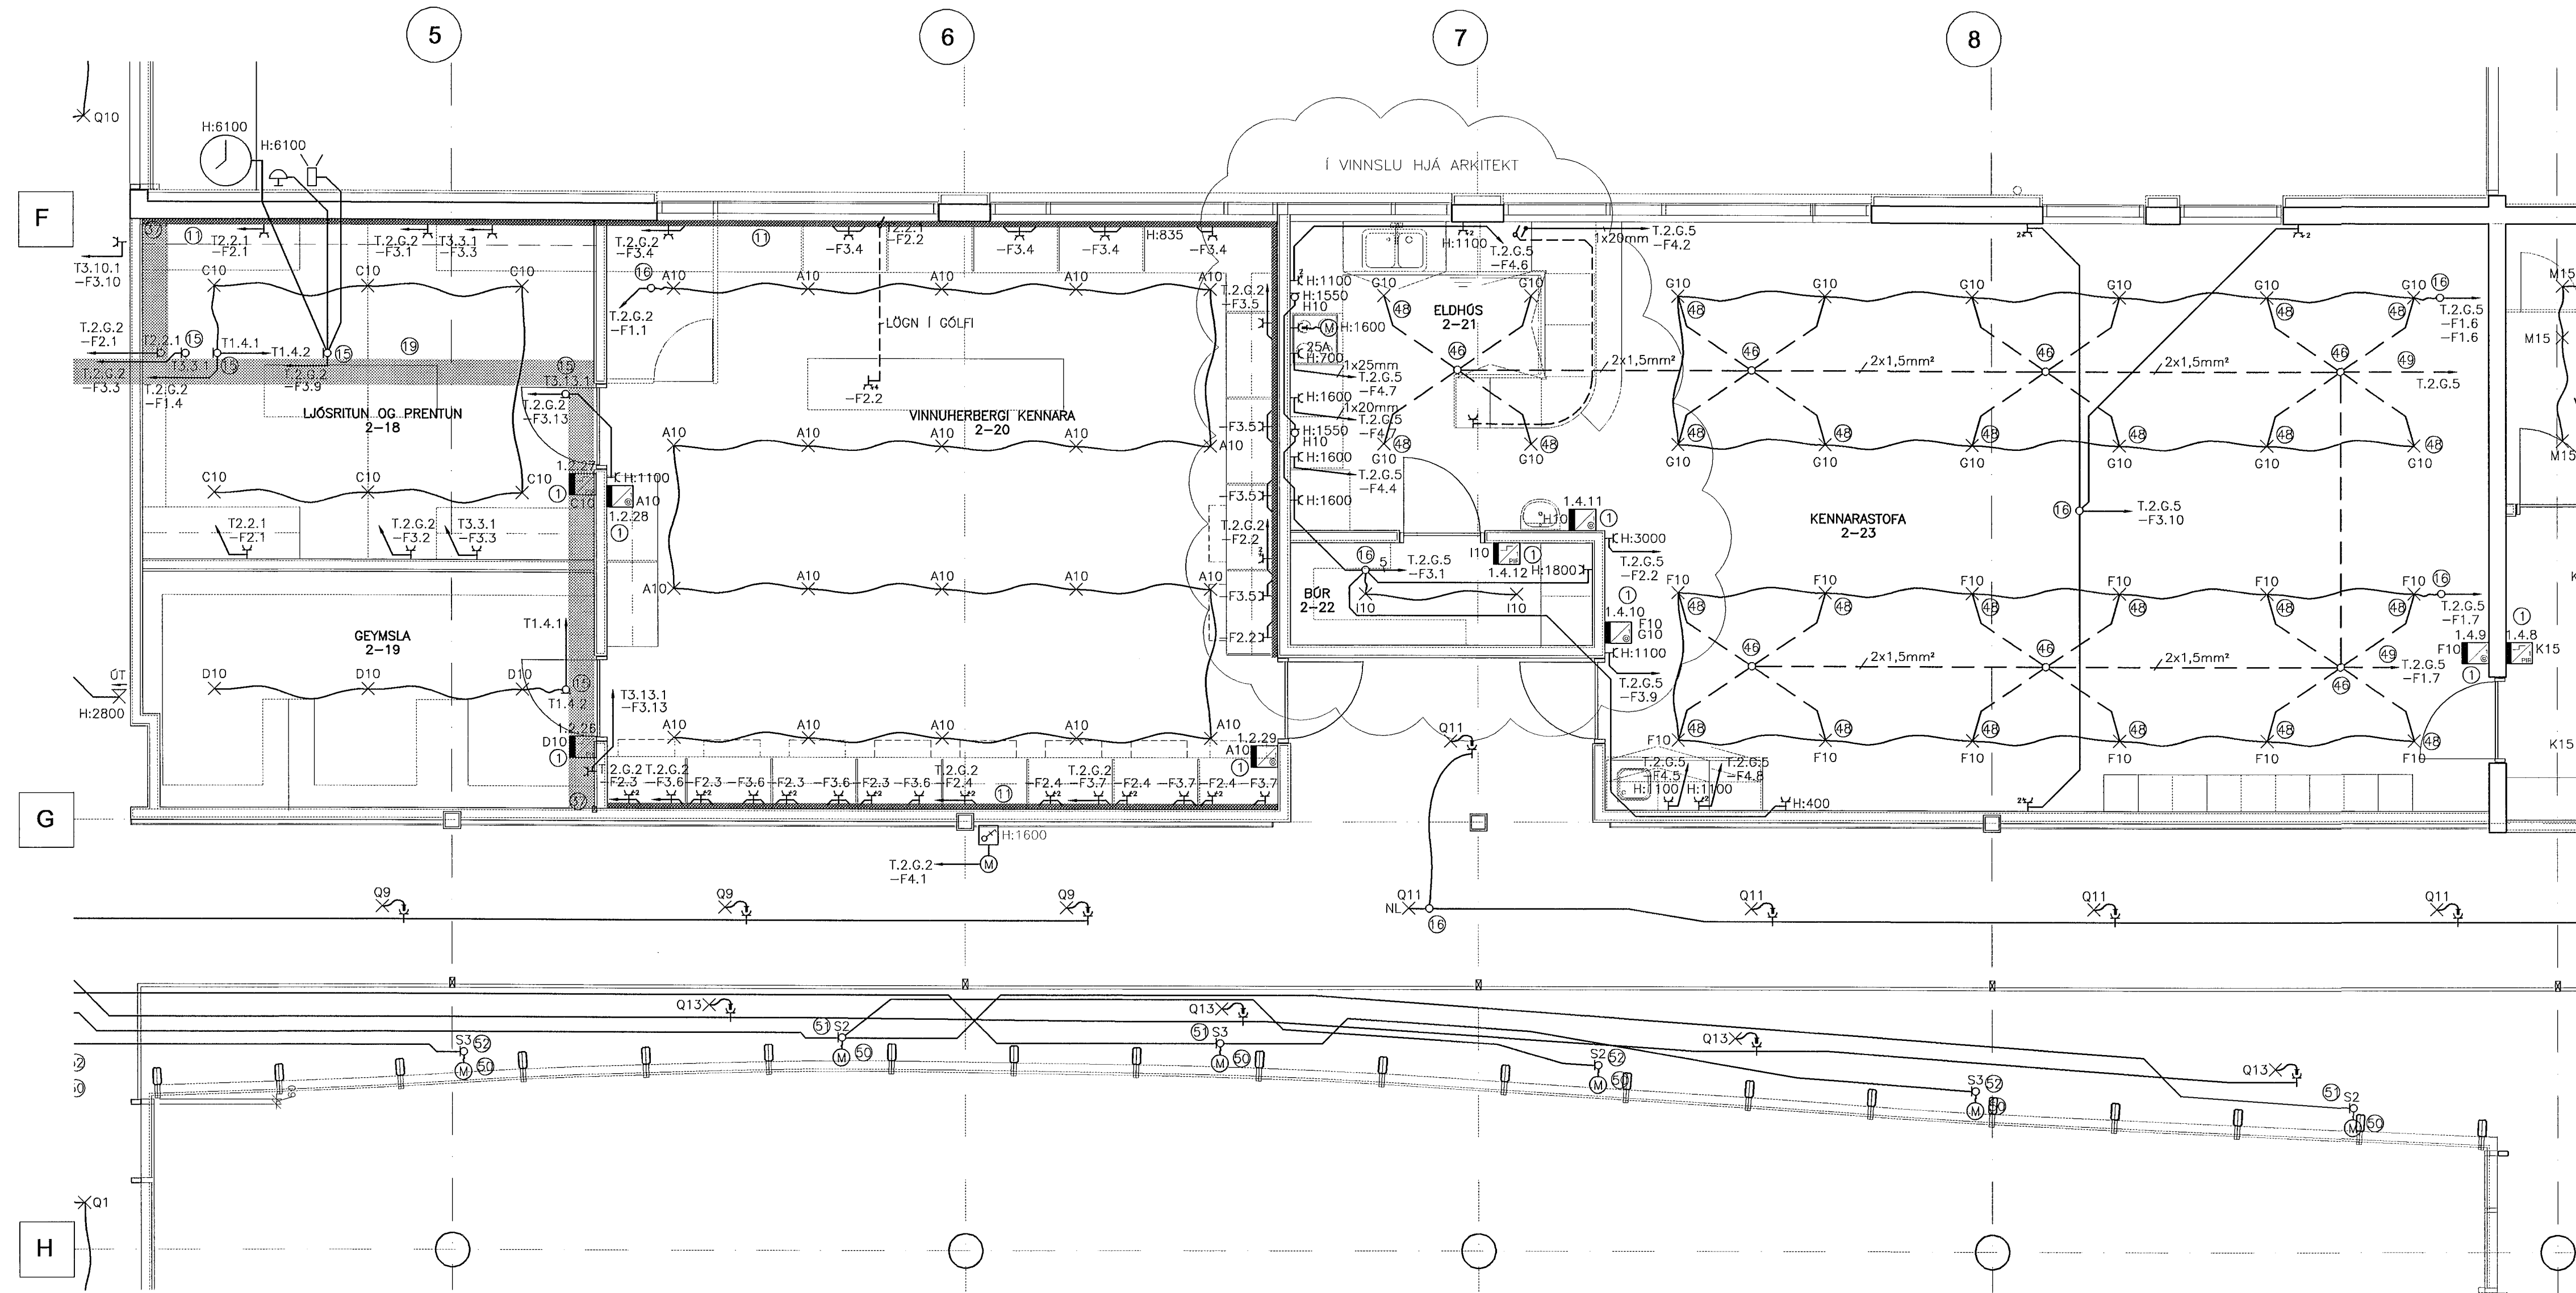

ATHUGASEMDIR OG SKÝRINGAR SJÁ TEIKNINGU B2-R0-VA-001

29. Maí 2002

BR. DAGS. BREYTING REKNI. TEKNI.

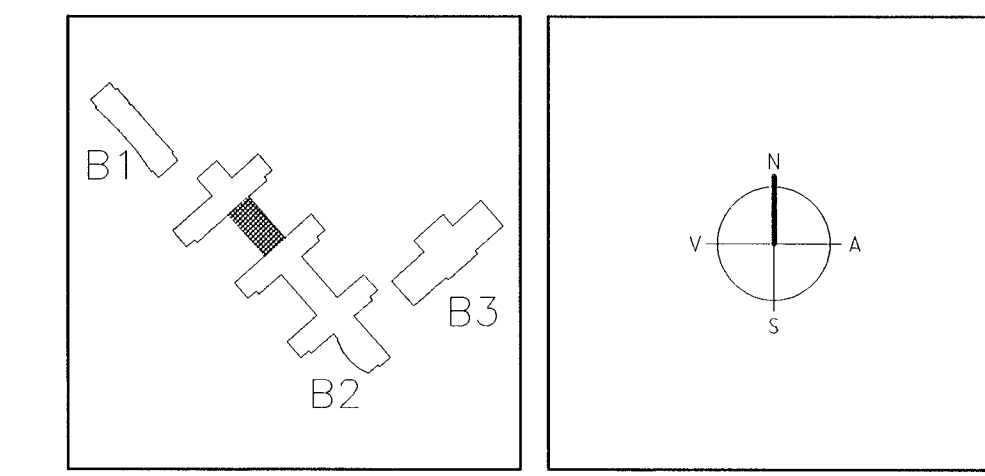

**ARKITEKTAR**  
BERGSTADASTRÆTI 10, RVK.  
Sími 551-1460, netfang:arkitekt@ishoff.is

**FINNUR BJÖRGVINSSON**  
**HILMAR ÞÓR BJÖRNSSON**  
**SIGRÍÐUR ÓLAFSDÓTTIR**

**LANDMÖTUN.** EYJAFJALLAVOGUR 6 - 200 KOPAVOGUR. Sími 554 5300 - FAK 554 5300 - NETFANG: landmotun@landmotun.is

**EINAR E. SÆMUNDSEN**  
**INGIBJÖRG KRISTJÁNSDÓTTIR**  
**MARGRÉT SIGURDARDÓTTIR**

**VSÓ RÁÐGJÖF**  
BORGARTOSI 20, 110 REYKJAVÍK, Sími 595-9000, Símbreyf 595-9010, NETFANG: vsoradgjof.is

**SÓLVANGSVEGUR 4**  
**LÆKJARSKÓLI**

RAFORKUVIRKI  
LÁGSPENNA  
GRUNNMYND 2. HÆÐ

HANNAÐ/TEKNI. JJ/LL  
ATH. *EA*  
SAMÞYKKT *su*  
KT.  
REYKJAVÍK

KVARDI 1:50  
VERKNI.  
00258

REKNI. NR.  
110855-7789  
18.05.2002

REKNI. NR.  
B2-R1-VG2-004