


AFSTAÐA
1:500

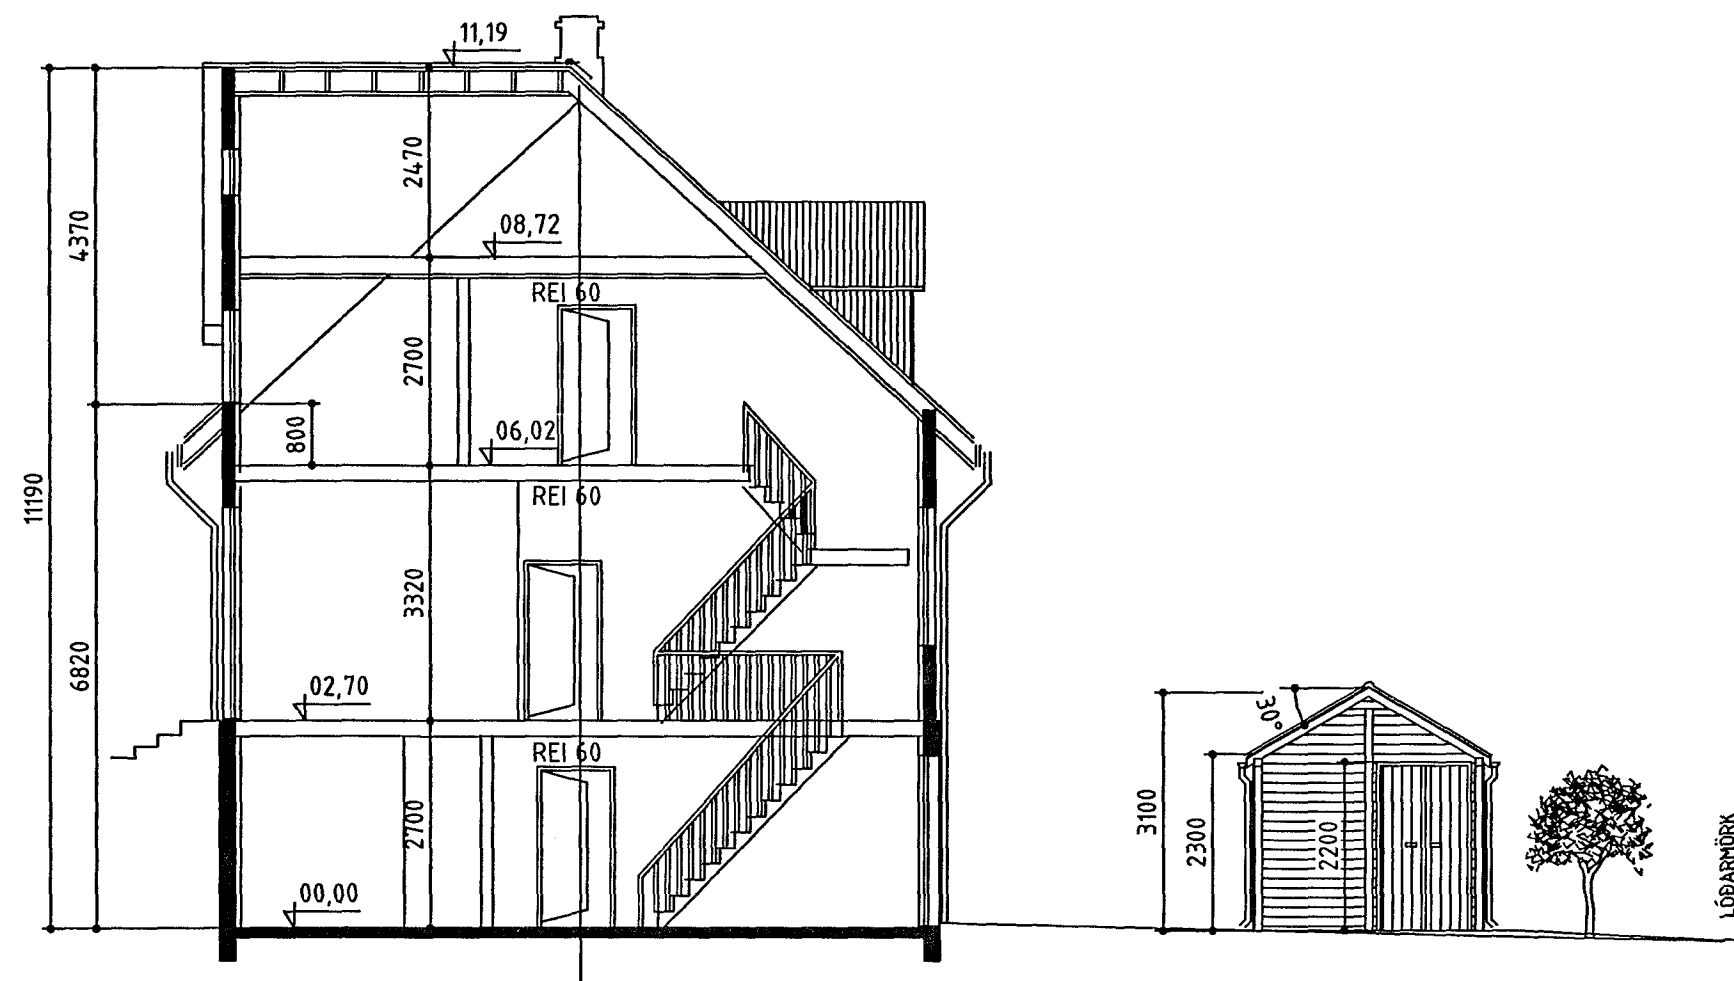

SNEIÐING
1:100

BYGGINGARLÝSING
LÓÐARHAFI FYRIRHUGAR AÐ BREYTA 1. HÆÐ Í 2 ÍBÚÐIR Í STAÐ FJÓGURRA EINS NÚ ER MEÐ ÞVÍ FELLA NIÐUR LÉTTAN MILLIVEGGI AÐ ÖÐRU LEITI ER HÉR UM REYNDARTEIKNINGAR AÐ RÆÐA MEÐ TILHEYRANDI BREYTINGU Á STÆRÐ HÚSSINS EFTIR NÁKVÆMA UPPMÆLINGU. BÍLASTÆDI BÆJARINS NÝTIST HÚSINU SEM FYRR. HJÓLA OG VAGNAGEYMSLA: ER ÚR GEGNAVARNNI FURU STODIR 100X100mm. Í STEYPTAR UNDIRSTODUR UTVEGGIR ÚR 10X100mm BORDKLÆÐNINGU. ÞAKSPERRUR 50X100mm C-C 1000mm. ÞAKIÐ BORDAKLÆTT MEÐ ÞAKPAPPA OG BÁRUJÁRNI. GÓLFÍÐ HELLULAGT.

STÆRÐIR	
ÍBÚÐARHÚS	426,2 m ²
LÓÐARSTÆRÐ	473,5m ²
NÝTINGARHLUTFALL	0,90

KÖLNUNARTÖLUR
BYGGINGIN ER EINANGRUÐ AÐ INNAN OG ER EKKI VITAD NÁKVÆMD EINANGRUNGILDI BYGGINGAHLUTA. UTVEGGJIR ERU MEÐ NÝLEGRÍ 50 mm. EINANGRUNARVIÐBÓT. TIMBUR GLUGGAR OG ÚTIHURÐIR HAFNA VERIÐ ENDURNÝJADIR MEÐ EINANGRUNARGLERI. BÆTT HEFUR VERIÐ 100 mm. EINANGRUN Í LOFT 2. HÆÐAR AÐ RISLOFTI. EKKI ER VITAD UM EINANGRUNARGILDI Í GÓLFI JARÐHÆÐAR.

BRUNAVARNIR
HÚSINU ER SKIPT NIÐUR Í 8 BRUNAHÓLF, 6 ÍBÚÐIR ÞVOTTAHÚS/GEYMSLUR OG STIGAHÚS. ALLAR BRUNAVARNIR ERU Í SAMRÁÐI VIÐ BRUNAMÁLAFIRVÖLD SVO OG STAÐSETNING REYKSKYNJARA OG SLÖKKVITÆKJA.

NR.	DAGS.	BREYTING	SP.

BYGGINGAFRÆÐINGUR
JÓN M. HALLDÓRSSON

BLÓMVELLIR 16 SÍMI: 555-0581
221 HAFNARFIRÐI SÍMI: 897-3860
KT: 091162-3509 NETF: JMH@SIMNET.IS

SAMÞYKKT *Jóni M. Halld.*
VERK *30/7 '05*
AUSTURGATA 26
HAFNARFIRÐI

TEIKNING
AFSTAÐA OG SNEIÐING

KVARÐI
1:500 1:100
2,5, 5 m

DAGS. 26.05.2005 TEIKNING NR.
TEIKNAD AF JMH 09-01