




AFSTAÐA
1:500

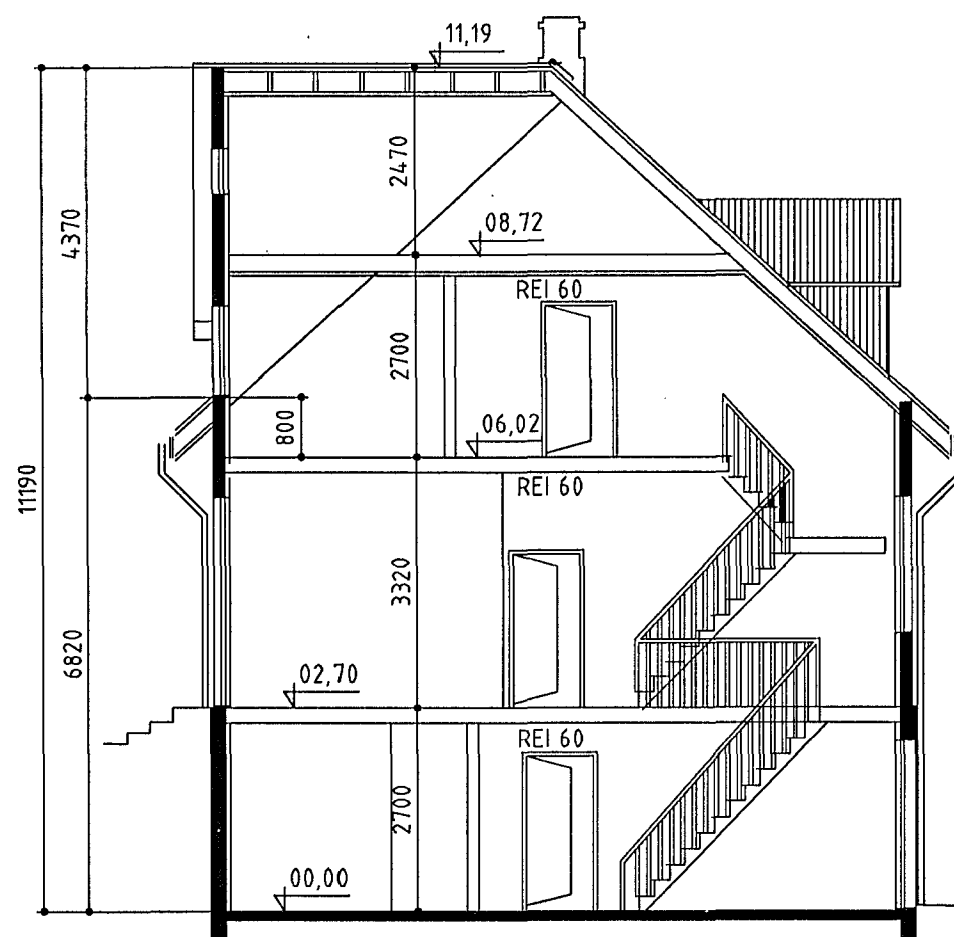

SNEIÐING
1:100

BYGGINGARLÝSING	
LÓÐARHAFI FYRIRHUGAR AÐ BREYTA 1. HÆÐ Í 2 ÍBÚÐIR Í STAÐ FJÓGURRA EINS NÚ ER MEÐ ÞVI FELLA NIÐUR LÉTTAN MILLIVEGGI AÐ ÖÐRU LEITI ER HÉR UM REYNDARTEIKNINGAR AÐ RÆÐA MEÐ TILHEYRANDI BREYTINGU Á STÆRÐ HÚSSINS EFTIR NÁKVÆMA UPPMÆLINGU. BÍLASTÆDI BÆJARINS NÝTIST HÚSINU SEM FYRR.	
STÆRÐIR	
ÍBÚÐARHÚS	426,2 m ²
LÓÐARSTÆRÐ	473,5 m ²
NÝTINGARHLUTFALL	0,90
KÓLNUNARTÖLUR	
BYGGINGIN ER EINANGRUÐ AÐ INNAN OG ER EKKI VITAD NÁKVÆMD EINANGRUNGILDI BYGGINGAHLUTA. UTVEGGJIR ERU MEÐ NÝLEGRÍ 50 mm. EINANGRUNARVIÐBÓT. TIMBUR GLUGGAR OG ÚTIHURÐIR HAFU VERID ENDURNÝJADIR MEÐ EINANGRUNARGLERI. BÆTT HEFUR VERID 100 mm. EINANGRUN Í LOFT 2. HÆÐAR AÐ RISLOFTI. EKKI ER VITAD UM EINANGRUNARGILDI Í GÓLFI JARÐHÆÐAR.	
BRUNAVARNIR	
HÚSINU ER SKIPT NIÐUR Í 8 BRUNAHÓLF, 6 ÍBÚÐIR ÞVOTTAHÚS/GEYMSLUR OG STIGAHÚS. ALLAR BRUNAVARNIR ERU Í SAMRÁÐI VIÐ BRUNAMÁLAFIRVÖLD SVO OG STAÐSETNING REYKSKYNJARA OG SLÖKKVITÆKJA.	

BREYTINGAR			
NR.	DAGS.	BREYTING	SP.

BYGGINGAFRÆÐINGUR
JÓN M. HALLDÓRSSON
BLÓMVELLIR 16 SÍMI: 555-0581
221 HAFNARFIRÐI SÍMI: 897-3860
KT: 091162-3509 NETF: JMH@SIMNET.IS

SAMÞYKKT *Jón M. Halldórsson*

VERK
AUSTURGATA 26
HAFNARFIRÐI

TEIKNING
AFSTAÐA OG SNEIÐING

KVARÐI
1:500 1:100
2,5, 5 m

DAGS.
26.05.2005
TEIKNAD AF
JMH

TEIKNING NR.
09-01

29/6.05
Stakkvilló höfuðborgarsvæðis bs.
JPM