



GRUNNMYND 1.HÆÐ 1:50

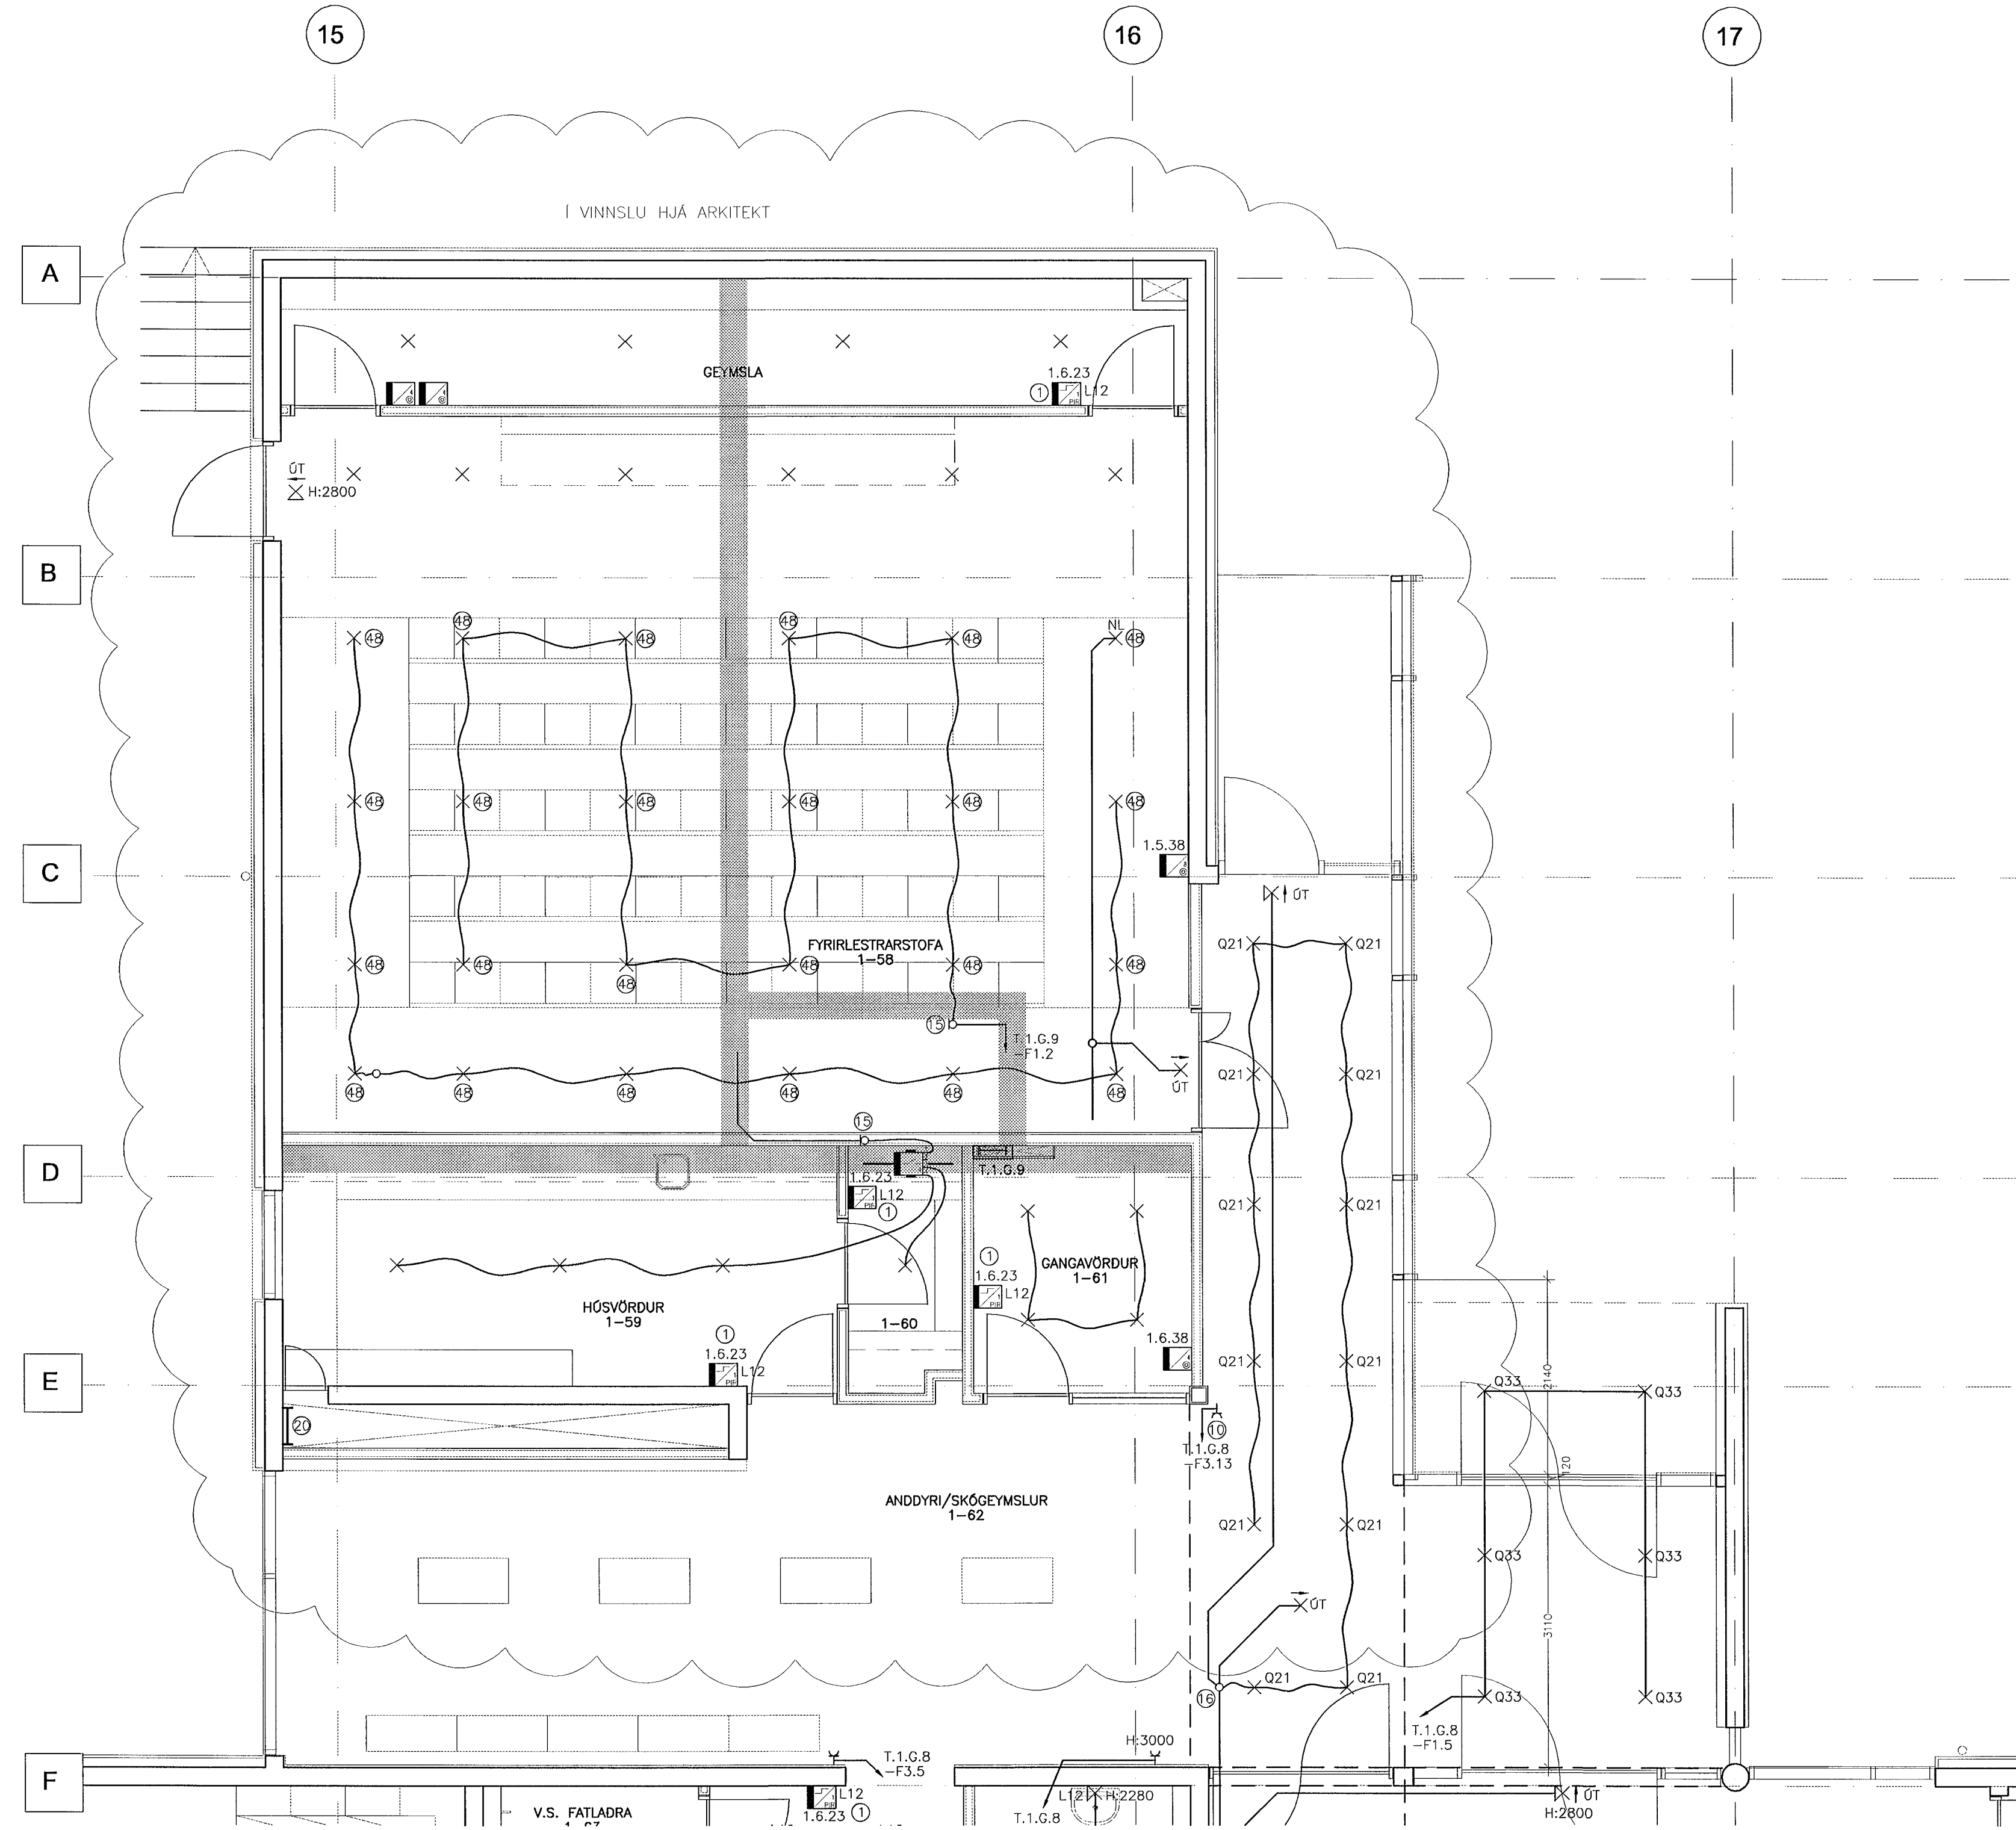

ATHUGASEMDIR OG SKÝRINGAR SJÁ TEIKNINGU B2-R0-VA-001

29. Maí 2002

BR. DAGS. BREYING. REKN. TEKN.

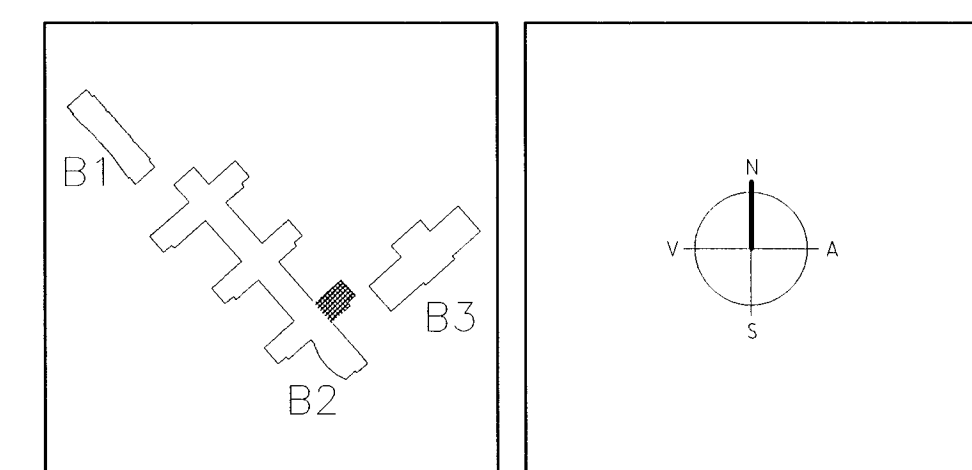

ARKITEKTAR
 BÉRGSTAÐASTRÆTI 10, RVK
 Sími: 551-1460, netfang: arkitekt@jsholf.is

FINNUR BJÖRGVINSSON
HILMAR ÞÓR BJÖRNSSON
SIGRÍÐUR ÓLAFSDÓTTIR

LANDMÖTUN
 EINAR E. SÆMUNDSEN
 INGIBJÖRG KRISTJÁNSDÓTTIR
 MARGRÉT SIGURDARDÓTTIR

VSO
 VSO RÁÐGLJÓF BORGARFÖRNI 20, 105 REYKJAVÍK, Sími 585-9000, Símbæfi 585-9010, Netfang: vso@vso.is

SÓLVANGSVEGUR 4
LÆKJARSKÓLI

RAFORKUVIRKI
 LAGSPELNA
 GRUNNMYND 1. HED

HANNAÐ/TEKNI. A/J/L
 ATH. E.K. S.S.
 SAMÞYKKT
 KT. 110856-7789
 REYKJAVÍK 15.05.2002

SKVARNIR 1:50
 VERNIR.
 00258

TEKNI. NR.
 B2-R1-VG1-009