
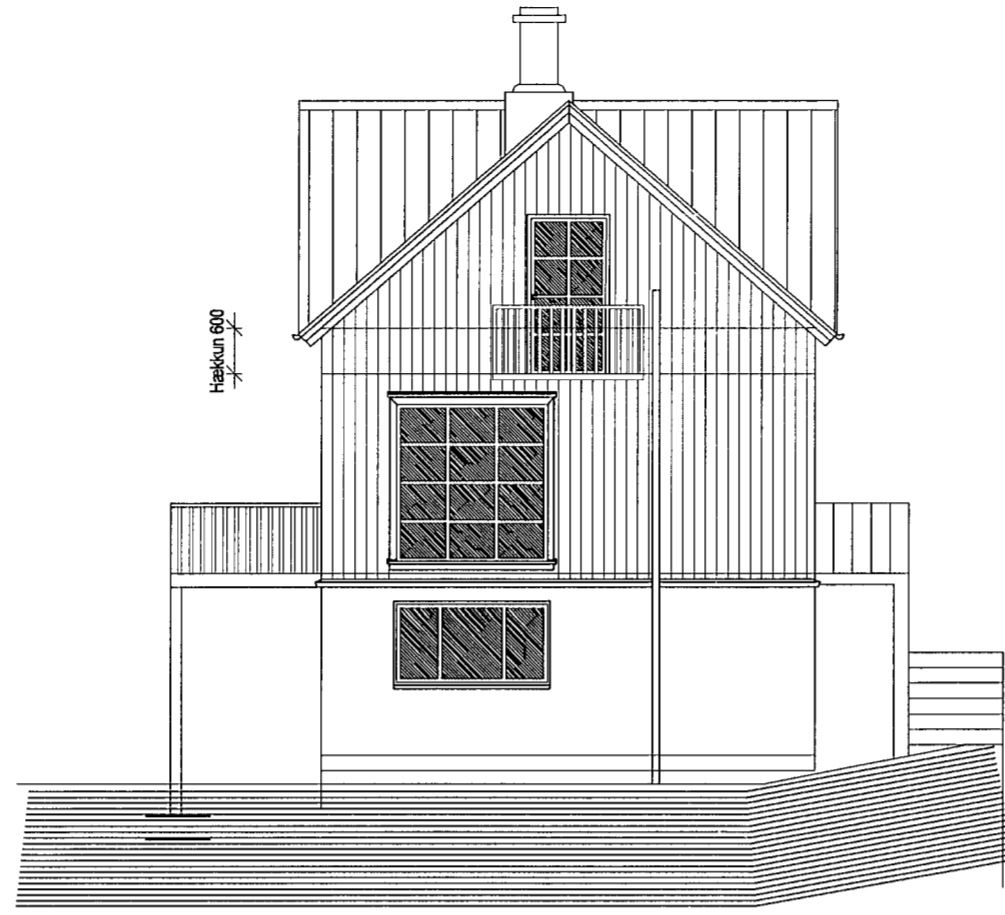


# Vestur, að götu

# Austur, að baklóð


Samþykkt þann  
 01 JULI 2013  
 Byggingafultrúinn í Hafnarfirði  
 F.h. Brynjar Rafn Ólafsson

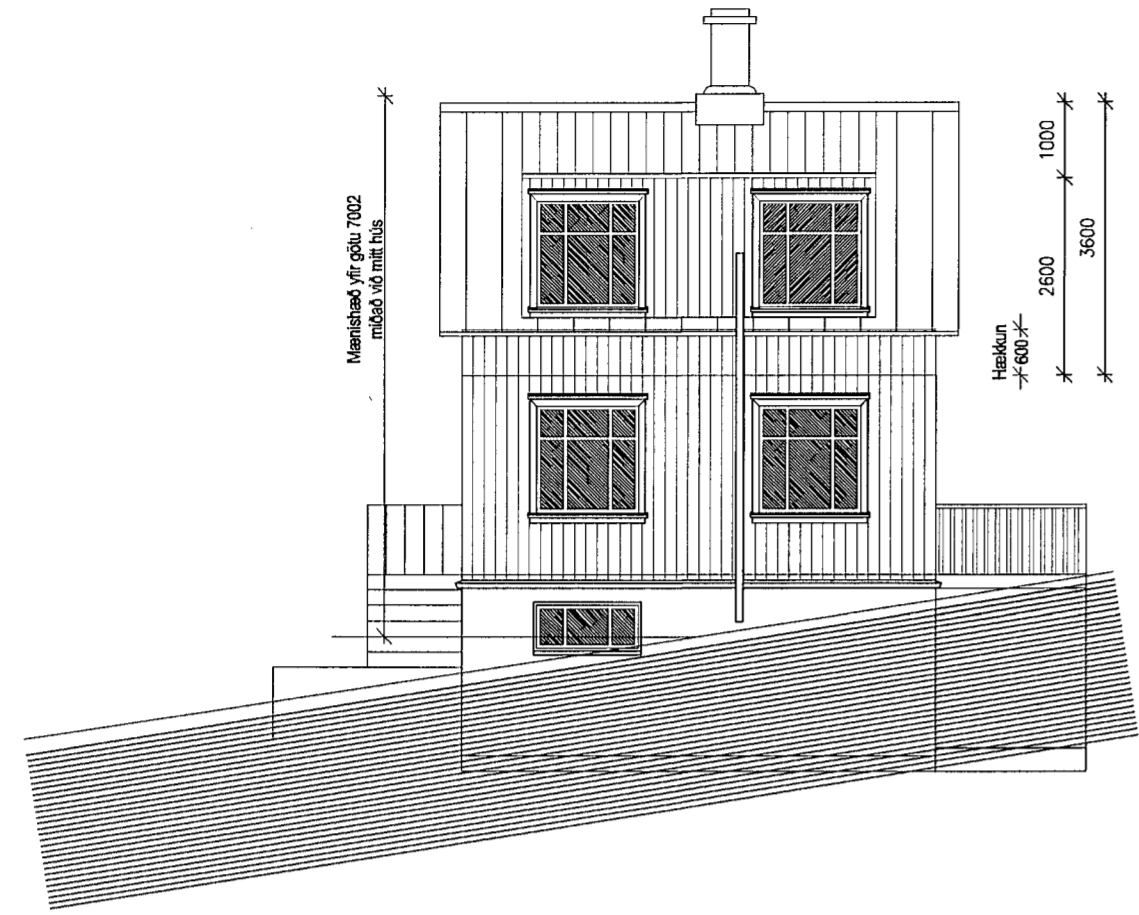

ÓGILT



Samþ. á afg. fundi  
 13.11.13  
 Úr Gildi  
 Fh. GV

## AFSTÖÐUMYND MKV 1: 500

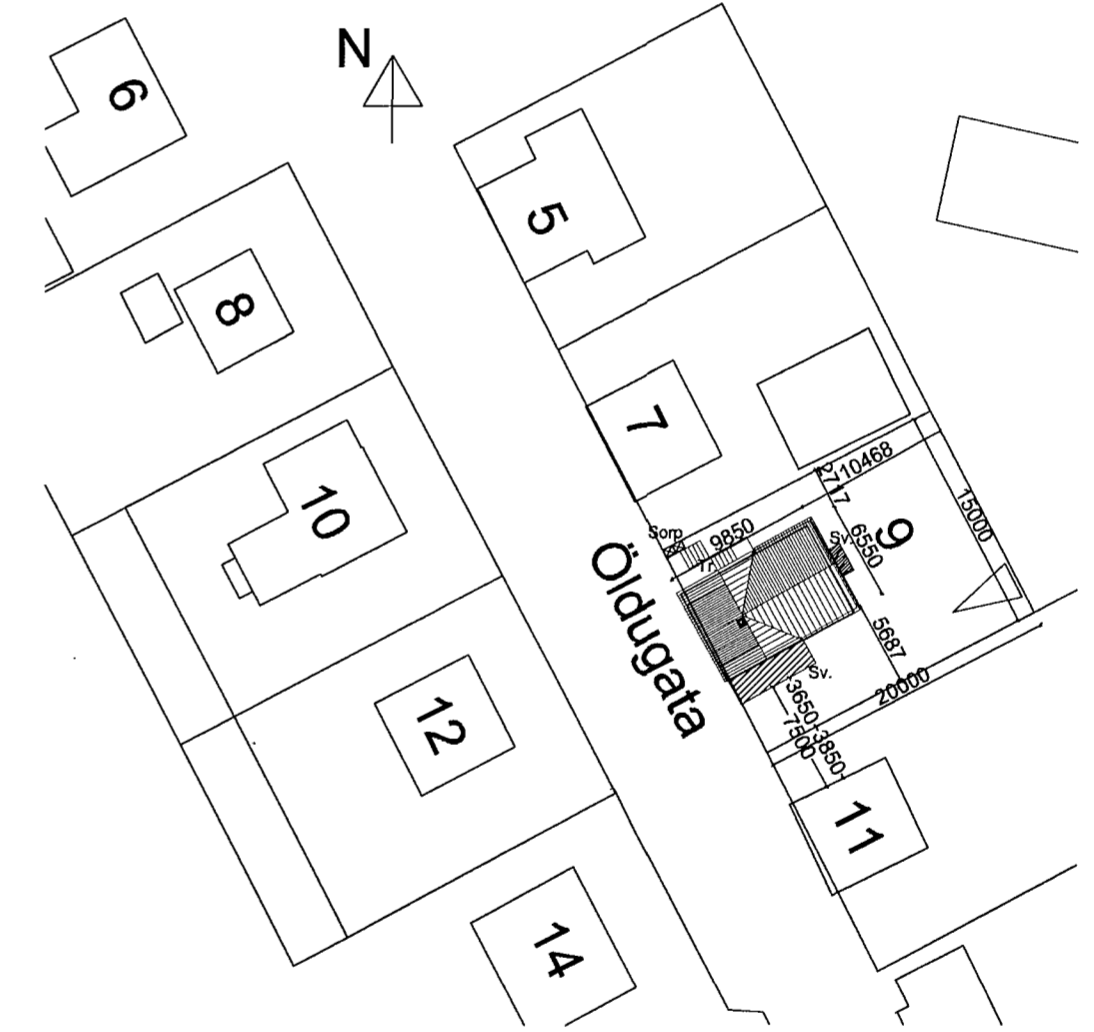

# Norðurhlið

# Suðurhlið

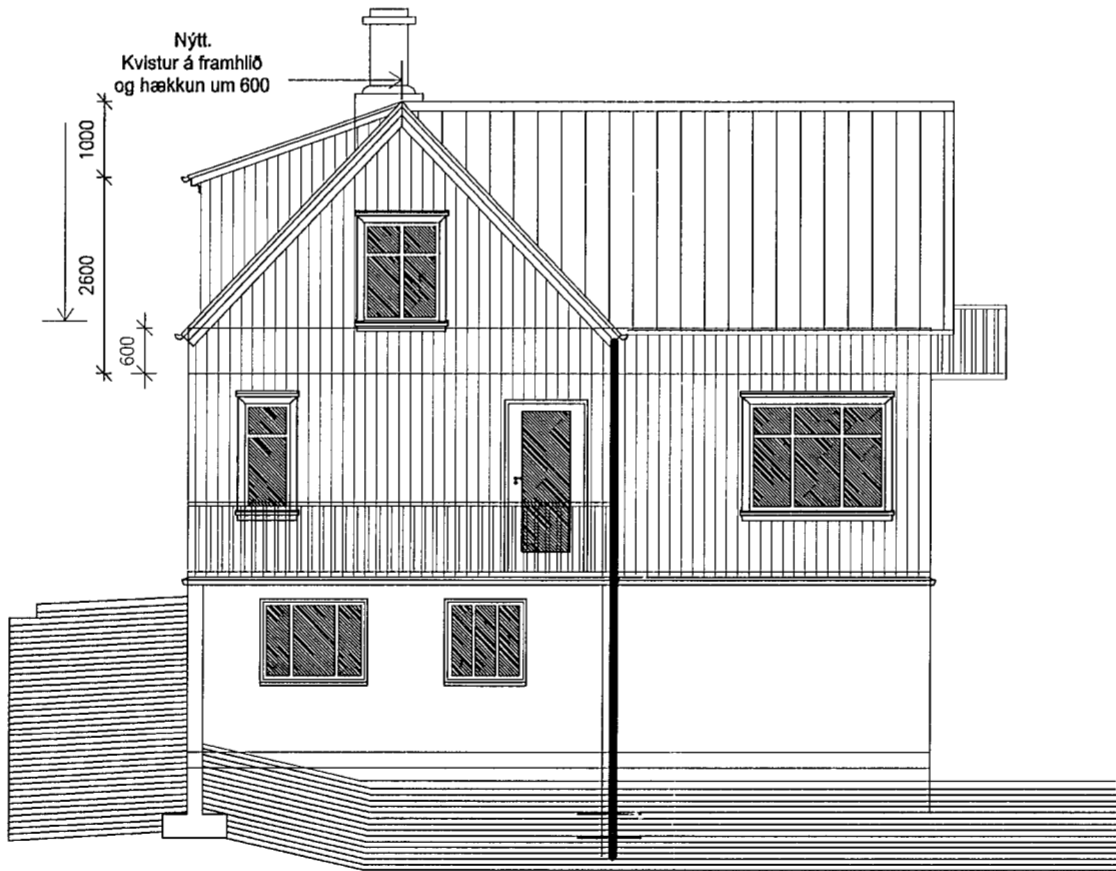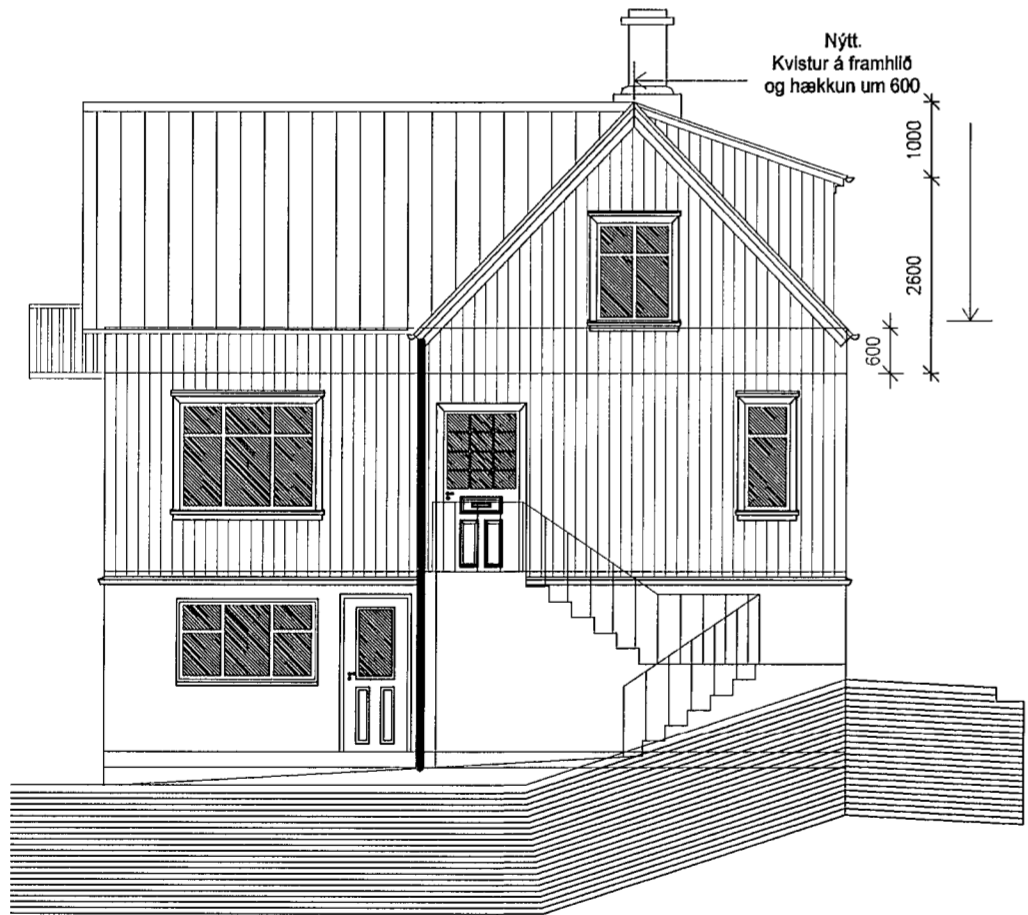

### Öldugata 9, eftir hækkun og kvistbyggingu:

Lóð	300,0 m <sup>2</sup>
Grunnflatarmál húss/kjallara	63,1 m <sup>2</sup>
Grunnflötur 1. hæðar	63,1 m <sup>2</sup>
Grunnflötur rishæðar h > 1,8 m	48,4 m <sup>2</sup>
Brúttóflatarmál húss, h > 1,8 m	174,6 m <sup>2</sup>
Brúttórúmmál	457,5 m <sup>3</sup>
Nýtingarhlutfall	0,58

Svalir á bakhlið og suðurhlið eru frá fyrri tíma.

Nýtt:  
 60 cm hækkun á öllu þakinu, sem verður allt portbyggt.  
 Kvistur I = 4,70 m á framhlið.  
 Hæð mænis yfir götu v/mitt hús = 7,002 m.

Breytt: 15. Júní 2013

*Hallbjörg Hannesson*

VERKFRÆÐISTOFA HALLDÓRS HANNESSONAR s.8989455  
 GUNNARSSUNDI 10 HAFNARFIRÐI hallhannes@gmail.com

Öldugata 9 Hafnarfirði  
 Hækkun þaks og nýr kvistur.  
 Útlitsteikningar og afstöðumynd.

Mkv.	1:100/1:500
Reiknað	HH
Teiknað	HH
Kt. hönnuðar:	141139-2159
Breytt:	15. maí 2013