



fr

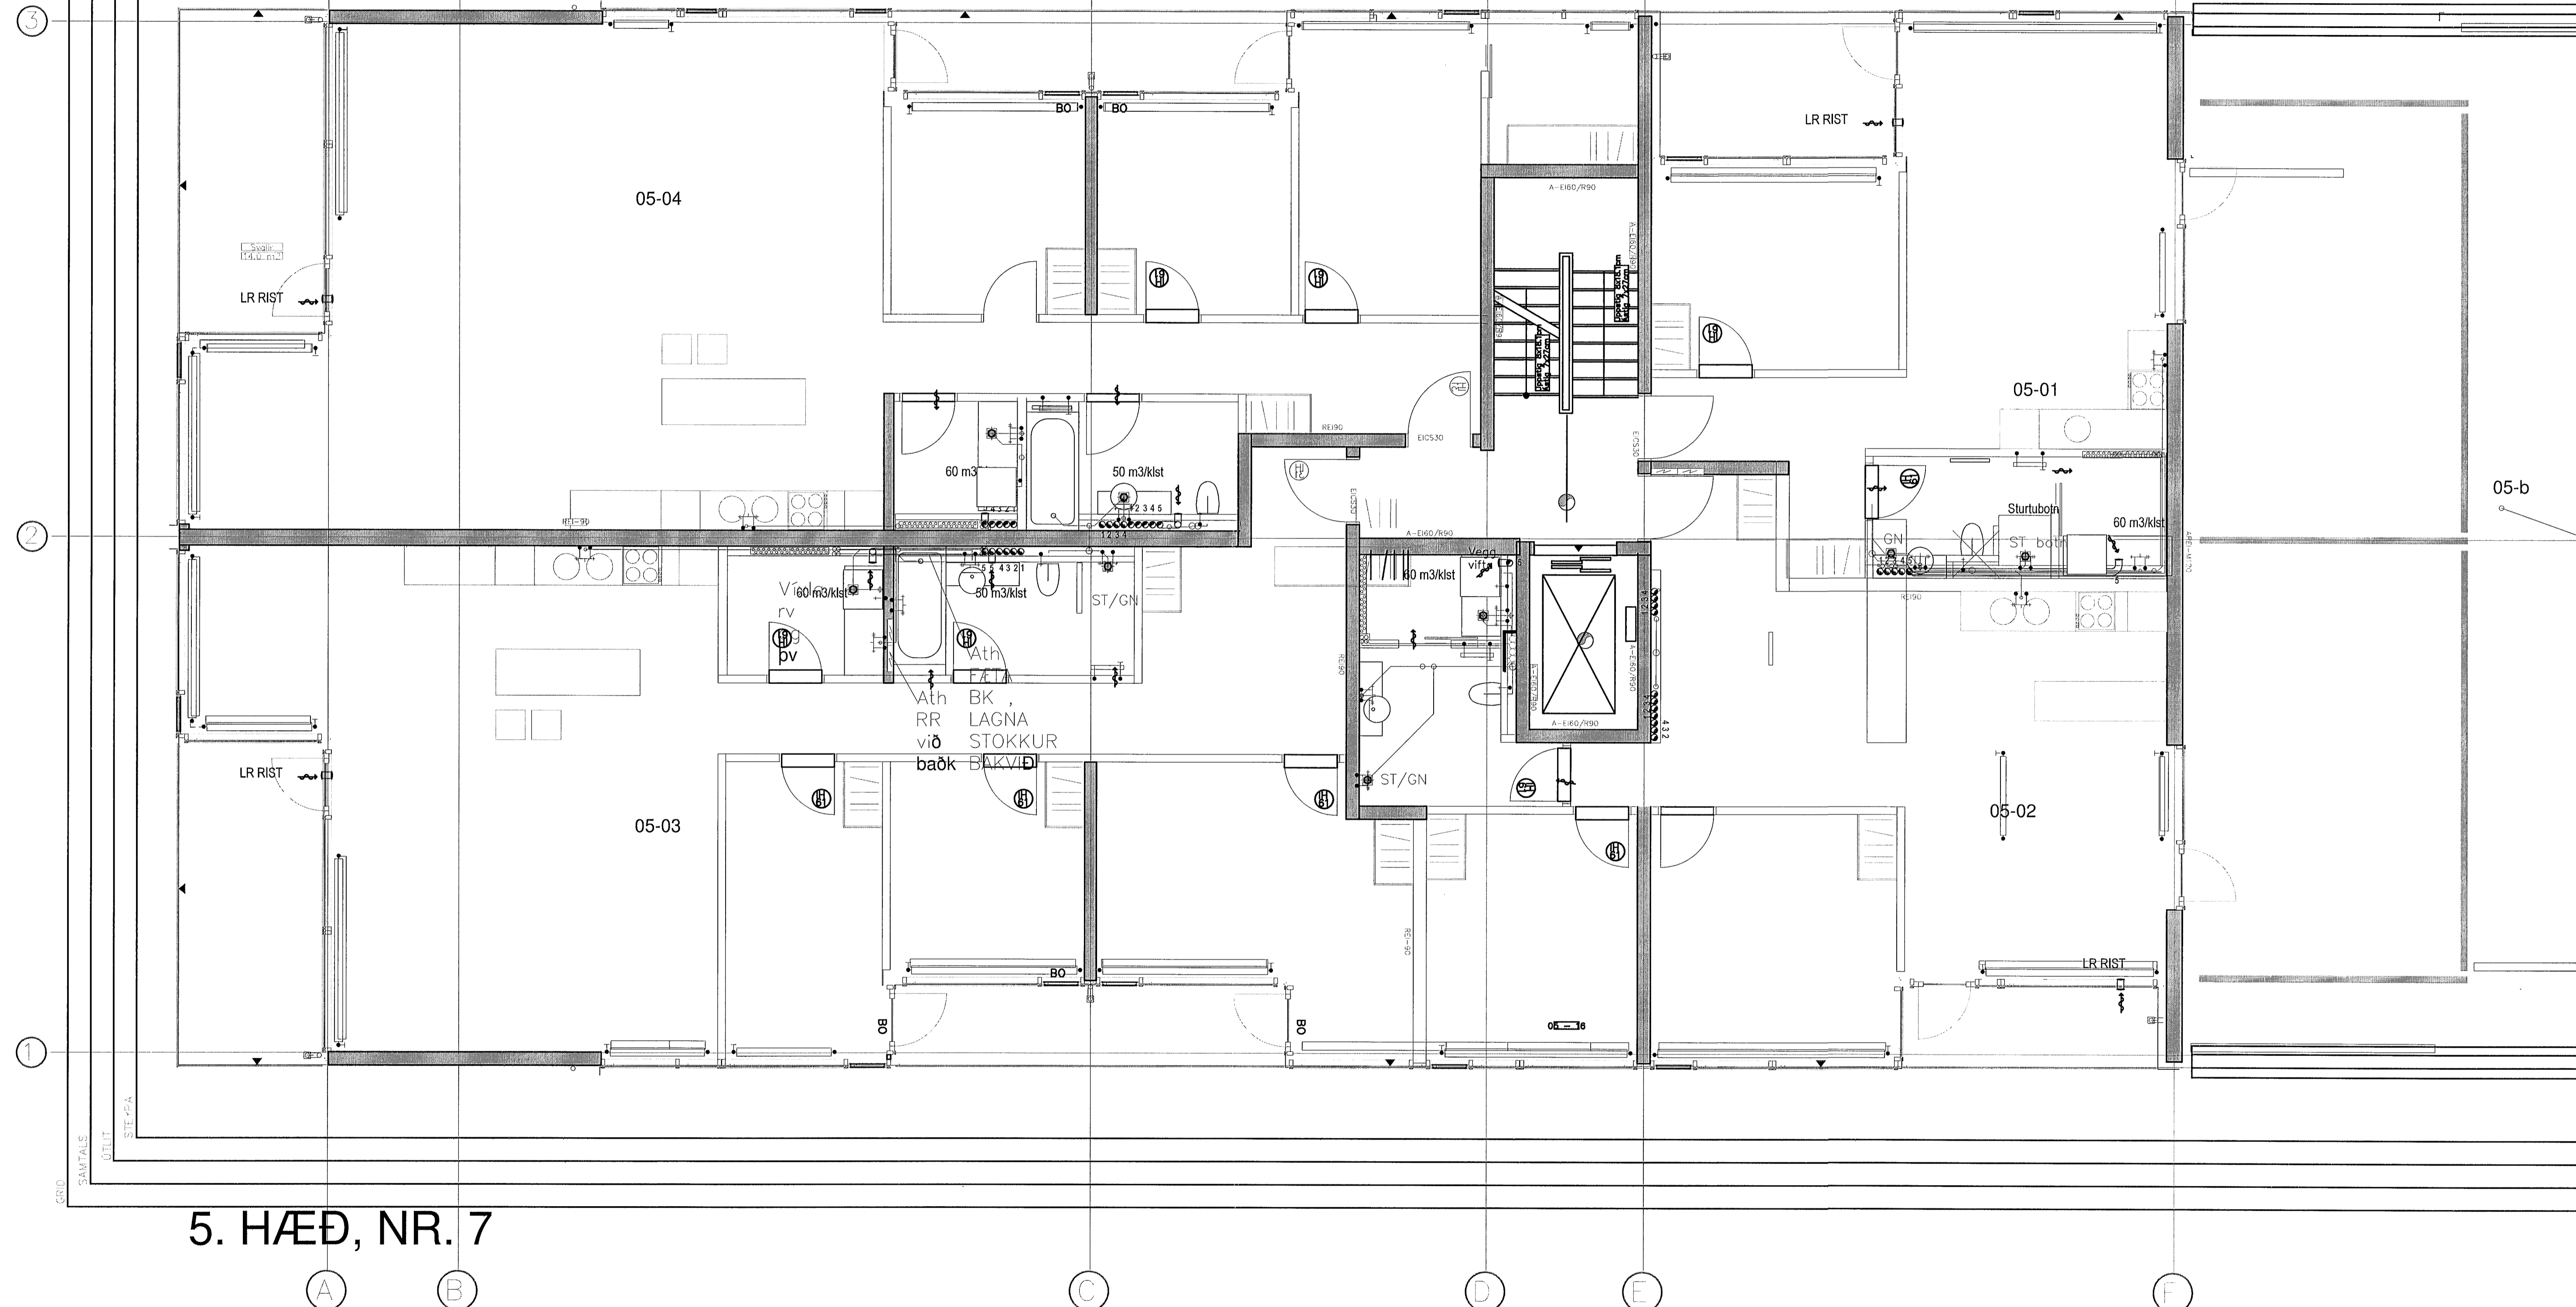

5. HÆÐ, NR. 7

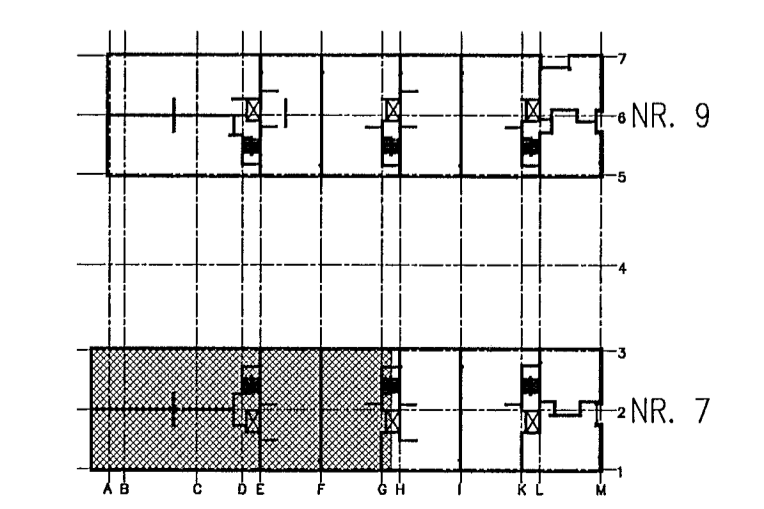

Norðurbakki 7
Loftræsing
Grunnmynd 5. hæðar

VÍÐSJA
VERKFRÆÐISTOFA FRV
SKÓLAVÖRÐUSTÍG 3, 101 REYKJAVÍK
SÍM: 561 9040 OG 561 9043, FAX: 561 9044
NETFANG: vidsja@sk3.is
www.sk3.is

HANNAÐ	AB	TEKNAÐ	SKV	1:50	VERUR V	12.000
DAGS		NAFN	SKRÁ		TEKNA NR	
ÚTGÁFA		REYNT	DAGD	27.03.2013	L 06-2	
		ANDIET Erlgisson	160557-4199			