



A B C D E F

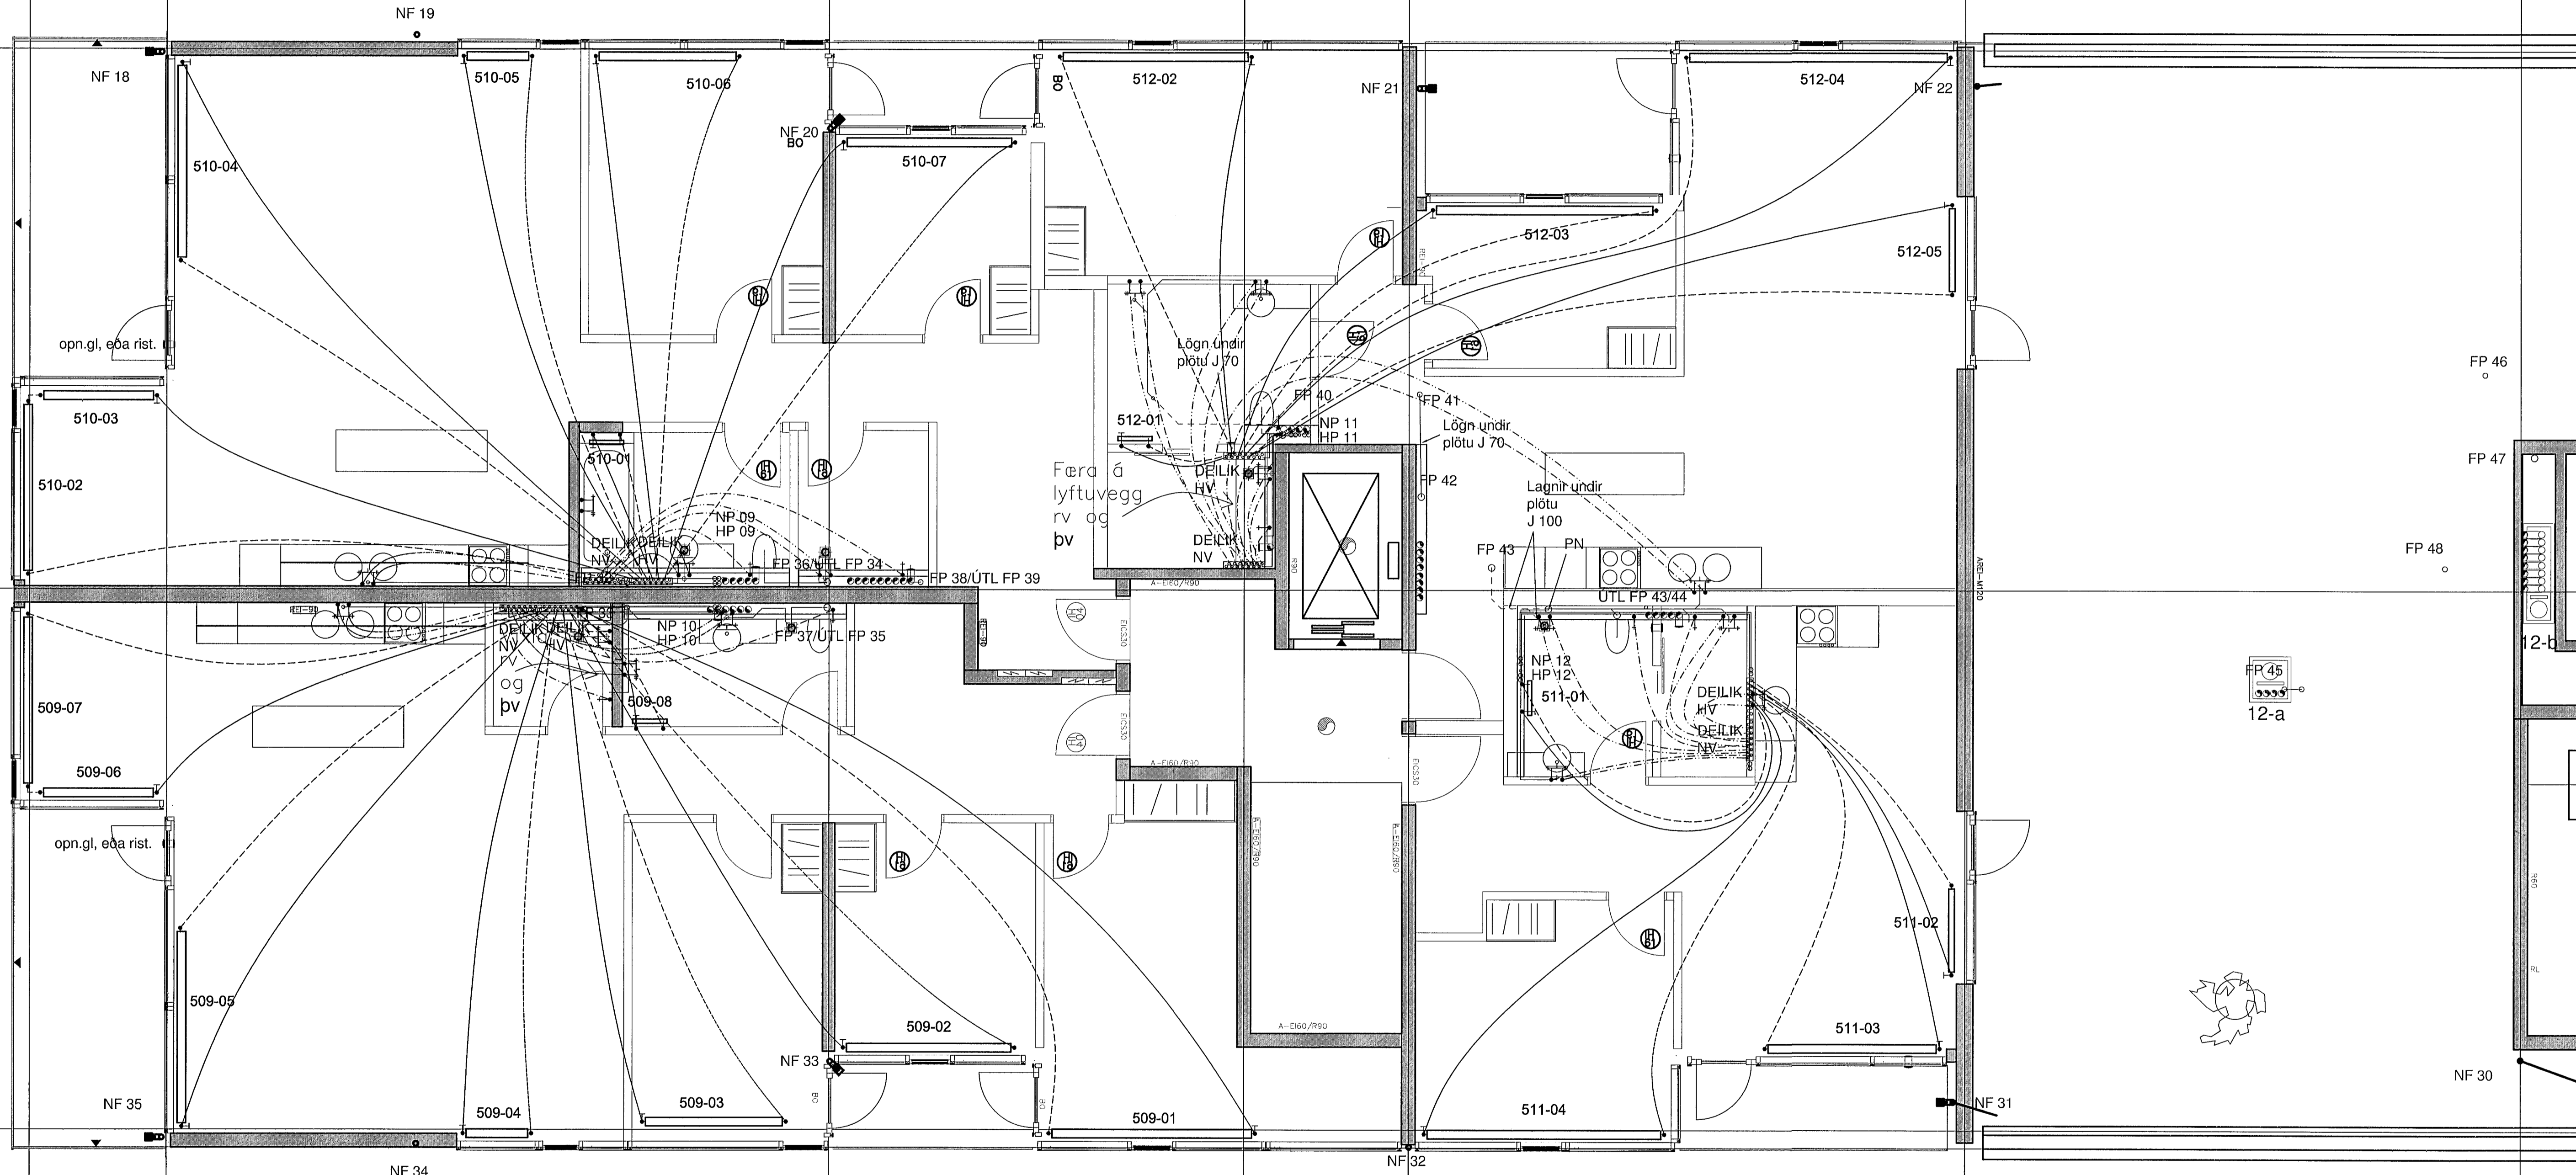

5. HÆÐ, NR. 9

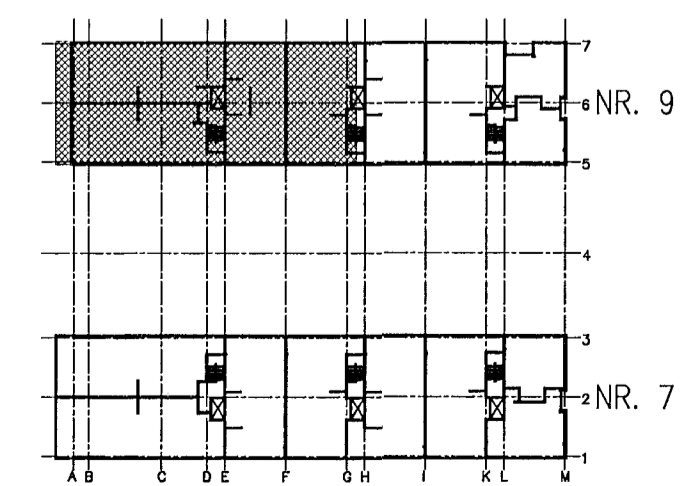

Norðurbakki 9
Hita og þrífalagnir
Grunnmynd 5. hæðar

VÍÐSJA
VERKFRÆÐISTOFA FRV
SKÓLAVÖRÐUSTÍG 3, 101 REYKJAVÍK
SÍMÍ: 561 9040 OG 561 9043, FAX: 561 9044
NETFANG: vidja@sk3.is
www.sk3.is

ÚTGÁFA	DAGS	NAFN	SKRÁ	VERK NR.
		Agúst Birgisson 160567-4199	27.03.2013	P 06-2