

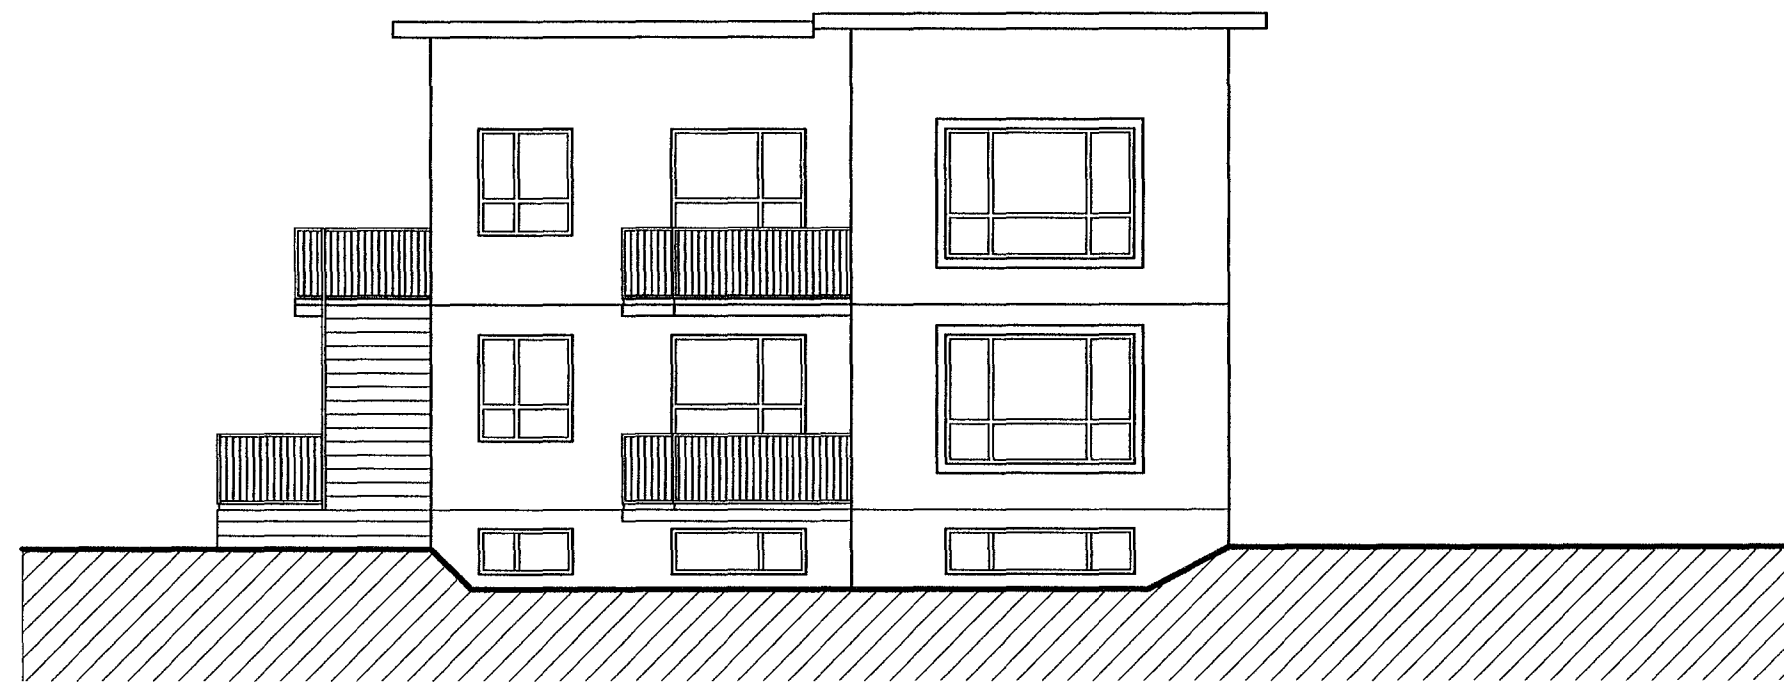


Samþykkt þann
 15 NOV. 2013
 Byggingafulltrúinn í Hafnarfirði
 E.h. Brynjar Rafn Ólafsson

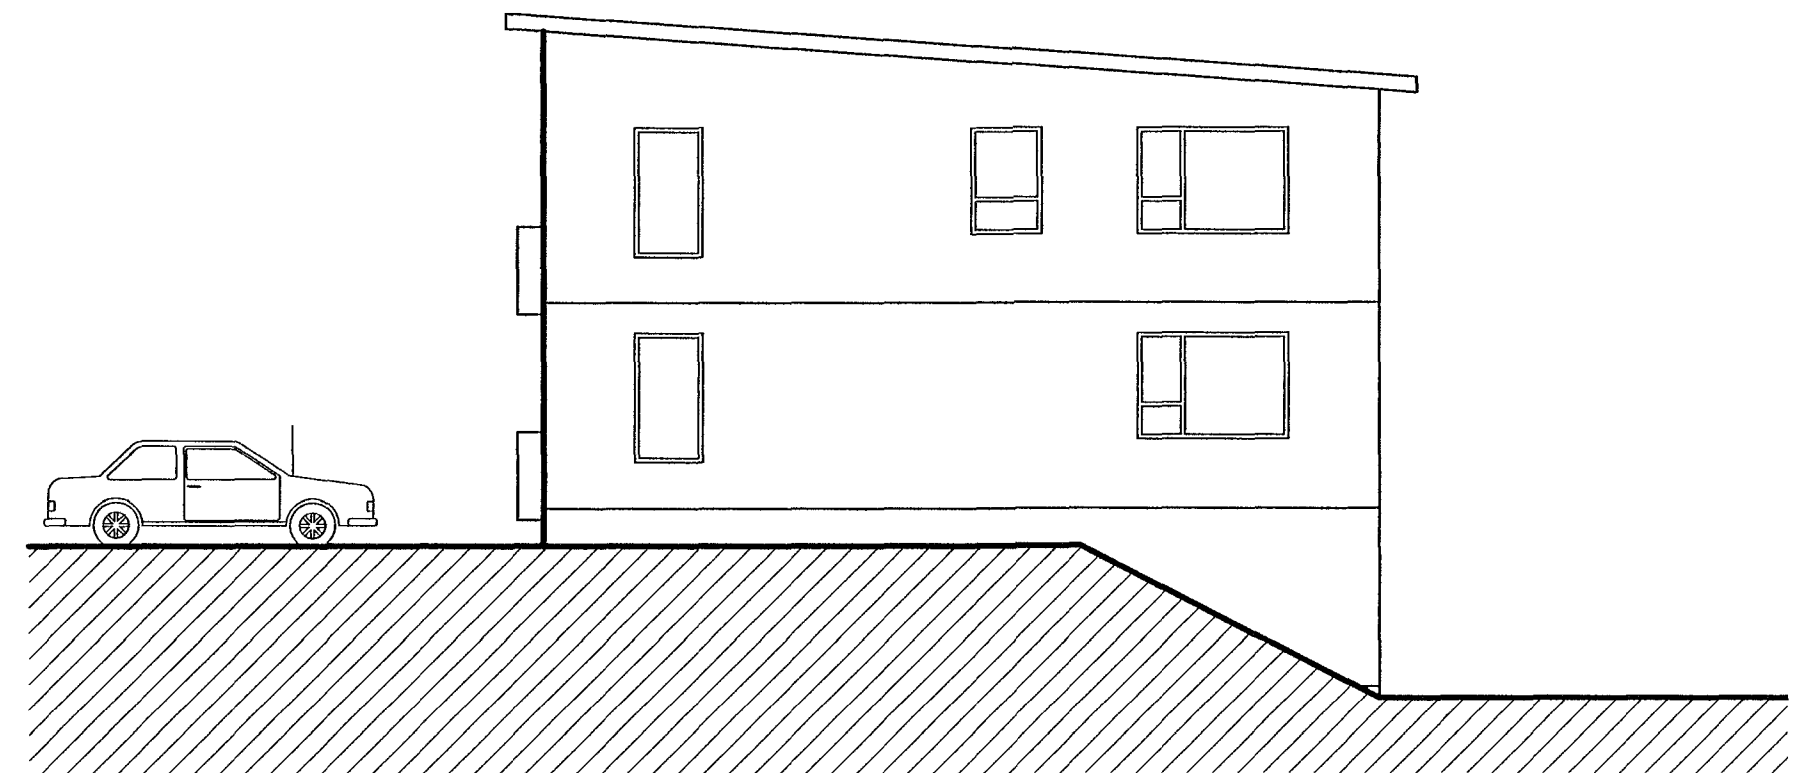


VESTUR

Úr Gildi

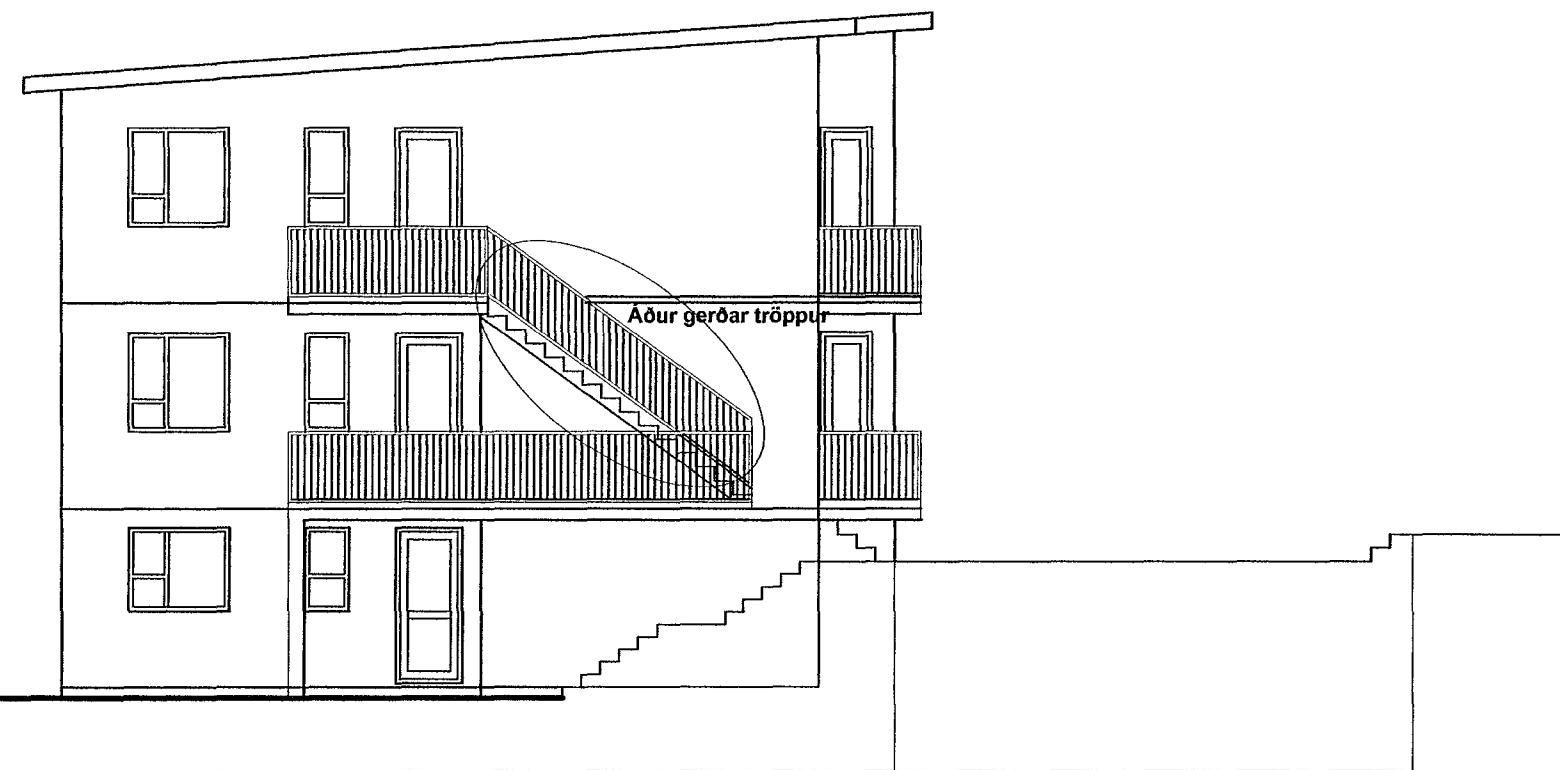

Suður

NORÐUR

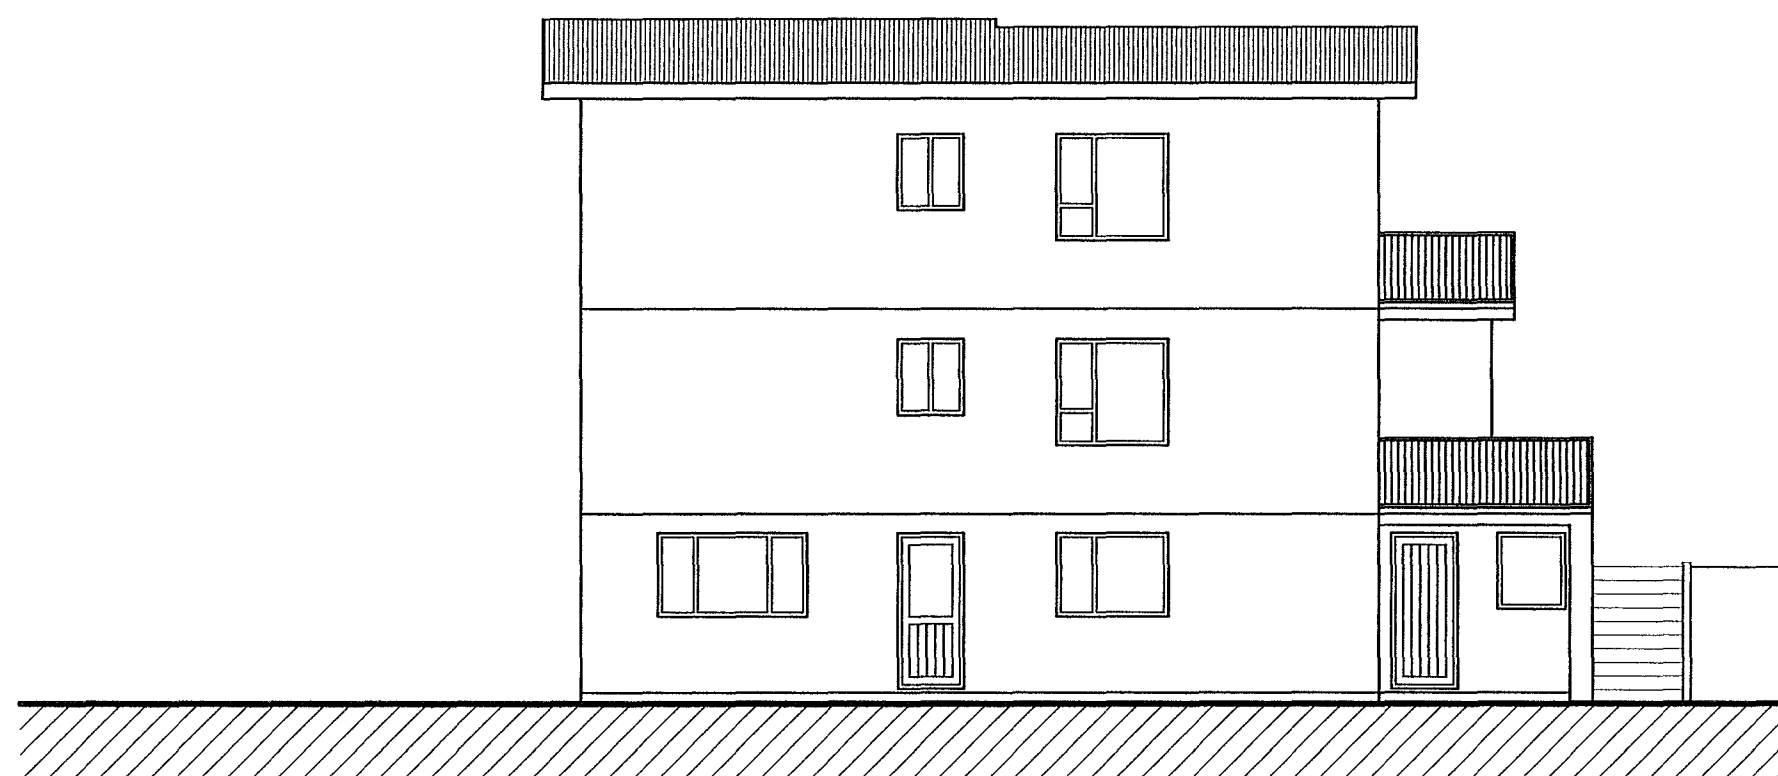

Austur

Arnarhraun 15 Hafnarfirði

útlit	kvarói 1:100	teikn. nr. 3
Ágúst Þórðarson byggingafræðingur bfi Smíðjuvegí 11 200 Kópavogi sími 554 2241 og 893-8601 fax 554 2231 netfang: rymi@islandia.is	dags. 04.11.2013	breytt: <i>[Signature]</i>

Breytt dags.	Eðll breytinga	Breytt dags.	Eðll breytinga	Breytt dags.	Eðll breytinga	Breytt dags.	Eðll breytinga
--------------	----------------	--------------	----------------	--------------	----------------	--------------	----------------