



Samþykkt á fundi bygginga-
nefndar þ. 12/11 1987
BYGGINGAFULLTRÚINN
Í HAFNARFIRÐI
[Signature]

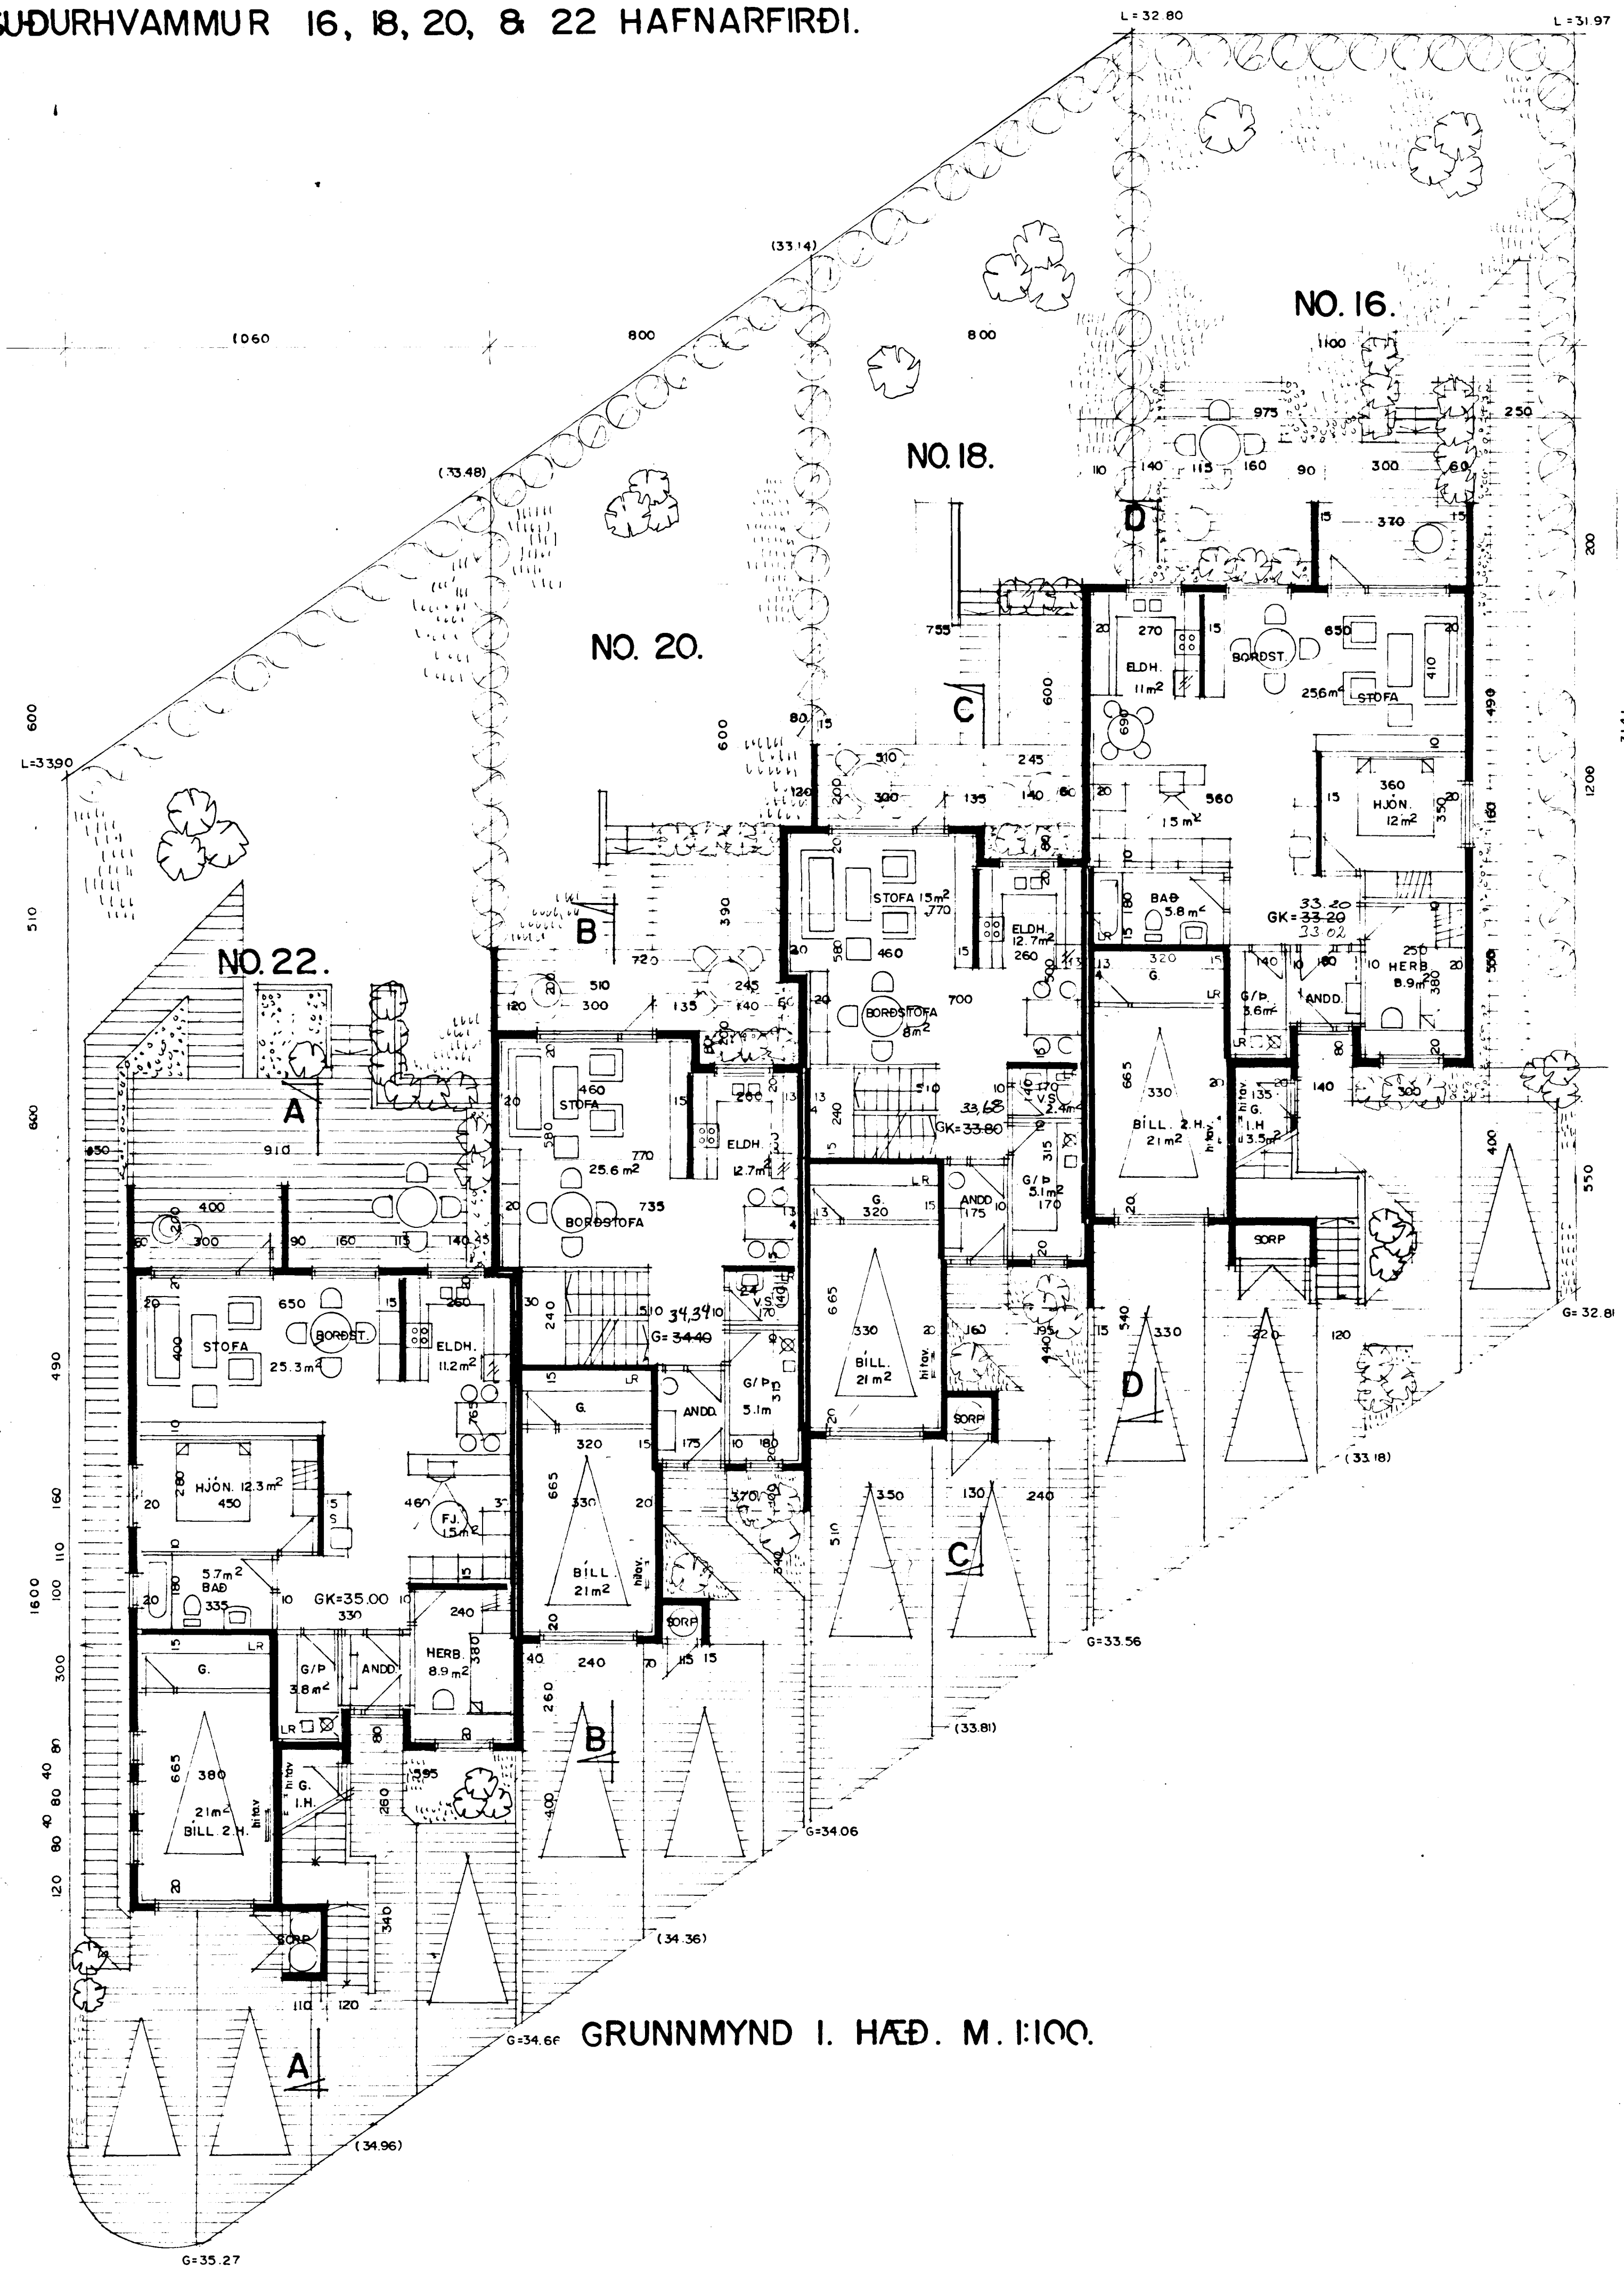

GRUNNMYND I. HÆÐ. M. 1:100.

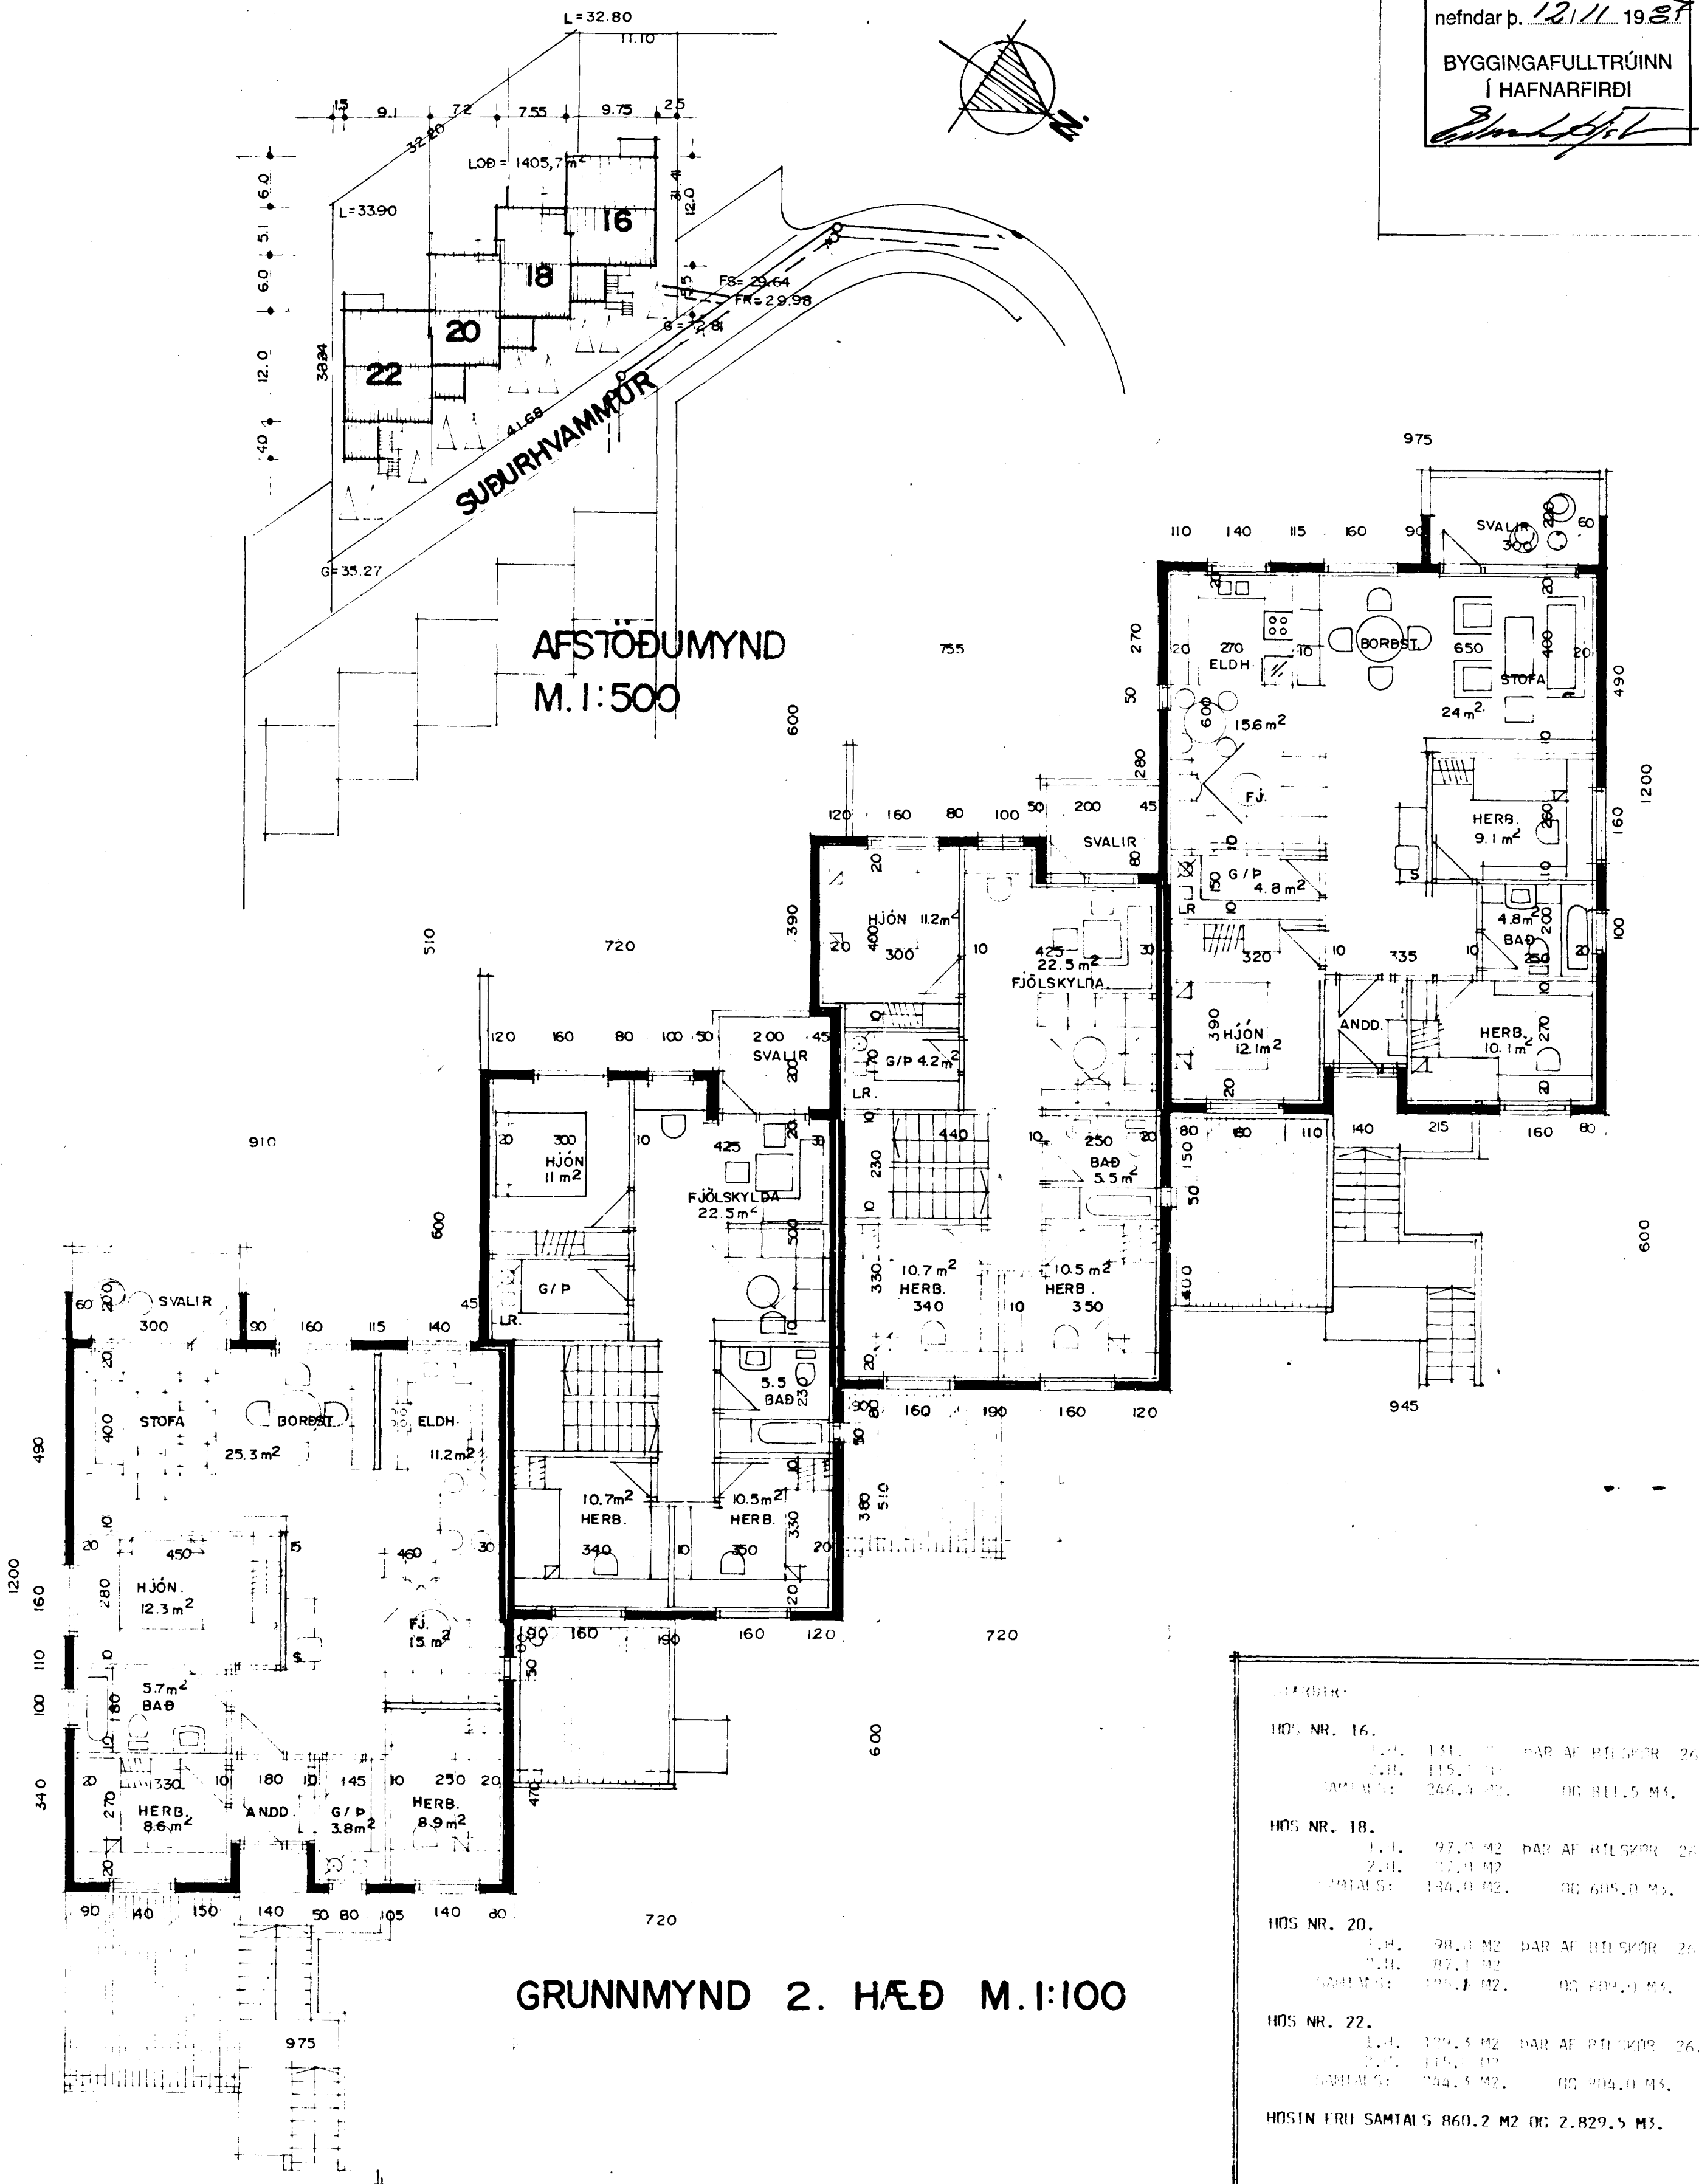

GRUNNMYND 2. HÆÐ M. 1:100


HÖSIN ERI SAMTALS 860.2 M² OG 2.829.5 M³.

SKRIFINGAR: RYGGINGARFÉLAGIÐ.

BYGGINGARFRÆÐINGUR: SIGURÐUR ÞORVARÐARSON

BYGGINGARFRÆÐINGUR: STRANDGÖTU 11 HAFNARFIRÐI SÍMI 65150

TEKNIINGUR: NO. 112


