

Ástuf byggingarhúsa

10

11

12

13

14

15

16

17

18


E
V11

10. JÚLÍ 1998
Sigurbjartur Halldórsson

19

30.06.98 Málsetning breytt, hús staðsett rétt m.v. eldri hús

Verkefni:
EINSETNING OLDTUNSSKÓLA
3. áfangi - Tengibýgging ofl.
Grunnmynd lagnakjallara - 2. hluti

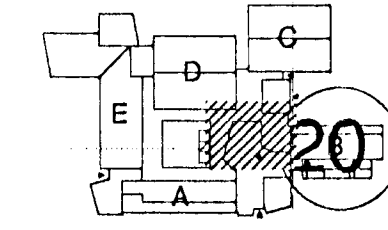

20

Dags: 30. apríl 1998 Tekn. n. V-02
Mkv: 1:50
Teiknað: PG/EO

VINNUTEIKNING

Arkitektar Skógarhlíð

Skógarhlíð 18 • 101 Reykjavík
S. 551 1010 • Fax 562 0588
www.arkitektar.is

03. júlí 1998

