


30.06.98 Málsetning breytt - hús staðsett  
 23.06.98 Málsetning á plötu til niðurfrís í húsi B

Verkefni:  
**EINSETNING ÖLDUTÚNSSKÓLA**  
 3. áfangi - Tengibýgging ofl.  
 Grunnmynd 1. hæðar - 1. hluti

Dags:	30. apríl 1998	Team nr:	V-03
Mkv:	1.50		
Teiknað:	PG/EO		

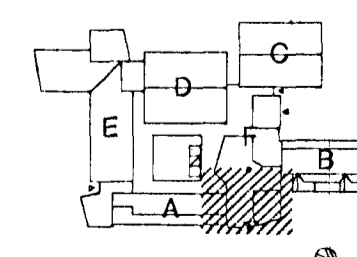

**VINNUTEIKNING**  
 Ú 3. júlí 1998

**Arkitektar Skógarhlíð**  
 Skógarhlíð 18 • 101 Reykjavík  
 Sí. 551 1010 • Fax 562 0588  
 www.arkitektar.is