

Alinn Eyjagarðar  
 10

11

12

13

14

15

16

17

18

19


20

21

Alinn Eyjagarðar  
 10. júlí 1998  
 VINNUTEIKN:  
 03. júlí 1998  
 Sigurbjartur Hálmósson

30.06.98 Málsetningum breytt, hús staðsett rétt m.v. eldri hús  
 Daga: 30. apríl 1998  
 Mkv: 1:50  
 Teiknað: PG/EO  
 Verkefni: EINSETNING ÖLDUTUNSSKÓLA 3. áfangi - Tengibýgging ofl.  
 Grunnmynd 1. hæðar - 2. hluti

Arkitektar Skógarhlíð  
 Skógarhlíð 18 • 101 Reykjavík  
 S. 551 1010 • Fax 562 0588  
 www.arkitektar.is

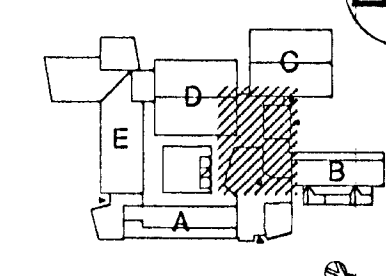

Fellivegg stallað upp, stærð ákvarðist eftir að veggur hefur verið valinn