
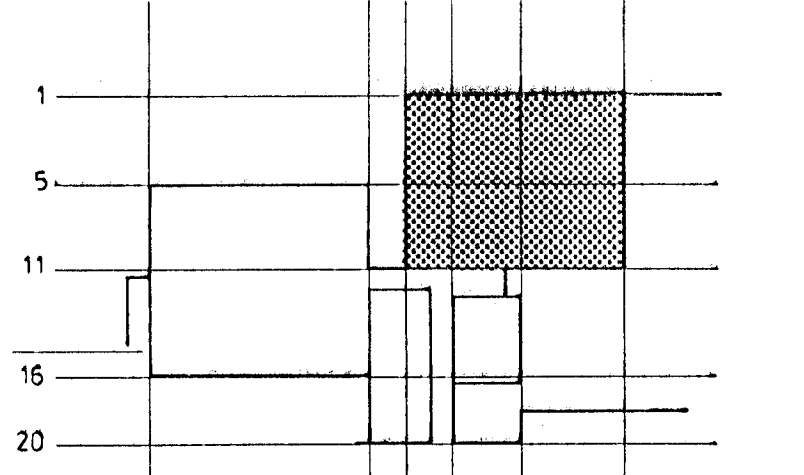


Breytingar gerðar 16/11 - 1997.
 Sjá skýrningar í teikningu nr. 041 - 602

Skýrningar
 Sjá teikn. nr. 041 - 602

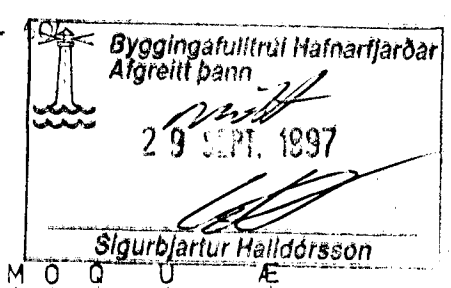

ÍTAK H.F. VERKFRÆÐISTOFA TEIKN NR. **041-603**
 Túngötu 6, Rvík, S. 26305

Bláa húsið, 3. hæð
 Loftbætur og
 Grunnmynd rishóla, þannkonuflúr

BLAÐ AF
 HANNAÐIÐ EFTIR
 TEIKNAD
 VIRE
 SAMM

MKV: 1:50