



Samþykkt þann
28 FEB 2012
Byggingaáhrifunna Íslands
F.h. Sigurður Steinar Jónsson

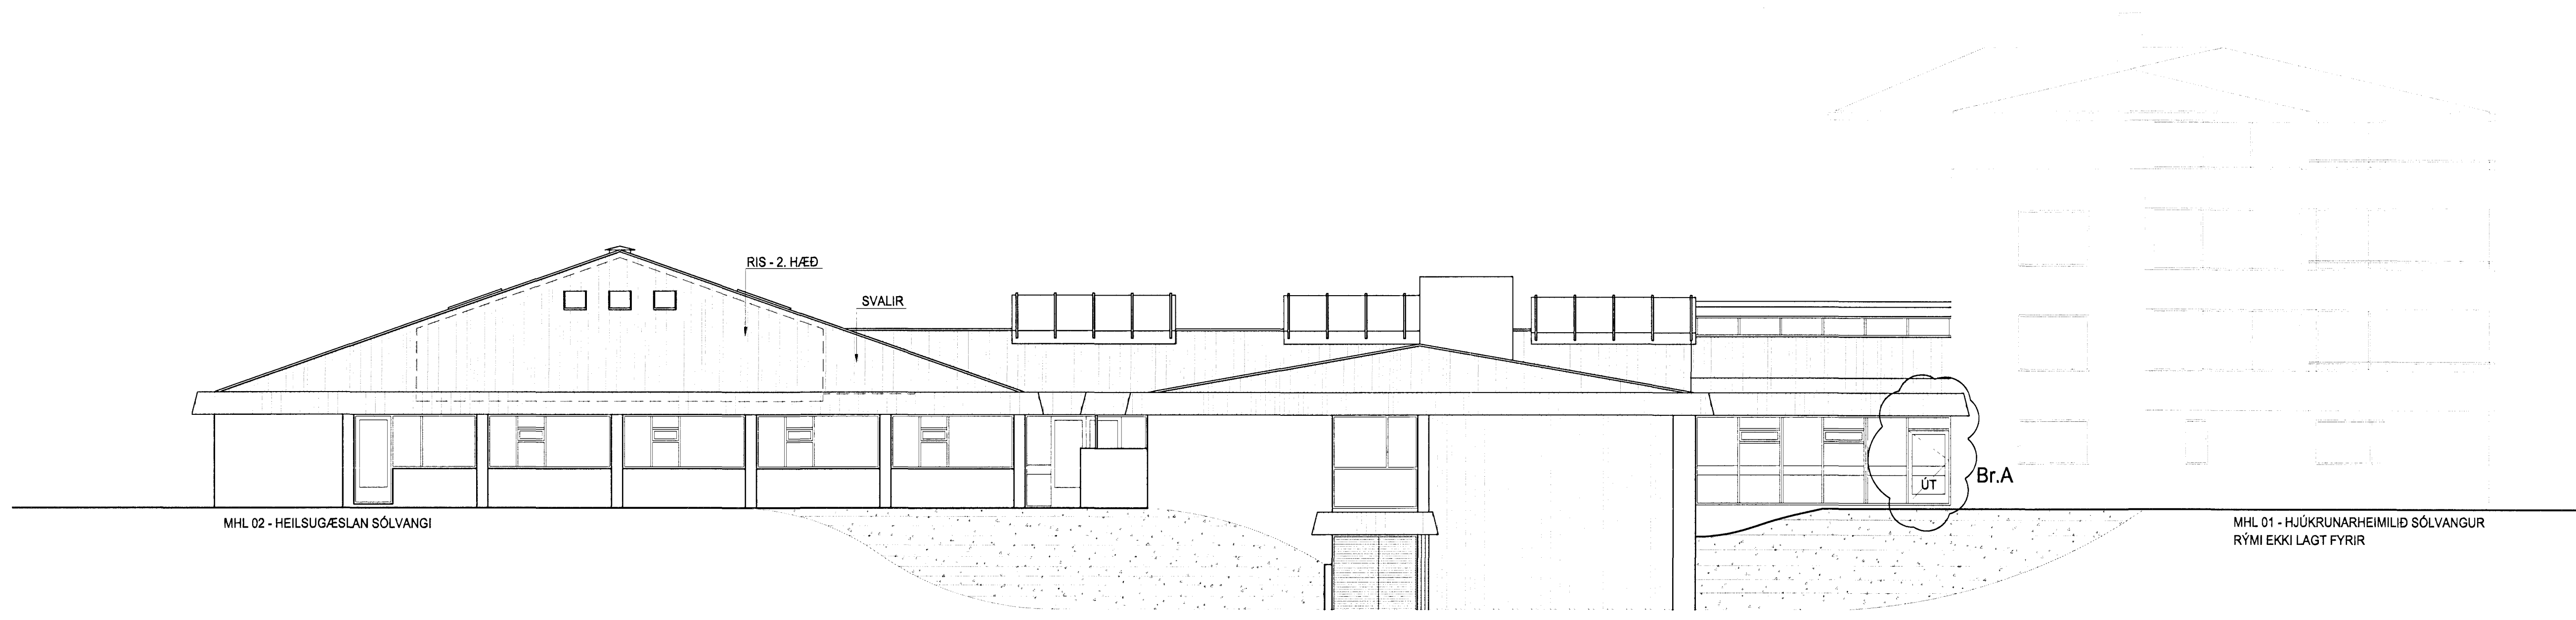

1 ÚTLIT NORD - VESTUR
1:100

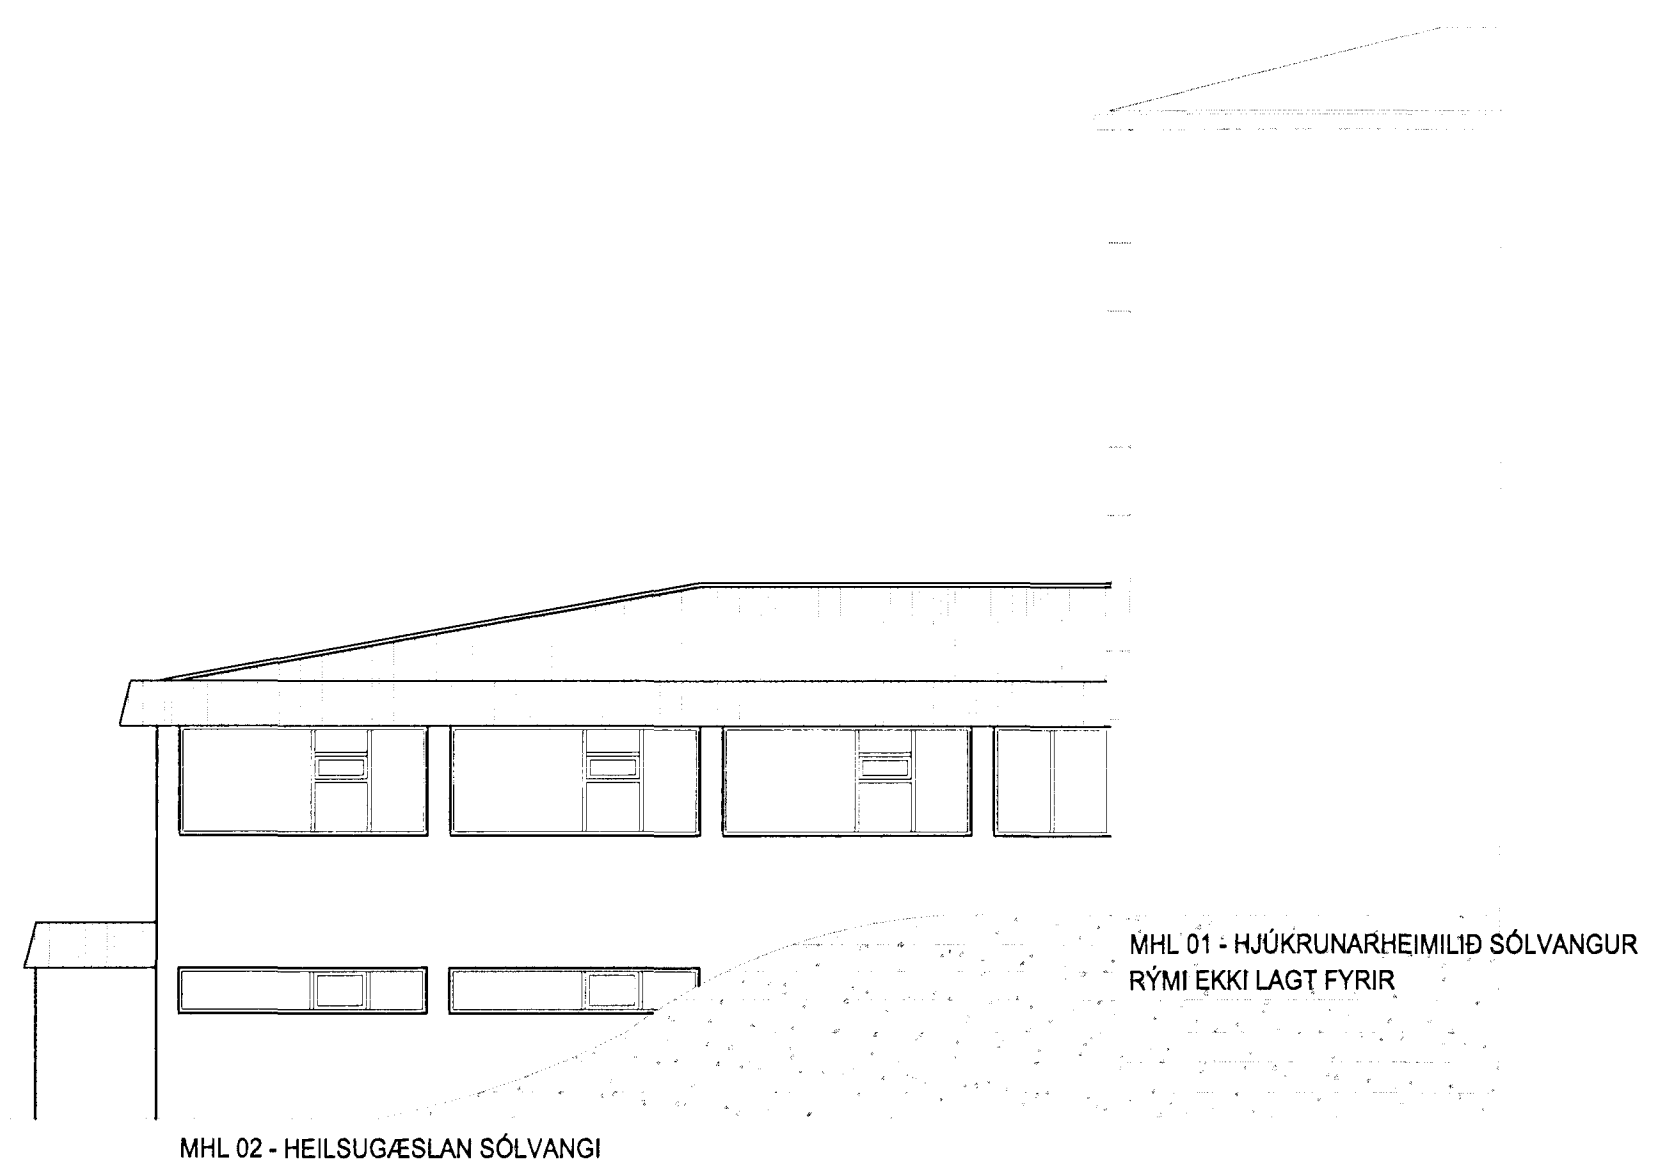

2 ÚTLIT SUD - VESTUR
1:100

UPPRUNALEGIR HÖNNUÐIR HÚSSINS ERU
ÞORVALDUR KRISTMUNDSSON OG MAGNÚS GUÐMUNDSSON

Fólknaðs bærir við hó kaffistofu	A	10.11.2011	ha
Ysing	breyting	dags	teiknað

Heilsugæslustöð Sólvangur

Heimilisfang: 220 Hafnarfordúrl
Sólvangur 2
Vesturhluti: AÐALUPPDRETTIR
Skýringarstafi: ÚTLIT

hannad / teiknað	sp. na	frágætt
viðmál / sameign	sp.	frágætt
máskala:	1:100	frágætt
Arkitekt:		
<input type="checkbox"/> Adalsteinn Þorsteinsson	arkitekt	tel. 811 21 2749
<input type="checkbox"/> Arnar Már Jónsson	arkitekt	tel. 012174 4819
<input type="checkbox"/> Birgir Jónsson	arkitekt	tel. 022445 4587
<input type="checkbox"/> Björn Guðbrandsson	arkitekt	tel. 172174 3389
<input type="checkbox"/> Egi Guðmundsson	arkitekt	tel. 022 152 3519
<input checked="" type="checkbox"/> Þorvaldur L. Kristmundsson	byggingaáhrifunna	tel. 230272 3529

Yfirfarið af brunn...
12.11.2011

dagsetning: 10.11.2011
veiknr.: 08-052
ARKÍÐ (99).1.04 A
arkitektar
teikning breyting