



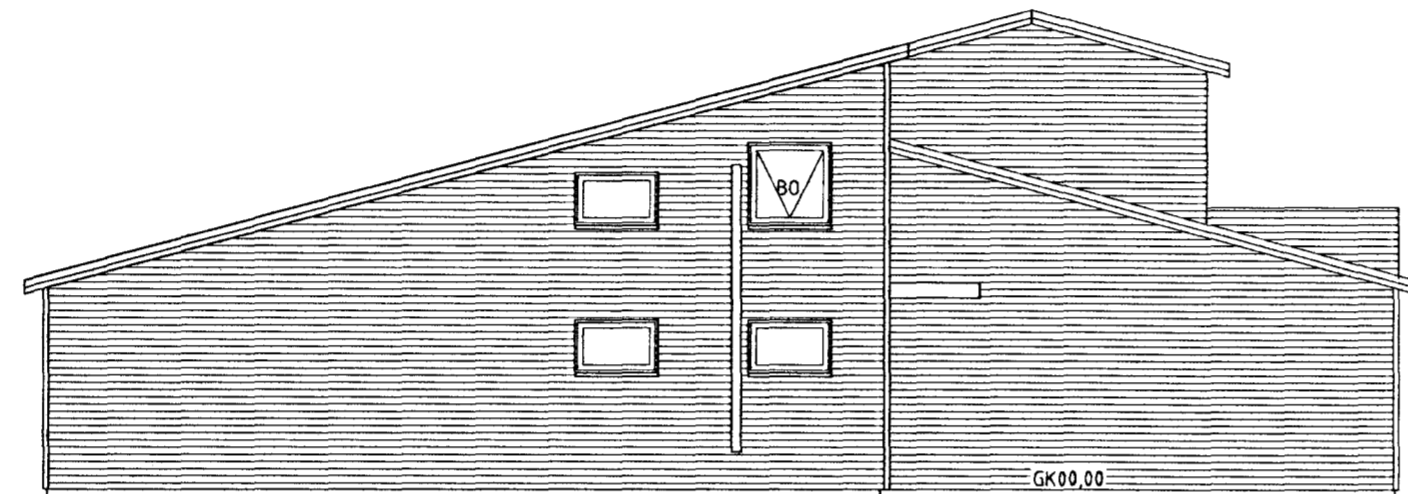

VESTURHLID

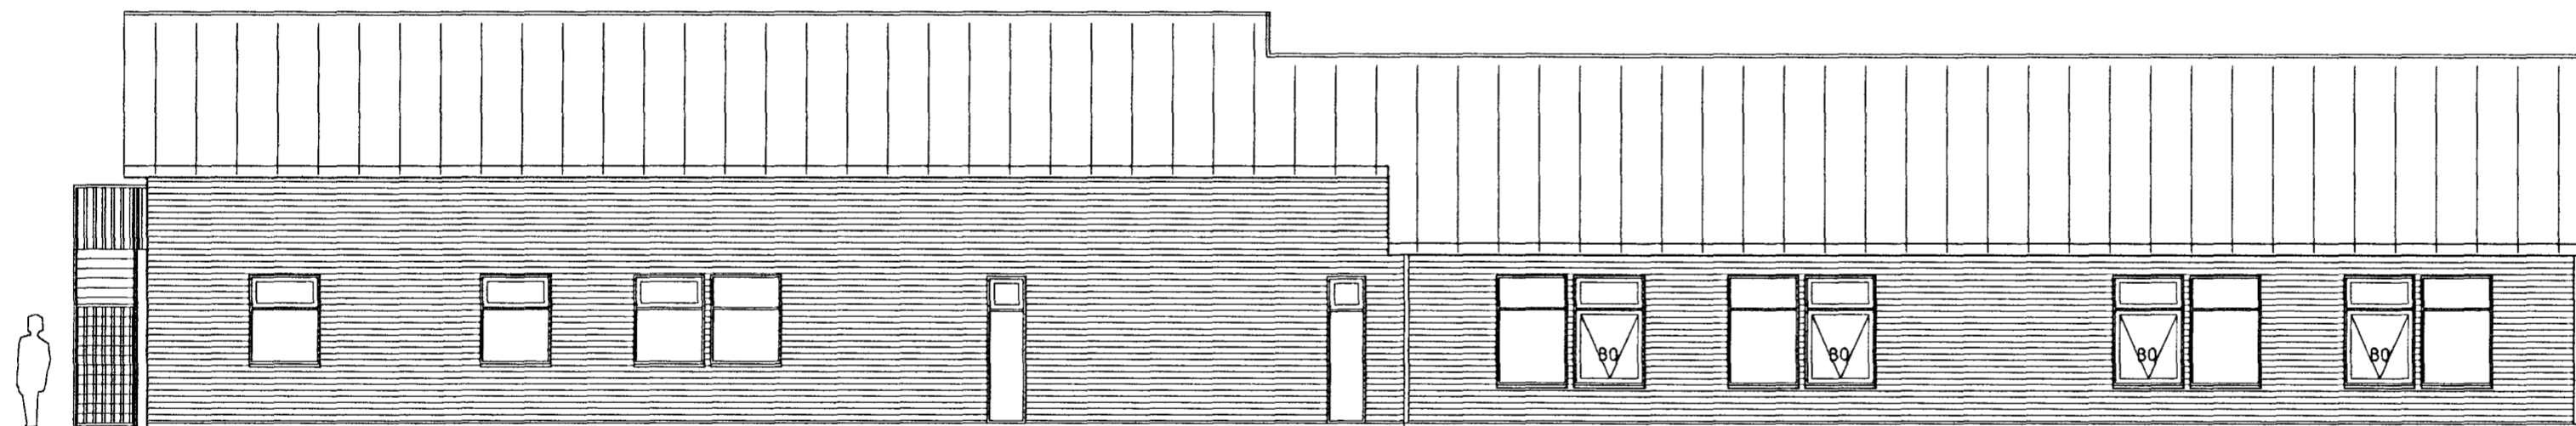

NORÐURHLID



AUSTURHLID



SUDURHLID

Samþykkt þann  
23 FEB 2012  
Byggingafulltrúinn í Hafnarf. hf.  
F.h. Sigurður Steinar Jónsson

- Breytt dags 27.01.2012
1. Inniveggir færast til á 1 og 2 hæð
  2. Gluggi fjarlægður á sudurhlid
  3. Hurð á 1 hæð sett á sudurhlid
  4. Mænishæð 2 hæðar lækkar um 100mm
  5. Innistigi breytist og brunahurð í stigahús færast niður.

- Breytt dags 03.12.2011
1. Byggt er viðbygging við sudurhlid húss

**SGHUS**  
AUSTURVEIÐ 69 800 SELFOSSI  
SÍM 482 3854 FAX 482 3851  
NETFANG sghus@sghus.is  
VEFFANG www.sghus.is

Hjallabraut 55 hafnarf.kennslustofur

Útlit Kvarði 1:100

HANNAÐ:	TEKNAÐ:	DAGSETNING	VERKNÚMÉR
Kjartan Sigurðsson kt: 121066-5809	Kjartan Sigurðsson kt: 121066-5809	07.08.2011	11030
SKRÁARNAFN LEIKSKÖLI.dwg	SAMÞYKKT <i>[Signature]</i>	TEIKNING NÚMÉR:	A-103