


Samþykkt þann
26 MAR 2008
Byggingafulltrúinn í Hafnarfjörð
Eh. Jón Sigurðsson

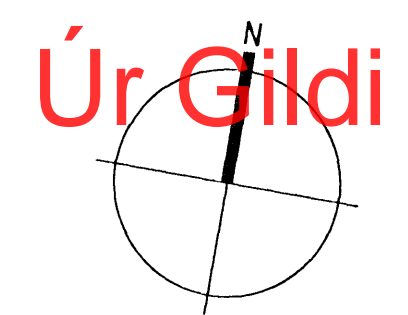


- TAKN**
- GN = Gólfurfall
 - BN = Þakurfall
 - LR = Loftþræsting
 - VLR = Vélknúin loftþræsting
 - PK = Póstkassar
 - NL = Neyðarfjós
 - BO = Björgunarpop
 - R = Reykskyrnjar
 - HSL = Handsókkvitæki
 - ÚT = Merktur útgangur
 - BO = Felliðgi við björgunarpop
 - = Brunaslanga
 - = Stigleiðsla
 - = Stigleiðsla út
 - = Stjórntöð brunavörðunarkerfis
 - = Inntak
 - = Bilastæði fyrir fataða
 - EI60 = Veggir og hæðaskil
 - EI90
 - A-EI60
 - A-EI120
 - REI60
 - REI120
 - A-REI120
 - E-CS30 = Hurðir
 - EI-CS30
 - EI-CS60
 - E30 = Gluggar

BREYTING

Breyting	Dagsetning	Teiknað	Yfirfarið
1	07.03.2008	GW	RCM


Húsið mjókkad lítillega, þ.e. rými við austurhlid anddyrt og þvottahús. Gluggasetning breytt á austurhlid og sett rennihurð út úr stofu.

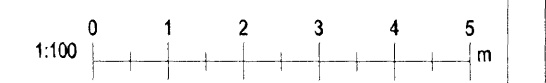

KRark Kristinn Ragnarsson arkitekt ehf.
Suðurlandsbraut 4a - 3 hæð, 108 Reykjavík, Ísland
S. 564 2255, Fax. 544 4225
Kt. 581298 3589 - www.krark.is - krark@krark.is

Kvistavellir 27
Hafnarfjörður
Grunnmynd

Verknúmer: 06094IE	Verkefnastjóri: MML
Hönnun: KR	Teiknað: MML.MES.GW
Yfirfarið: KR	Samþykkt: Kristinn Ragnarsson Kt. 120944.2669
Mælikvarði: 1:100	Dagsetning: 14.05.2007
Skrá: 06094IE.A101.dwg	Blað: A101

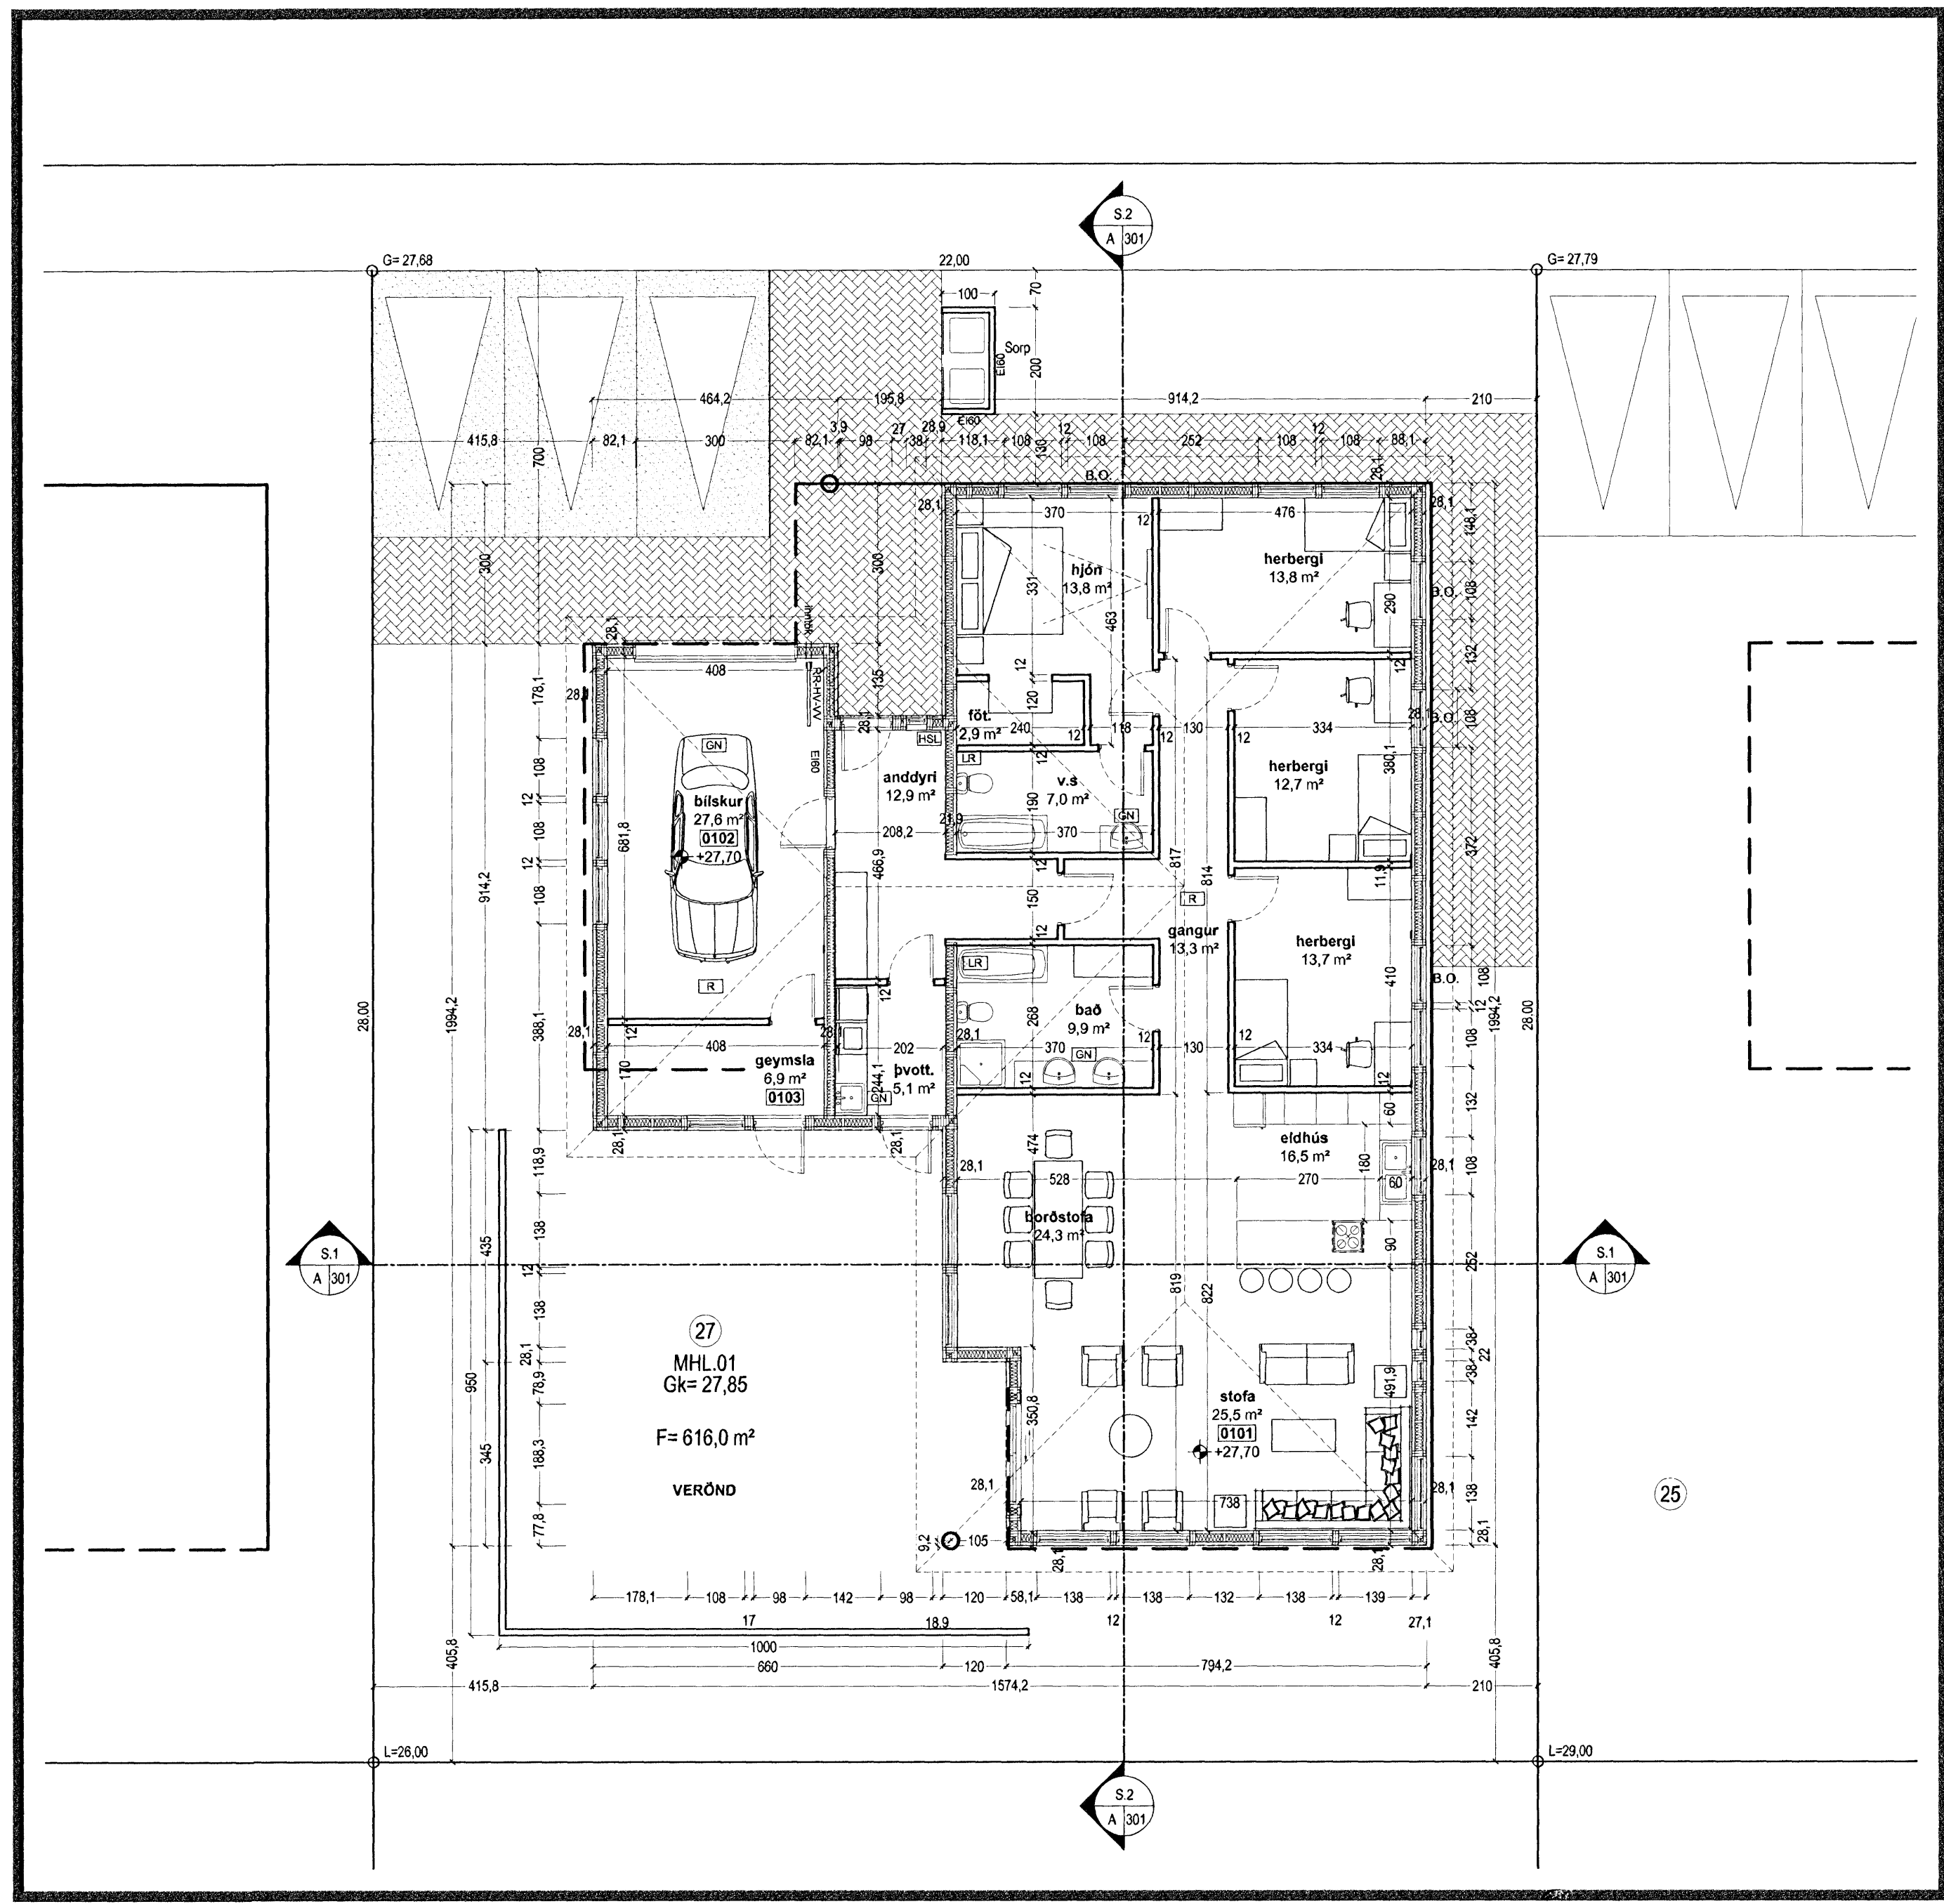

Grunnmynd 1:100

Save: 3/7/2008 3:41:45 PM Plot: 3/7/2008 3:42:54 PM

Copyright © KRark